Заказчик – АО «ГК «ОСНОВА»

ОБЩЕСТВО С ОГРАНИЧЕННОЙ ОТВЕТСТВЕННОСТЬЮ
«АРТ-ГРУППА «КАМЕНЬ»
105120, РФ, г. Москва, ул. Нижняя Сыромятническая, д.10
ОГРН: 1157746042178, ИНН/КПП: 7709447458/770901001
Член СРО «ГИЛЬДИЯ АРХИТЕКТОРОВ И ИНЖЕНЕРОВ»: №278 от 26.01.2012 г.

Арх.№

«Многофункциональный гостиничный комплекс с подземной автостоянкой по адресу: г. Москва, проспект Мира, вл. 222/2»

РАБОЧАЯ ДОКУМЕНТАЦИЯ

«Архитектурные решения.

Надземная часть. Планы этажей.

Корпус 2»

Основной комплект рабочих чертежей

ГКО-303-22-Р-АР2.4

Изм.	№Док-та	Подпись	Дата
1	01-24		27.09.2024
2			25.10.2024
3			26.11.2024
4			21.02.2025
5	24-25		25.04.2025
6	31-25		14.05.2025

МОСКВА – 2025 год

Заказчик - АО «ГК «ОСНОВА»

ОБЩЕСТВО С ОГРАНИЧЕННОЙ ОТВЕТСТВЕННОСТЬЮ
«АРТ-ГРУППА «КАМЕНЬ»
105120, РФ, г. Москва, ул. Нижняя Сыромятническая, д.10
ОГРН: 1157746042178, ИНН/КПП: 7709447458/770901001
Член СРО «ГИЛЬДИЯ АРХИТЕКТОРОВ И ИНЖЕНЕРОВ»: №278 от 26.01.2012 г.

«Многофункциональный гостиничный комплекс с подземной автостоянкой по адресу: г. Москва, проспект Мира, вл. 222/2»

РАБОЧАЯ ДОКУМЕНТАЦИЯ

«Архитектурные решения.

Надземная часть. Планы этажей.

Корпус 2»

Основной комплект рабочих чертежей

ГКО-303-22-Р-АР2.4

Генеральный директор Суриков С.О.

ГИП Захарова В.И.

Изм.	№Док-та	Подпись	Дата
1	01-24		27.09.2024
2			25.10.2024
3			26.11.2024
4			21.02.2025
5	24-25		25.04.2025
6	31-25		14.05.2025

МОСКВА – 2025 год

Заказчик – ООО «АРТ-ГРУППА «КАМЕНЬ»

ОБЩЕСТВО С ОГРАНИЧЕННОЙ ОТВЕТСТВЕННОСТЬЮ
«АРХИТЕКТУРНОЕ БЮРО КАМЕНЬ ПРОЕКТ»
105120, РФ, г. Москва, ул. Нижняя Сыромятническая, д.10, стр.2, этаж8, пом.1, ком.5
ОГРН: 1067746256841 ИНН/КПП: 7718574156/770901001

Член СРО «СОВЕТ ПРОЕКТИРОВЩИКОВ»: №339 от 28.09.2017 г.

Арх.№

«Многофункциональный гостиничный комплекс с подземной автостоянкой по адресу: г. Москва, проспект Мира, вл. 222/2»

РАБОЧАЯ ДОКУМЕНТАЦИЯ

«Архитектурные решения.

Надземная часть. Планы этажей.

Корпус 2»

Основной комплект рабочих чертежей

ГКО-303-22-Р-АР2.4

2025 год

Заказчик – ООО «АРТ-ГРУППА «КАМЕНЬ»

ОБЩЕСТВО С ОГРАНИЧЕННОЙ ОТВЕТСТВЕННОСТЬЮ
«АРХИТЕКТУРНОЕ БЮРО КАМЕНЬ ПРОЕКТ»
105120, РФ, г. Москва, ул. Нижняя Сыромятническая, д.10, стр.2, этаж8, пом.1, ком.5
ОГРН: 1067746256841 ИНН/КПП: 7718574156/770901001

Член СРО «СОВЕТ ПРОЕКТИРОВЩИКОВ»: №339 от 28.09.2017 г.

«Многофункциональный гостиничный комплекс с подземной автостоянкой по адресу: г. Москва, проспект Мира, вл. 222/2»

РАБОЧАЯ ДОКУМЕНТАЦИЯ

«Архитектурные решения.

Надземная часть. Планы этажей.

Корпус 2»

Основной комплект рабочих чертежей

ГКО-303-22-Р-АР2.4

Главный инженер А.Н. Гусев

ГАП А.С. Маслова.

2025 год

Разрешение	Обозначение	ГКО-303-22-Р-АР2.4
31-25	Наименование объекта строительства	«Многофункциональный гостиничный комплекс с подземной автостоянкой по адресу: г. Москва, проспект Мира, вл. 222/2»

Изм.	Лист	Содержание изменения	Код	Примечание
Изм.	1	1. Изменены общие указания на листе общих данных. 2. Изменена ведомость рабочих чертежей основного комплекта АР2.4	5	
Изм.	2	1. Внесен новый пункт в примечания	1, 4	
Изм.	3-18	1. Внесен новый пункт в примечания 2. Изменена ведомость проемов	1, 4	
Изм.	38-40	1. Откорректирован план	1, 4	
Зам.	44	1. Замена листа задания на расположение стеклянных ограждений	1, 4	

Согласованно

Н.контр	

Изм. внёс	Сорока		[дата]	ООО «АБ Камень проект»	Лист	Листов
Составил					1	1
ГИП	Захарова					
Утвердил						

ВЕДОМОСТЬ ОСНОВНЫХ КОМПЛЕКТОВ ЧЕРТЕЖЕЙ

ОБОЗНАЧЕНИЕ	НАИМЕНОВАНИЕ	ПРИМЕЧАНИЕ
	Архитектурные решения.	
АР0	План осей.	
АР1	Подземная часть. Планы.	
АР2.1.1	Надземная часть. Планы первого этажа. Корпус 1,3	
АР2.2.1	Надземная часть. Планы первого этажа. Корпус 2,4	
АР3.1.1	Надземная часть. Фасады. Разрезы. Корпус 1. Стилобат	
АР3.2.1	Надземная часть. Фасады. Разрезы. Корпус 2. Стилобат	
АР3.3.1	Надземная часть. Фасады. Разрезы. Корпус 3. Стилобат	
АР3.4.1	Надземная часть. Фасады. Разрезы. Корпус 4. Стилобат	
АР4.1	Подземная часть. Лестницы.	
АР5.1	Подземная часть. Узлы и детали.	
АР5.2.1	Надземная часть. Узлы и детали. Стилобат	
АР2.1.2	Надземная часть. Планы кровель стилобата корпусов 1,3	
АР2.2.2	Надземная часть. Планы кровель стилобата корпусов 2,4	
АР2.3	Надземная часть. Планы этажей корпус 1	
АР2.4	Надземная часть. Планы этажей корпус 2	
АР2.5	Надземная часть. Планы этажей корпус 3	
АР2.6	Надземная часть. Планы этажей корпус 4	
АР2.7	Надземная часть. Планы кровель.	
АР3.1.2	Надземная часть. Фасады. Разрезы. Корпус 1.	
АР3.2.2	Надземная часть. Фасады. Разрезы. Корпус 2.	
АР3.3.2	Надземная часть. Фасады. Разрезы. Корпус 3.	
АР3.4.2	Надземная часть. Фасады. Разрезы. Корпус 4.	
АР4.2	Надземная часть. Лестницы.	
АР5.2.2	Надземная часть. Узлы и детали.	

Ведомость рабочих чертежей основного комплекта АР2.4

ЛИСТ	НАИМЕНОВАНИЕ	Примечание
1	Общие данные	1, 2, 3, 4, 5, 6
2	Кладочный план на отм. +4.500	1, 4 6
3	Кладочный план на отм. +7.800	1, 4, 6
4	Кладочный план на отм. +11.100 ...27.600	1, 4, 6
5	Кладочный план на отм. +30.900	1, 4 6
6	Кладочный план на отм. +34.200...+37.500	1, 4, 6
7	Кладочный план на отм. +40.800...+47.400, +50.700	1, 4, 6
8	Кладочный план на отм. +54.000...+57.300	1, 4, 6
9	Кладочный план на отм. +60.600	1, 4, 6
10	Кладочный план на отм. +63.900...+70.500	4, 6
11	Кладочный план на отм. +73.800	1, 4, 6
12	Кладочный план на отм. +77.100...+87.000	1, 4, 6
13	Кладочный план на отм. +90.300...+103.500	1, 4, 6
14	Кладочный план на отм. +106.800	1, 4, 6
15	Кладочный план на отм. +110.100	1, 4, 6
16	Кладочный план на отм. +113.400	1, 4, 6
17	Кладочный план на отм. +116.700	1, 4, 6
18	Маркировочный план на отм. +4.500	4 (Зам.)
19	Маркировочный план на отм. +7.800	4
20	Маркировочный план на отм. +11.100	4
21	Маркировочный план на отм. +14.400, +21.000, +27.600	4
22	Маркировочный план на отм. +17.700, +24.300	4
23	Маркировочный план на отм. +30.900	4
24	Маркировочный план на отм. +34.200	4
25	Маркировочный план на отм. +37.500	4
26	Маркировочный план на отм. +40.800, +47.400	4
27	Маркировочный план на отм. +44.100, +50.700	4
28	Маркировочный план на отм. +54.000	4
29	Маркировочный план на отм. +57.300	4
30	Маркировочный план на отм. +60.600	4
31	Маркировочный план на отм. +63.900, +70.500	4
32	Маркировочный план на отм. +67.200	4
33	Маркировочный план на отм. +73.800	4
34	Маркировочный план на отм. +77.100, +83.700	4
35	Маркировочный план на отм. +80.400, +87.000	4
36	Маркировочный план на отм. +90.300, +96.900, +103.500	4
37	Маркировочный план на отм. +93.600, +100.200	4
38	Маркировочный план на отм. +106.800	4, 5, 6
39	Маркировочный план на отм. +110.100	4 (Зам.), 5, 6
40	Маркировочный план на отм. +113.400	4 (Зам.), 5, 6
41	Маркировочный план на отм. +116.700 техэтаж	4 (Зам.), 5
42	Экспликация полов. Ведомость покрытий. Общая ведомость и спецификация перемычек.	1, 4 (Зам.), 5
43	Спецификация элементов заполнения дверных и инженерных проемов	4
44	Ведомость отделки помещений. Типы отделки стен и потолков. Спецификация материалов. Ведомость стремянок.	1, 4
44	Задание на расположение стеклянных ограждений.	5 (Нов.), 6 (Зам.)

6.1

6.2

ОБЩИЕ УКАЗАНИЯ:

1. Рабочая документация выполнена на основании: документации стадии Проект - положительное заключение государственной экспертизы Рег.№ 77-1-1-1-3-030659-2022 (ГАУ г.Москвы "Московская государственная экспертиза") от 18.05.2022г.; технического задания Заказчика.
2. Уровень ответственности здания - I (повышенный).
3. Класс сооружения: КС-3 (уникальный объект с высотой более 100м).
4. Класс объекта по значимости -2 (средняя значимость)
5. Степень огнестойкости здания - I степень огнестойкости с повышенными пределами огнестойкости основных несущих конструкций корпусов №1, №2, №3, №4,
6. Класс конструктивной пожарной опасности здания - С0.
7. Класс функциональной пожарной опасности - Ф1.2; Ф3.1; Ф3.2; Ф3.5; Ф3.6; Ф4.3; Ф5.1; Ф5.2.
расчетный срок службы здания (сооружения) - 100 лет.
8. Рабочая документация выполнена в соответствии с:
Заданием на проектирование, согласованным Заказчиком.
Специальными техническими условиями на проектирование и строительство объекта: "Многофункциональный гостиничный комплекс с подземной автостоянкой по адресу: г. Москва, проспект Мира, вл. 222/2. " от 02.03.2022 №б/н, ГАУ "НИАЦ".
Письмом о согласовании СТУ от 02.03.2022 № МКЭ-30-178/22-1, Комитет города Москвы по ценовой политике в строительстве и государственной экспертизе проектов
Специальными техническими условиями на проектирование противопожарной защиты (СТУ ПБ) объекта: "Многофункциональный гостиничный комплекс с подземной автостоянкой по адресу: г. Москва, проспект Мира, вл. 222/2. " от 22.03.2022 № б/н, ООО "Ф-метрикс"
Письмом о согласовании СТУ ПБ от 18.02.2022 № ИВ-108-1244, УНПР Главного управления МЧС России по г.Москве.
Письмом о согласовании СТУ ПБ от 22.03.2022 № МКЭ-30-256/22-1, Комитет города Москвы по ценовой политике в строительстве и государственной экспертизе проектов.
9. За относительную отметку ±0.000 принят уровень 1 этажа вестибюля 1 корпуса, равный 145.80 по генплану.
10. Внутренние участки стен и перегородки выполнить из газобетонных блоков автоклавного твердения марки Ytong плотностью D 600 толщиной 100/200 мм; обыкновенного полнолтелого глиняного кирпича пластического прессования ГОСТ 530-2012 марки М150 на растворе марки М100 толщиной 120 мм; из гипсокартонных листов /сухая штукатурка повышенного качества. Стены и перегородки возводить на высоту 2,5 м от отметки ч.п., после прокладки коммуникаций довести до перекрытия. Шахты инженерных коммуникаций выполнить из полнотелого кирпича толщиной 120 мм пластического прессования М150 на ц.п.растворе М100. В самонесущих стенах и перегородках не доводить кладку на 20-30 мм до конструкций перекрытий /покрытий/. Зазор заполнить минеральным войлоком или пароизолом и оштукатурить заподлицо с поверхностью стен или перегородок;
11. Окна и витражи - профиль алюминиевый с двухкамерным стеклопакетом.
12. Двери остекленные - профиль алюминиевый, наружные - стеклопакет двухкамерный, внутренние - однокамерный, остекление 100%.
13. Все отверстия в стенах для проводки и вентиляционных коробов размером меньше 100х100 мм выполняются по месту. Сечения и привязки отверстий см.чертежи марок ОВ, ВК и КЖ.
14. Все строительно-монтажные работы выполнять согласно правил техники безопасности и противопожарной безопасности, а также создать условия для их обязательного выполнения. При производстве работ должна быть обеспечена прочность и устойчивость как отдельных частей, так и всего здания.
15. Производство работ вести в полном соответствии с требованиями СП 70.13330.2012.
16. Приводимые в тексте раздела ссылки на торговую марку, предприятие, фирму-представителя и т.п., служат только источником информации на тип изделия для принятия расчетных характеристик и могут быть заменены на аналог.

Данный проект и информация в нем являются интеллектуальной собственностью ООО "АБ КАМЕНЬ Проект". Они не должны раскрываться, копироваться и использоваться вне рамок данной работы без предварительного разрешения ООО "АБ КАМЕНЬ Проект".
Адрес для обращения: 105120, г.Москва, ул. Сыромятническая Нижняя, дом 10, стр.2 , комн. 205. тел. (499)394-73-96.
Рабочие чертежи разработаны в соответствии с действующими на территории Российской Федерации ГОСТами, строительными нормами и правилами на июль 2023 г., при полном выполнении заказчиком проектных решений с соблюдением норм и правил монтажа и безопасную для жизни и здоровья людей эксплуатацию объекта.

ГИП Захарова В.И.

ВЕДОМОСТЬ ССЫЛОЧНЫХ И ПРИЛАГАЕМЫХ ДОКУМЕНТОВ

ОБОЗНАЧЕНИЕ	НАИМЕНОВАНИЕ	ПРИМЕЧАНИЕ
СП 17.13330.2017	"Кровли. Актуализированная редакция СНиП II-26-76 (с Изменениями N 1, 2, 3)"	
СП 42.13330.2016	"Градостроительство. Планировка и застройка городских и сельских поселений Актуализированная редакция СНиП 2.07.01-89"	
СП 50.13330.2012	"Тепловая защита зданий. Актуализированная редакция СНиП 23-02-2003 (с Изменениями N 1, 2"	
СП 59.13330.2016	"Доступность зданий и сооружений для маломобильных групп населения. Актуализированная редакция СНиП 35-01-2001"	
СП 70.13330.2012	"Несущие и ограждающие конструкции"	
СП 118.13330.2012	"Общественные здания и сооружения СНиП 31-06-2009 "	
СП 29.13330.2011	"Полы. Актуализированная редакция СНиП 2.03.13-88 (с Изменениями N 1, 2, 3)"	
СП 132.13330.2011	"Обеспечение антитеррористической защищенности зданий и сооружений. Общие требования проектирования"	
СП 1.13130.2020	"Системы противопожарной защиты. Эвакуационные пути и выходы."	

6	2	Изм.	31-25		14.05.25
5	1	Изм.	24-25		25.04.25
4	2	Изм.			21.02.25
3	1	Изм.			26.11.24
2	2	Изм.	01-24		25.10.24
1	1	Изм.	01-24		27.09.24
Изм.	Кол.уч	Лист	№док.	Подпись	Дата
Разработал		Сорока			
Проверил		Ходырева			
ГИП		Захарова			
ГАП		Маслова			
Н. контр.					
Рук. отдела		Маслова			

0,000=145.800

Заказчик: ООО "Арт-групп Камень"

ГКО-303-22-Р-АР2.4

Многофункциональный гостиничный комплекс с подземной автостоянкой по адресу: г. Москва, проспект Мира, вл. 222/2

Архитектурные решения. Надземная часть. Планы. Корпус 2.	Стадия	Лист	Листов
	Р	1	
Общие данные	ООО «АБ КАМЕНЬ Проект»		

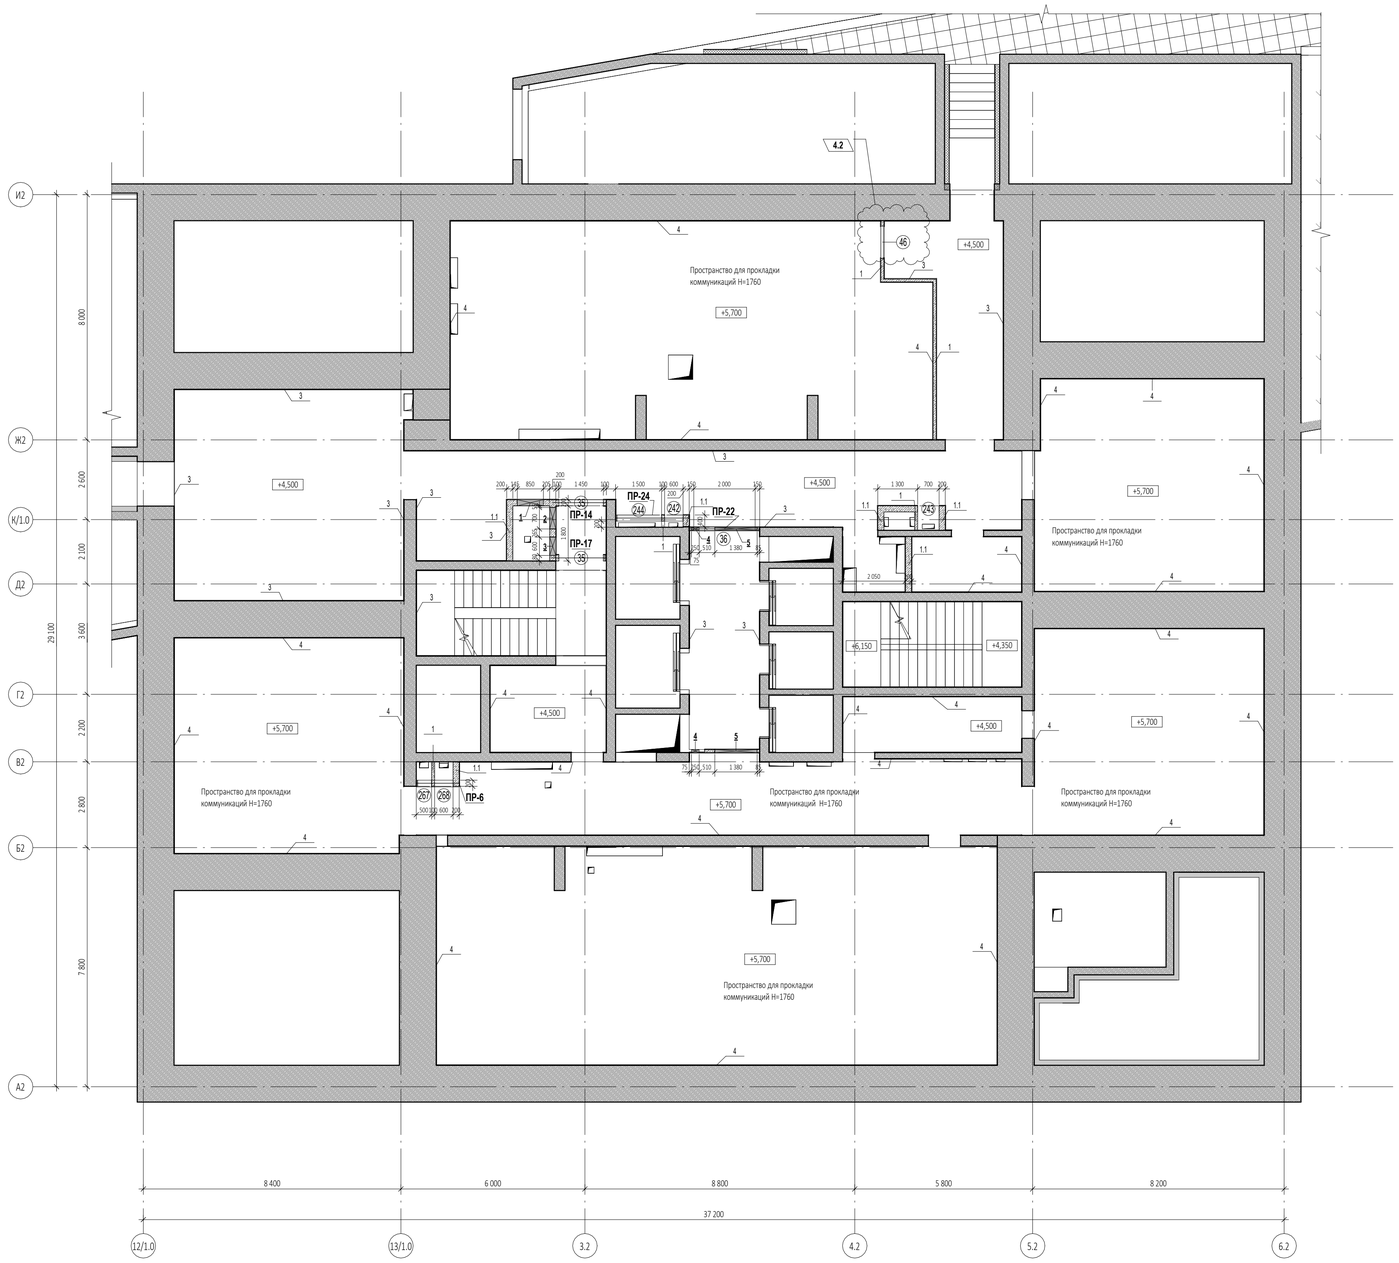
Согласовано

Взам. инв. №

Подп. и дата

Инв. № подл.

Формат А2



Спецификация элементов перемычек на отм. +4.500

Поз.	Обозначение	Наименование	Кол-во, шт	Размеры,мм Длина	Ширина	Высота	Вес,кг/шт.	Примечание
ПР-6								
1	ГОСТ 8509-93	63х63х5	2	1400	63	63	13,47	
2	ГОСТ 8509-93	100х100х10	1	200	100	100	3,02	
3	ГОСТ 103-76	40х4	2	200	40	4	0,5	
ПР-14								
1	ГОСТ 8509-93	63х63х5	2	1750	63	63	16,84	
3	ГОСТ 103-76	40х4	3	200	40	4	0,76	
ПР-17								
1	ГОСТ 8509-93	63х63х5	2	1800	63	63	17,32	
2	ГОСТ 8509-93	100х100х10	1	200	100	100	3,02	
3	ГОСТ 103-76	40х4	3	200	40	4	0,76	
ПР-22								
1	ГОСТ 8509-93	63х63х5	1	2300	63	63	11,06	
ПР-24								
1	ГОСТ 8509-93	63х63х5	2	2400	63	63	23,09	
2	ГОСТ 8509-93	100х100х10	1	200	100	100	3,02	
3	ГОСТ 103-76	40х4	4	200	40	4	1,01	

Ведомость проемов на отм. +4.500




4.3

Марка проема	Размер проема ШхВ, мм	Отм. низа проема	Кол-во
Дверной проем			
35	1 450х2 300 (h)	+4,400	2
~~36~~	~~2 000х2 300 (h)~~	~~+4,400~~	~~1~~
46	1 050х1 860 (h)	+5,600	1
Инженерный проем. Заполнение			
242	600х2 050 (h)	+4,700	1
243	700х2 560 (h)	+4,700	1
244	1 500х2 050 (h)	+4,700	1
268	600х1 360 (h)	+5,900	1

Ведомость инженерных отверстий на отм. +4.500

Марка отверстия	Размер отверстия ШхВ, мм	Отм. низа отверстия	Кол-во
1	850х850 (h)	+4,600	1
2	700х900 (h)	+6,550	1
3	600х900 (h)	+6,550	1
4	250х260 (h)	+7,200	2
5	1 380х280 (h)	+7,185	2

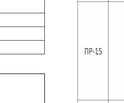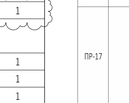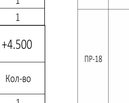Ведомость перемычек на отм. +4.500

Марка	Эскиз	Кол-во,шт

УСЛОВНЫЕ ОБОЗНАЧЕНИЯ

- Монолитные железобетонные конструкции
- Перегородки из газобетонных блоков D600 ГОСТ 31360-2007 -100 мм, 200 мм
- Кирпичные перегородки - 120, 250 мм
- Внутренние перегородки из газогребневых блоков 100 мм Высотой в 1 блок
- Внутренние перегородки из газогребневых влагостойких блоков 100 мм Высотой в 1 блок
- Минераловатный утеплитель - 100 мм
- Штукатурка цементно-песчаным раствором М150 по сетке - 30 мм
- Перегородки из газогребневых блоков - 100 мм
- 1 - Маркировка инженерных отверстий
- (1) - Маркировка дверного проема, инженерного проема с заполнением
- ПР-1 - Маркировка перемычек

Спецификация материалов. Стены на отм. +4.500

Поз.№	Наименование и техническая характеристика	Тип, марка, обозначение документа, опросного листа	Завод-изготовитель	Кол-во, м³	Кол-во, м²	Примечание
1	Блоки из ячеистого бетона. Блок I/625х250х100/D600/B3,5/F15	ГОСТ 31360-2007	Ytong или аналог	2,80	28,77	
1.1	Блоки из ячеистого бетона. Блок I/625х250х200/D600/B3,5/F15	ГОСТ 31360-2007	Ytong или аналог	10,28	51,41	
3	Оштукатуривание поверхностей цементно-песчаным раствором М150 толщиной 20 мм; Финишная отделка по дизайн-проекту.	ГОСТ Р 57984-2017	Российского производства	8,30	415,24	
4	Оштукатуривание поверхностей цементно-песчаным раствором М150 толщиной 20 мм; - грунтовка перед окраской; - окраска стен за 2 раза - водно-дисперстная краска.	ГОСТ Р 57984-2017	Российского производства	8,84	441,93	

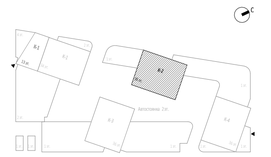
ПРИМЕЧАНИЕ: Объем материалов подсчитан на 1 этаж

4.1

6.1

ПРИМЕЧАНИЯ

1. Перечень чертежей, состав проекта и общие указания см. "Общие данные" лист 1
2. Монолитные железобетонные конструкции, их размеры, привязки к осям и армирование см. разделы "КЖ".
3. Привязку, габариты проемов и инженерных отверстий, их назначение в железобетонных стенах и перекрытиях см. раздел "КЖ".
4. Размеры кирпичных перегородок и перегородок из газобетонных блоков даны по основным конструкциям без учета штукатурки.
5. Размеры, обозначенные знаком (*), уточняются по месту.
6. Все закладные и металлические детали и изделия, расположенные открыто в конструкциях стен, должны быть оцинкованы.
7. Узлы примыкания стен и перегородок из газобетонных блоков (D600 толщиной 100мм, 200мм) и перегородок из полнотелого кирпича (М150 толщиной 120мм) к железобетонным стенам и перекрытиям см. на листе АР5.1-6
8. В стенах и перегородках из газобетонных блоков (D600 толщиной 100мм, 200мм) и перегородок из полнотелого кирпича (М150 толщиной 120мм) для внутренних инженерных проемов шириной 900мм и менее устраиваются рядовые перемычки, состоящие из 4-х прутков d12 AIII, заведенных на 120мм в кладку.
9. Инженерные отверстия в стенах и перегородках из газобетонных блоков (D600 толщиной 200мм) и перегородках из полнотелого кирпича (М150 толщиной 120мм) выше 2200мм от уровня чистого пола выполнить после монтажа инженерных коммуникаций.
10. В таблице "Ведомость перемычек" общее количество изделий посчитано на один этаж. В таблице "Спецификация элементов перемычек" количество элементов подсчитано на один этаж.
11. Лестницы см. АР 4.2
12. Монтажные проемы ПК зашить после монтажа инженерных сетей и оборудования, по дизайн-проекту.
13. Все стены из газобетонных блоков кроме ограждающих шкафы ПК и обозначенных на планах, возводятся на высоту 2.200 от ч.л. Оставшаяся часть стены возводится после монтажа инженерных систем.
14. Кладка из газобетонных блоков армируется проволокой ГОСТ 6727-80 4ВР1 через каждые два ряда блоков. Кладка из кирпича армируется кладочной базальтовой сеткой ГОСТ Р 57265 25х25, 50кН.м2 через 4 ряда.
15. На кладочных планах разуклонка дана по стяжке под гидроизоляцию.



0,000=145.800

Изм.	Кол.уч	Лист	Недок.	Подпись	Дата
6	1	Изм.	31-25		14.05.25
4	4	Изм.			21.02.25
1	1	Изм.	01-24		27.09.24

Заказчик: ООО "Арт-групп Камень"

ГКО-303-22-Р-АР2.4

Многофункциональный гостиничный комплекс с подземной автостоянкой по адресу: г. Москва, проспект Мира, вл. 222/2

Разработал	Сорока				
Проверил	Ходырева				
ГИП	Захарова				
ГАП	Маслова				
Н. контр.					
Рук. отдела	Маслова				

Архитектурные решения. Надземная часть. Планы. Корпус 2.

Стадия	Лист	Листов
Р	2	

Кладочный план на отм. +4.500

ООО «АБ КАМЕНЬ Проект»

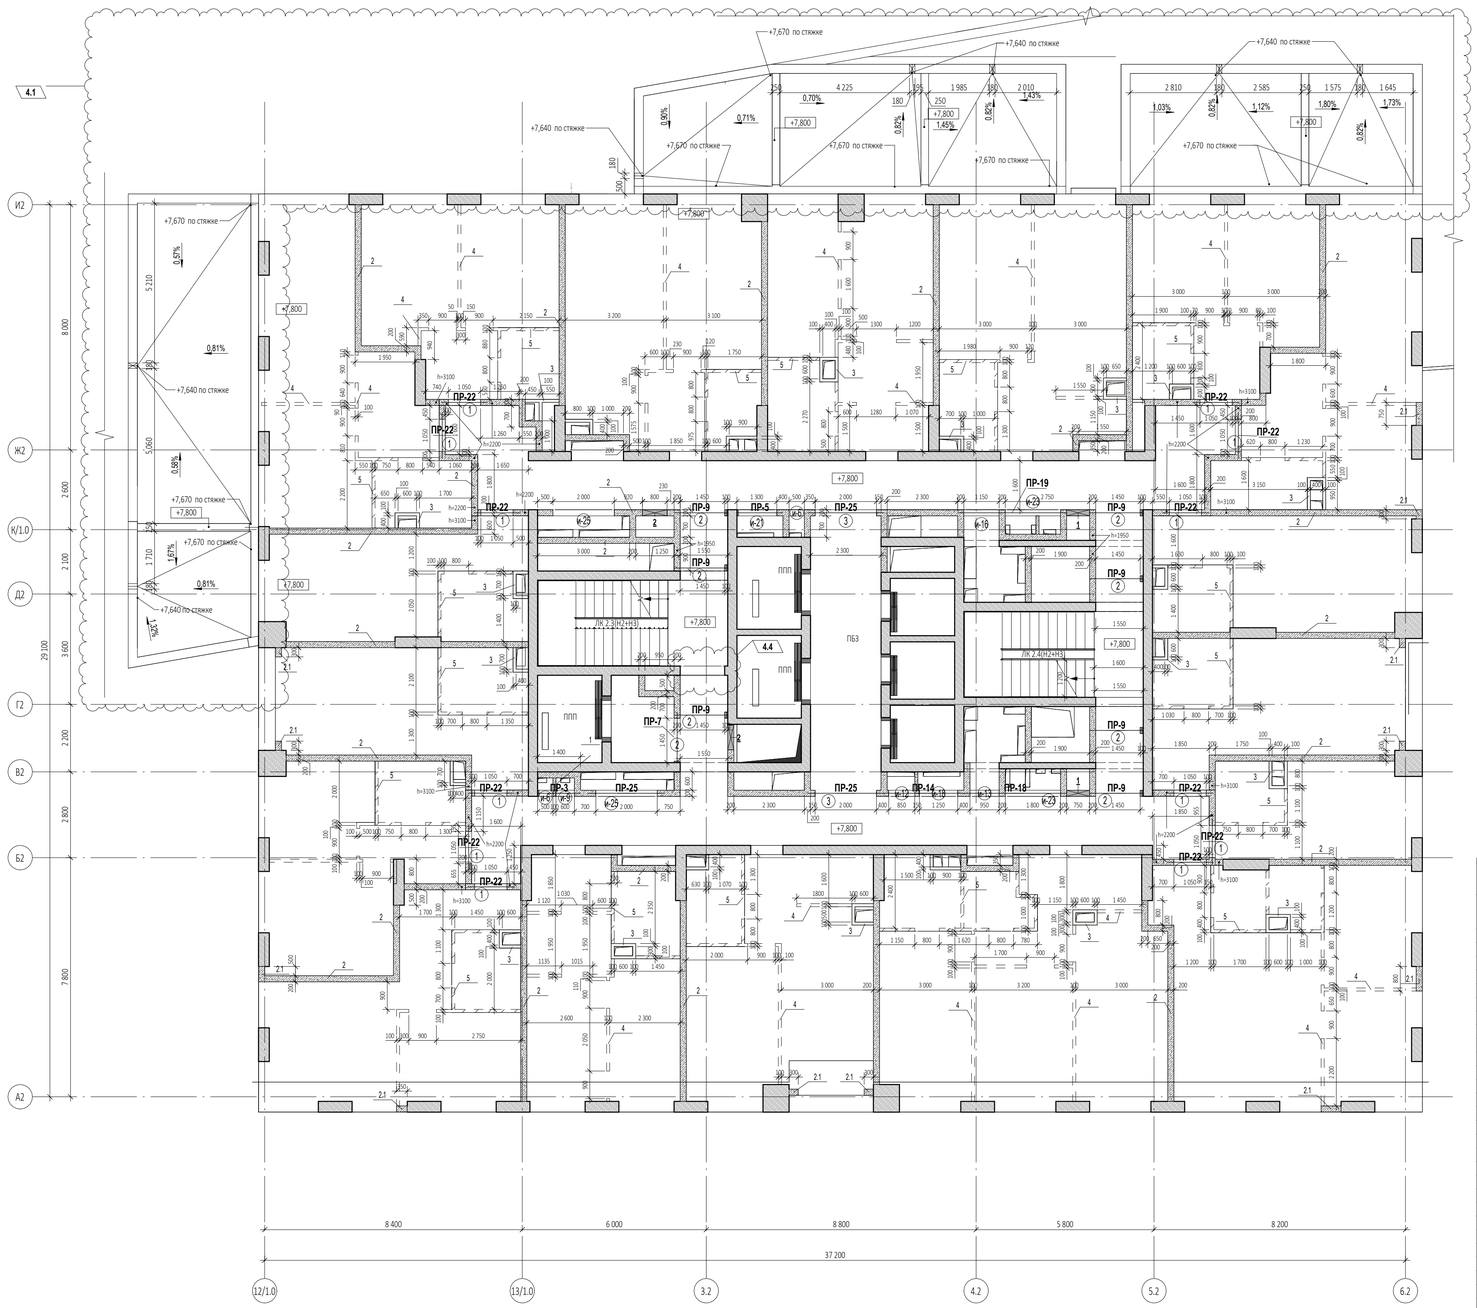
Согласовано

Взам. инв. №

Подп. и дата

Инв. № подл.

Формат А1



Ведомость проемов на отм. +7.800

Марка проема	Ширина проема, мм	Высота проема, мм	Высота низа проема от ч.п., м	Кол-во
Дверной проем				
1	1 050	2 200	0,000	12
2	1 450	2 200	0,000	8
3	2 000	2 200	0,000	2
Инженерный проем. Заполнение				
и-6	500	2 050	+0,150	2
и-9	600	2 050	+0,150	1
и-12	850	2 050	+0,150	1
и-13	950	2 050	+0,150	1
и-16	1 150	2 050	+0,150	1
и-18	1 250	2 050	+0,150	1
и-21	1 300	2 050	+0,150	1
и-23	1 800	2 050	+0,150	2












Ведомость инженерных отверстий на отм. +7.800

Марка отверстия	Размер отверстия ШхВ, мм	Высота низа отверстия от ч.п., м	Кол-во
1	750x650 (h)	+0,050	2
2	800x650 (h)	+0,050	2









Спецификация элементов перемычек на отм. +7.800

Поз.	Обозначение	Наименование	Кол-во, шт	Размеры,мм Длина	Ширина	Высота	Вес,кг/шт.	Комментарии
ПР-3								
1	ГОСТ 8509-93	63х63х5	2	1400	63	63	13,47	
2	ГОСТ 8509-93	100х100х10	1	200	100	100	3,02	
3	ГОСТ 103-76	40х4	2	200	40	4	0,5	
ПР-5								
1	ГОСТ 8509-93	63х63х5	2	1500	63	63	14,43	
2	ГОСТ 8509-93	100х100х10	1	200	100	100	3,02	
3	ГОСТ 103-76	40х4	2	200	40	4	0,5	
ПР-7								
1	ГОСТ 8509-93	63х63х5	2	1650	63	63	15,87	
2	ГОСТ 8509-93	100х100х10	1	200	100	100	3,02	
3	ГОСТ 103-76	40х4	2	200	40	4	0,5	
ПР-9								
1	ГОСТ 8509-93	63х63х5	14	1750	63	63	117,85	
2	ГОСТ 8509-93	100х100х10	7	200	100	100	21,14	
3	ГОСТ 103-76	40х4	21	200	40	4	5,29	
ПР-14								
1	ГОСТ 8509-93	63х63х5	2	2650	63	63	25,49	
3	ГОСТ 103-76	40х4	4	200	40	4	1,01	
ПР-18								
1	ГОСТ 8509-93	63х63х5	2	3350	63	63	32,23	
3	ГОСТ 103-76	40х4	6	200	40	4	1,51	
ПР-19								
1	ГОСТ 8509-93	63х63х5	2	3550	63	63	34,15	
3	ГОСТ 103-76	40х4	6	200	40	4	1,51	
ПР-22								
6	СТО 73045594-004-2016	ПН D600	24	1500	100	250	480	
ПР-25								
6	СТО 73045594-004-2016	ПН D600	6	2500	100	250	120	

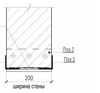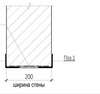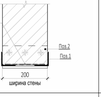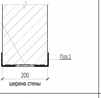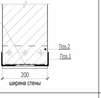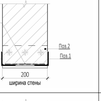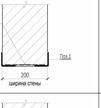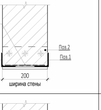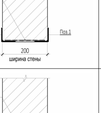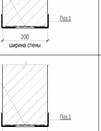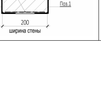Ведомость перемычек. Общая.

Марка	Эскиз	Кол-во, шт.
ПР-1		1
ПР-2		1
ПР-3		32
ПР-4		1
ПР-5		33
ПР-6		2
ПР-7		32
ПР-8		20
ПР-9		136
ПР-10		33
ПР-11		11
ПР-12		1
ПР-13		11

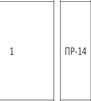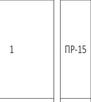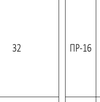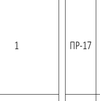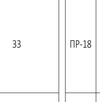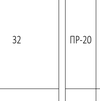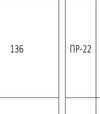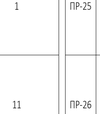Ведомость перемычек. Общая.

Марка	Эскиз	Кол-во, шт.
ПР-14		21
ПР-15		1
ПР-16		1
ПР-17		1
ПР-18		31
ПР-19		32
ПР-20		3
ПР-21		1
ПР-22		347
ПР-23		2
ПР-24		11
ПР-25		90
ПР-26		5

УСЛОВНЫЕ ОБОЗНАЧЕНИЯ

- Монолитные железобетонные конструкции
- Перегородки из газобетонных блоков D600 ГОСТ 31360-2007 -100 мм, 200 мм
- Кирпичные перегородки - 120, 250 мм
- Внутренние перегородки из газогребневых блоков 100 мм Высотой в 1 блок
- Внутренние перегородки из газогребневых влагостойких блоков 100 мм Высотой в 1 блок
- Минераловатный утеплитель - 100 мм
- Штукатурка цементно-песчаным раствором М150 по сетке - 30 мм
- Перегородки из газогребневых блоков - 100 мм

1 - Маркировка инженерных отверстий

(1) - Маркировка дверного проема, инженерного проема с заполнением

ПР-1 - Маркировка перемычек

4.2

Спецификация материалов. Стены на отм. +7.800_(внутренние)

Поз.№	Наименование и техническая характеристика	Тип, марка, обозначение документа, опросного листа	Завод-изготовитель	Кол-во, м³	Кол-во, м²	Примечание
1	Блоки из ячеистого бетона. Блок I/625x250x100/D600/B3,5/F15	ГОСТ 31360-2007	Ytong или аналог	0,56	5,58	
2	Блоки из ячеистого бетона. Блок I/625x250x200/D600/B3,5/F15	ГОСТ 31360-2007	Ytong или аналог	131,38	656,89	
3	Плиты гипсовые газогребневые. ПлГН2-667x500x100, пуст, A, D	ТУ 5742-034-04001508-2014	Кнауф или аналог	11,82	118,20	На всю высоту этажа (шахты)
4	Плиты гипсовые газогребневые. ПлГН2-667x500x100, пуст, A, D	ТУ 5742-034-04001508-2014	Кнауф или аналог	5,20	52,00	Высотой в 1 блок (500мм)
5	Плиты гипсовые газогребневые. ПлГН1-667x500x100, пуст, A, D_влагост.	ТУ 5742-034-04001508-2014	Кнауф или аналог	4,37	43,67	Высотой в 1 блок (500мм)

Спецификация материалов. Стены на отм. +7.800_(наружные)


Поз.№	Наименование и техническая характеристика	Тип, марка, обозначение документа, опросного листа	Завод-изготовитель	Кол-во, м³	Кол-во, м²	Примечание
2.1	Блоки из ячеистого бетона. Блок I/625x250x200/D600/B3,5/F15	ГОСТ 31360-2007	Ytong или аналог	2,94	14,72	Наружные

ПРИМЕЧАНИЕ: Объем материалов подсчитан на 1 этаж

6.2

ПРИМЕЧАНИЯ

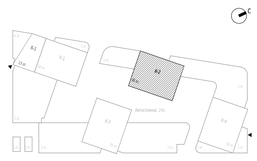1. Перечень чертежей, состав проекта и общие указания см. "Общие данные" лист 1
2. Монолитные железобетонные конструкции, их размеры, привязки к осям и армирование см. разделы "КЖ".
3. Привязку, габариты проемов и инженерных отверстий, их назначение в железобетонных стенах и перекрытиях см. раздел "КЖ".
4. Размеры кирпичных перегородок и перегородок из газобетонных блоков даны по основным конструкциям без учета штукатурки.
5. Размеры, обозначенные знаком (*), уточняются по месту.
6. Все закладные и металлические детали и изделия, расположенные открыто в конструкциях стен, должны быть оцинкованы.
7. Узлы примыкания стен и перегородок из газобетонных блоков (D600 толщиной 100мм, 200мм) и перегородок из полнотелого кирпича (М150 толщиной 120мм) к железобетонным стенам и перекрытиям см. на листе АР5.1-6
8. В стенах и перегородках из газобетонных блоков (D600 толщиной 100мм, 200мм) и перегородок из полнотелого кирпича (М150 толщиной 120мм) для внутренних инженерных проемов шириной 900мм и менее устраиваются рядовые перемычки, состоящие из 4-х прутков d12 AIII, заведенных на 120мм в кладку.
9. Инженерные отверстия в стенах и перегородках из газобетонных блоков (D800 толщиной 200мм) и перегородках из полнотелого кирпича (М150 толщиной 120мм) выше 2200мм от уровня чистого пола выполнить после монтажа инженерных коммуникаций.
10. В таблице "Ведомость перемычек" общее количество изделий посчитано на один этаж.
В таблице "Спецификация элементов перемычек" количество элементов подсчитано на один этаж.
11. Лестницы см. АР 4.2
12. Монтажные проемы ПК зашить после монтажа инженерных сетей и оборудования, по дизайн-проекту.
13. Все стены из газобетонных блоков кроме ограждающих шкафы ПК и обозначенных на планах, возводятся на высоту 2.200 от ч.п. Оставшаяся часть стены возводится после монтажа инженерных систем.
14. Кладка из газобетонных блоков армируется проволокой ГОСТ 6727-80 4ВР1 через каждые два ряда блоков.
Кладка из кирпича армируется кладочной базальтовой сеткой ГОСТ Р 57265 25х25, 50кН.м2 через 4 ряда.
15. На кладочных планах разуклонка дана по стяжке под гидроизоляцию.



0,000=145.800

Изм.	Кол.уч	Лист	Медок.	Подпись	Дата
6	2	Изм.	31-25		14.05.25
4	5	Изм.			21.02.25
1	2	Изм.	01-24		27.09.24
Разработал		Сорока			
Проверил		Ходырева			
ГИП		Захарова			
ГАП		Маслова			
Н. контр.					
Рук. отдела		Маслова			

Заказчик: ООО "Арт-групп Камень"

ГКО-303-22-Р-АР2.4

Многофункциональный гостиничный комплекс с подземной автостоянкой по адресу: г. Москва, проспект Мира, вл. 222/2

Архитектурные решения. Надземная часть. Планы. Корпус 2.

Стадия	Лист	Листов
Р	3	

Кладочный план на отм. +7.800

ООО «АБ КАМЕНЬ Проект»

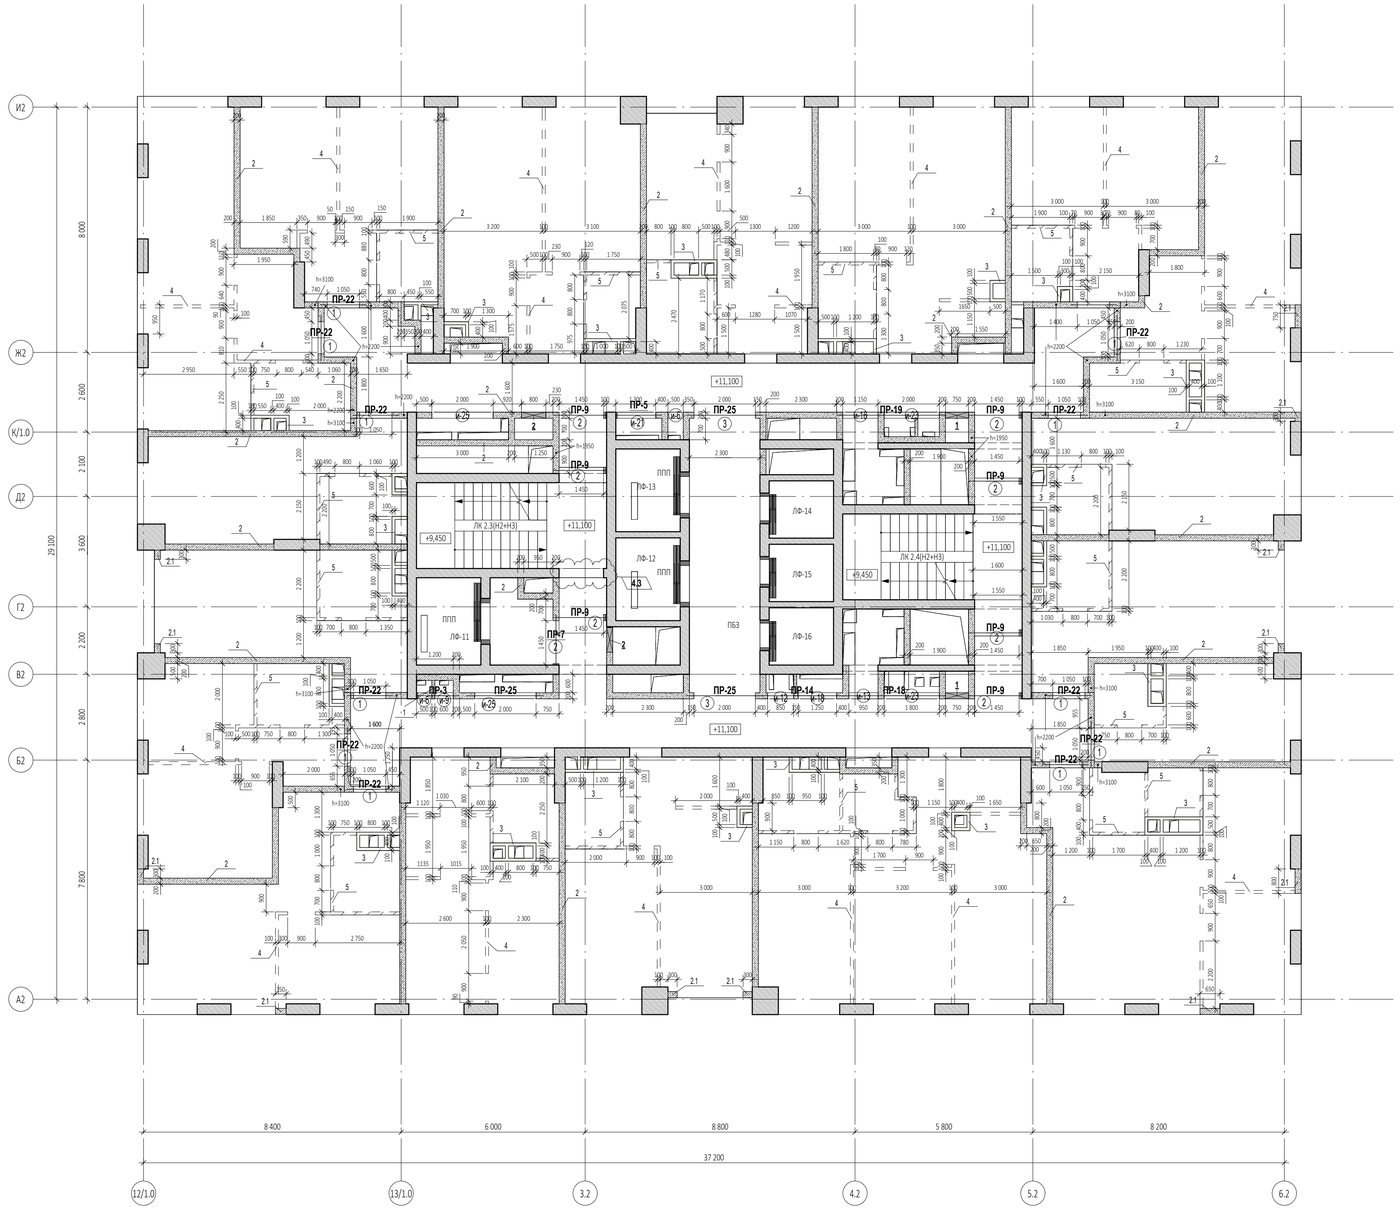
Формат А1

Согласовано

Взам. инв. №

Подп. и дата

Инв. № подл.



6.1

Ведомость проемов на отм. +11.100...+27.600

Марка проема	Ширина проема, мм	Высота проема, мм	Высота низа проема от ч.п., м	Кол-во
Дверной проем				
1	1 050	2 200	0,000	12
2	1 450	2 200	0,000	8
3	2 000	2 200	0,000	2
Инженерный проем. Заполнение				
и-6	500	2 050	+0,150	2
и-9	600	2 050	+0,150	1
и-12	850	2 050	+0,150	1
и-13	950	2 050	+0,150	1
и-16	1 150	2 050	+0,150	1
и-18	1 250	2 050	+0,150	1
и-21	1 300	2 050	+0,150	1
и-23	1 800	2 050	+0,150	2
и-25	2 000	2 050	+0,150	2












Ведомость инж. отв. на отм. +11.100...+27.600

Марка отверстия	Размер отверстия ШхВ, мм	Высота низа отверстия от ч.п., м	Кол-во
1	750x650 (h)	+0,050	2
2	800x650 (h)	+0,050	2











Спецификация элементов перемычек на отм. +11.100 ...27.600

Поз.	Обозначение	Наименование	Кол-во, шт	Размеры,мм Длина	Ширина	Высота	Вес,кг/шт.	Комментарии
ПР-3								
1	ГОСТ 8509-93	63х63х5	2	1400	63	63	13,47	
2	ГОСТ 8509-93	100х100х10	1	200	100	100	3,02	
3	ГОСТ 103-76	40х4	2	200	40	4	0,5	
ПР-5								
1	ГОСТ 8509-93	63х63х5	2	1500	63	63	14,43	
2	ГОСТ 8509-93	100х100х10	1	200	100	100	3,02	
3	ГОСТ 103-76	40х4	2	200	40	4	0,5	
ПР-7								
1	ГОСТ 8509-93	63х63х5	2	1650	63	63	15,87	
2	ГОСТ 8509-93	100х100х10	1	200	100	100	3,02	
3	ГОСТ 103-76	40х4	2	200	40	4	0,5	
ПР-9								
1	ГОСТ 8509-93	63х63х5	14	1750	63	63	117,85	
2	ГОСТ 8509-93	100х100х10	7	200	100	100	21,14	
3	ГОСТ 103-76	40х4	21	200	40	4	5,29	
ПР-14								
1	ГОСТ 8509-93	63х63х5	2	2650	63	63	25,49	
3	ГОСТ 103-76	40х4	4	200	40	4	1,01	
ПР-18								
1	ГОСТ 8509-93	63х63х5	2	3350	63	63	32,23	
3	ГОСТ 103-76	40х4	6	200	40	4	1,51	
ПР-19								
1	ГОСТ 8509-93	63х63х5	2	3550	63	63	34,15	
3	ГОСТ 103-76	40х4	6	200	40	4	1,51	
ПР-22								
6	СТО 73045594-004-2016	ПН D600	24	1500	100	250	480	
ПР-25								
6	СТО 73045594-004-2016	ПН D600	6	2500	100	250	120	

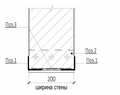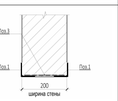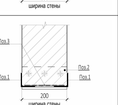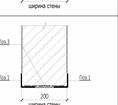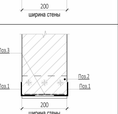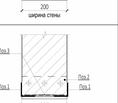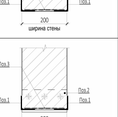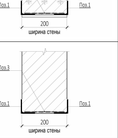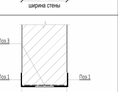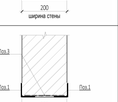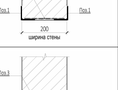Ведомость перемычек. Общая.

Марка	Эскиз	Кол-во, шт.
ПР-1		1
ПР-2		1
ПР-3		32
ПР-4		1
ПР-5		33
ПР-6		2
ПР-7		32
ПР-8		20
ПР-9		136
ПР-10		33
ПР-11		11
ПР-12		1
ПР-13		11

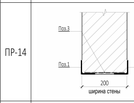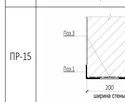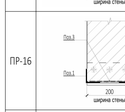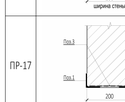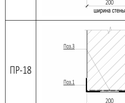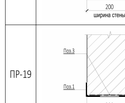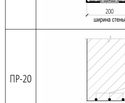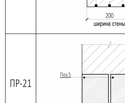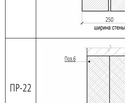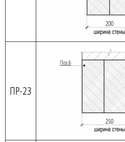Ведомость перемычек. Общая.

Марка	Эскиз	Кол-во, шт.
ПР-14		21
ПР-15		1
ПР-16		1
ПР-17		1
ПР-18		31
ПР-19		32
ПР-20		3
ПР-21		1
ПР-22		347
ПР-23		2
ПР-24		11
ПР-25		90
ПР-26		5

УСЛОВНЫЕ ОБОЗНАЧЕНИЯ

- Монолитные железобетонные конструкции
- Перегородки из газобетонных блоков D600 ГОСТ 31360-2007 -100 мм, 200 мм
- Кирпичные перегородки - 120, 250 мм
- Внутренние перегородки из газогребневых блоков 100 мм Высотой в 1 блок
- Внутренние перегородки из газогребневых влагостойких блоков 100 мм Высотой в 1 блок
- Минераловатный утеплитель - 100 мм
- Штукатурка цементно-песчаным раствором М150 по сетке - 30 мм
- Перегородки из газогребневых блоков - 100 мм

1 - Маркировка инженерных отверстий

(1) - Маркировка дверного проема, инженерного проема с заполнением

ПР-1 - Маркировка перемычек

Спецификация материалов. Стены на отм. +11.100 ...27.600_(внутренние)

Поз.№	Наименование и техническая характеристика	Тип, марка, обозначение документа, опросного листа	Завод-изготовитель	Кол-во, м³	Кол-во, м²	Примечание
1	Блоки из ячеистого бетона. Блок I/625x250x100/D600/B3,5/F15	ГОСТ 31360-2007	Ytong или аналог	0,56	5,58	
2	Блоки из ячеистого бетона. Блок I/625x250x200/D600/B3,5/F15	ГОСТ 31360-2007	Ytong или аналог	131,34	656,68	
3	Плиты гипсовые пазогребневые. ПлГН2-667x500x100, пуст, А, D	ТУ 5742-034-04001508-2014	Кнауф или аналог	18,45	184,45	На всю высоту этажа (шахты)
4	Плиты гипсовые пазогребневые. ПлГН2-667x500x100, пуст, А, D	ТУ 5742-034-04001508-2014	Кнауф или аналог	4,95	49,54	Высотой в 1 блок (500мм)
5	Плиты гипсовые пазогребневые. ПлГН1-667x500x100, пуст, А, D_влагост.	ТУ 5742-034-04001508-2014	Кнауф или аналог	3,93	39,26	Высотой в 1 блок (500мм)

Спецификация материалов. Стены на отм. +11.100 ...27.600_(наружные)

Поз.№	Наименование и техническая характеристика	Тип, марка, обозначение документа, опросного листа	Завод-изготовитель	Кол-во, м³	Кол-во, м²	Примечание
2.1	Блоки из ячеистого бетона. Блок I/625x250x200/D600/B3,5/F15	ГОСТ 31360-2007	Ytong или аналог	2,66	13,30	Наружные

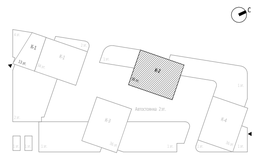
ПРИМЕЧАНИЕ: Объем материалов подсчитан на 1 этаж

4.1

6.2

ПРИМЕЧАНИЯ

1. Перечень чертежей, состав проекта и общие указания см. "Общие данные" лист 1
2. Монолитные железобетонные конструкции, их размеры, привязки к осям и армирование см. разделы "КЖ".
3. Привязку, габариты проемов и инженерных отверстий, их назначение в железобетонных стенах и перекрытиях см. раздел "КЖ".
4. Размеры кирпичных перегородок и перегородок из газобетонных блоков даны по основным конструкциям без учета штукатурки.
5. Размеры, обозначенные знаком (*), уточняются по месту.
6. Все закладные и металлические детали и изделия, расположенные открыто в конструкциях стен, должны быть оцинкованы.
7. Узлы примыкания стен и перегородок из газобетонных блоков (D600 толщиной 100мм, 200мм) и перегородок из полнотелого кирпича (М150 толщиной 120мм) к железобетонным стенам и перекрытиям см. на листе АР5.1-6
8. В стенах и перегородках из газобетонных блоков (D600 толщиной 100мм, 200мм) и перегородок из полнотелого кирпича (М150 толщиной 120мм) для внутренних инженерных проемов шириной 900мм и менее устраиваются рядовые перемычки, состоящие из 4-х прутков ⌀12 AIII, заведенных на 120мм в кладку.
9. Инженерные отверстия в стенах и перегородках из газобетонных блоков (D600 толщиной 200мм) и перегородках из полнотелого кирпича (М150 толщиной 120мм) выше 2200мм от уровня чистого пола выполнить после монтажа инженерных коммуникаций.
10. В таблице "Ведомость перемычек" общее количество изделий посчитано на один этаж.
В таблице "Спецификация элементов перемычек" количество элементов подсчитано на один этаж.
11. Лестницы см. АР 4.2
12. Монтажные проемы ПК зашить после монтажа инженерных сетей и оборудования, по дизайн-проекту.
13. Все стены из газобетонных блоков кроме ограждающих шкафы ПК и обозначенных на планах, возводятся на высоту 2.200 от ч.п. Оставшаяся часть стены возводится после монтажа инженерных систем.
14. Кладка из газобетонных блоков армируется проволокой ГОСТ 6727-80 4ВР1 через каждые два ряда блоков.
Кладка из кирпича армируется кладочной базальтовой сеткой ГОСТ Р 57265 25х25, 50кН.м2 через 4 ряда.
15. На кладочных планах разуклонка дана по стяжке под гидроизоляцию.



0,000=145.800

Изм.	Кол.уч	Лист	Недок.	Подпись	Дата
6	2	Изм.	31-25		14.05.25
4	4	Изм.			21.02.25
1	2	Изм.	01-24		27.09.24

Заказчик: ООО "Арт-групп Камень"

ГКО-303-22-Р-АР2.4

Многофункциональный гостиничный комплекс с подземной автостоянкой по адресу: г. Москва, проспект Мира, вл. 222/2

Разработал	Сорока		Архитектурные решения. Надземная часть. Планы. Корпус 2.	Стадия: Р; Лист: 4; Листов:
Проверил	Ходырева			
ГИП	Захарова			
ГАП	Маслова			
Н. контр.			Кладочный план на отм. +11.100 ...27.600	ООО «АБ КАМЕНЬ Проект»
Рук. отдела	Маслова			

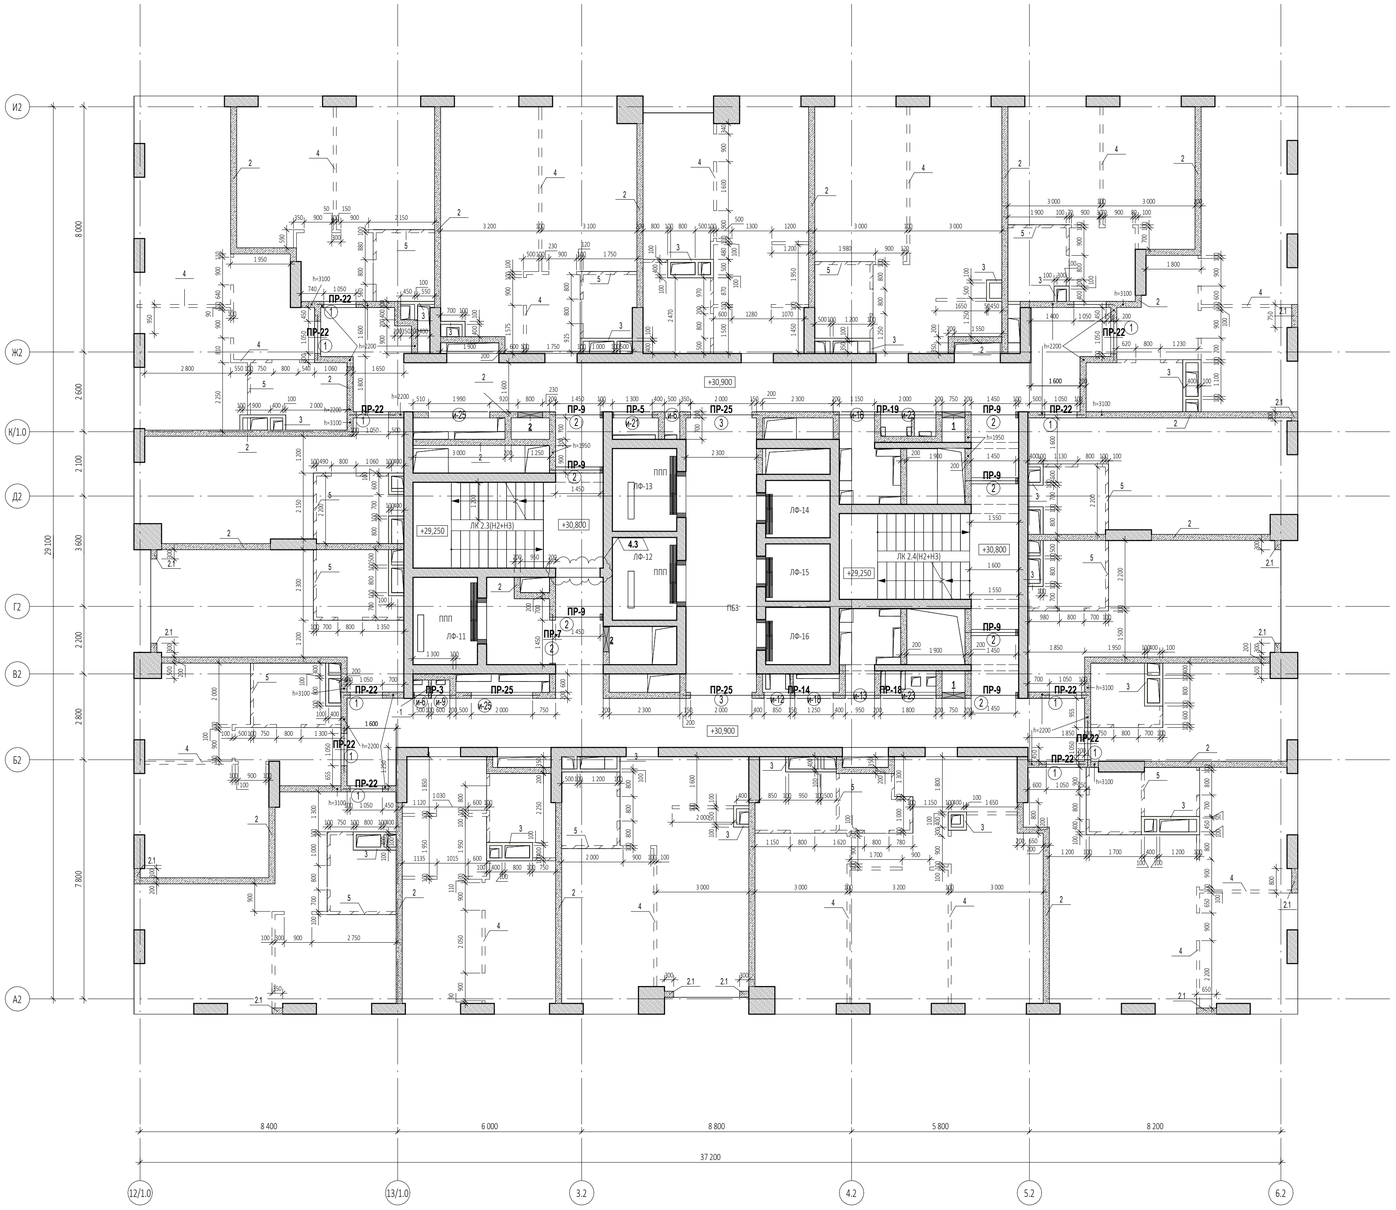
Согласовано

Взам. инв. №

Подп. и дата

Инв. № подл.

Формат А1



Ведомость проемов на отм. +30.900

Марка проема	Ширина проема, мм	Высота проема, мм	Высота низа проема от ч.п., м	Кол-во
Дверной проем				
1	1 050	2 200	0,000	12
2	1 450	2 200	0,000	8
3	2 000	2 200	0,000	2
Инженерный проем. Заполнение				
и-6	500	2 050	+0,150	2
и-9	600	2 050	+0,150	1
и-12	850	2 050	+0,150	1
и-13	950	2 050	+0,150	1
и-16	1 150	2 050	+0,150	1
и-18	1 250	2 050	+0,150	1
и-21	1 300	2 050	+0,150	1
и-23	1 800	2 050	+0,150	2
и-25	2 000	2 050	+0,150	2




Ведомость инженерных отверстий на отм. +30.900

Марка отверстия	Размер отверстия ШхВ, мм	Высота низа отверстия от ч.п., м	Кол-во
1	750x650 (h)	+0,050	2
2	800x650 (h)	+0,050	2

Спецификация элементов перемычек на отм. +30.900

Поз.	Обозначение	Наименование	Кол-во, шт	Размеры,мм Длина	Ширина	Высота	Вес,кг/шт.	Комментарии
ПР-3								
1	ГОСТ 8509-93	63х63х5	2	1400	63	63	13,47	
2	ГОСТ 8509-93	100х100х10	1	200	100	100	3,02	
3	ГОСТ 103-76	40х4	2	200	40	4	0,5	
ПР-5								
1	ГОСТ 8509-93	63х63х5	2	1500	63	63	14,43	
2	ГОСТ 8509-93	100х100х10	1	200	100	100	3,02	
3	ГОСТ 103-76	40х4	2	200	40	4	0,5	
ПР-7								
1	ГОСТ 8509-93	63х63х5	2	1650	63	63	15,87	
2	ГОСТ 8509-93	100х100х10	1	200	100	100	3,02	
3	ГОСТ 103-76	40х4	2	200	40	4	0,5	
ПР-9								
1	ГОСТ 8509-93	63х63х5	14	1750	63	63	117,85	
2	ГОСТ 8509-93	100х100х10	7	200	100	100	21,14	
3	ГОСТ 103-76	40х4	21	200	40	4	5,29	
ПР-14								
1	ГОСТ 8509-93	63х63х5	2	2650	63	63	25,49	
3	ГОСТ 103-76	40х4	4	200	40	4	1,01	
ПР-18								
1	ГОСТ 8509-93	63х63х5	2	3350	63	63	32,23	
3	ГОСТ 103-76	40х4	6	200	40	4	1,51	
ПР-19								
1	ГОСТ 8509-93	63х63х5	2	3550	63	63	34,15	
3	ГОСТ 103-76	40х4	6	200	40	4	1,51	
ПР-22								
6	СТО 73045594-004-2016	ПН D600	24	1500	100	250	480	
ПР-25								
6	СТО 73045594-004-2016	ПН D600	6	2500	100	250	120	

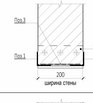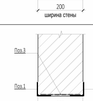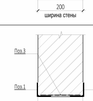Ведомость перемычек. Общая.

Марка	Эскиз	Кол-во, шт.
ПР-1		1
ПР-2		1
ПР-3		32
ПР-4		1
ПР-5		33
ПР-6		2
ПР-7		32
ПР-8		20
ПР-9		136
ПР-10		33
ПР-11		11
ПР-12		1
ПР-13		11

Ведомость перемычек. Общая.

Марка	Эскиз	Кол-во, шт.
ПР-14		21
ПР-15		1
ПР-16		1
ПР-17		1
ПР-18		31
ПР-19		32
ПР-20		3
ПР-21		1
ПР-22		347
ПР-23		2
ПР-24		11
ПР-25		90
ПР-26		5

УСЛОВНЫЕ ОБОЗНАЧЕНИЯ

- Монолитные железобетонные конструкции
- Перегородки из газобетонных блоков D600 ГОСТ 31360-2007 -100 мм, 200 мм
- Кирпичные перегородки - 120, 250 мм
- Внутренние перегородки из пазогребневых блоков 100 мм Высотой в 1 блок
- Внутренние перегородки из пазогребневых влагостойких блоков 100 мм Высотой в 1 блок
- Минераловатный утеплитель - 100 мм
- Штукатурка цементно-песчаным раствором М150 по сетке - 30 мм
- Перегородки из пазогребневых блоков - 100 мм

1 - Маркировка инженерных отверстий

(1) - Маркировка дверного проема, инженерного проема с заполнением

ПР-1 - Маркировка перемычек

Спецификация материалов. Стены на отм. +30.900_(внутренние)

Поз.№	Наименование и техническая характеристика	Тип, марка, обозначение документа, опросного листа	Завод-изготовитель	Кол-во, м³	Кол-во, м²	Примечание
1	Блоки из ячеистого бетона. Блок I/625x250x100/D600/B3,5/F15	ГОСТ 31360-2007	Ytong или аналог	0,56	5,58	
2	Блоки из ячеистого бетона. Блок I/625x250x200/D600/B3,5/F15	ГОСТ 31360-2007	Ytong или аналог	131,22	656,12	
3	Плиты гипсовые пазогребневые. ПлГН2-667x500x100, пуст, A, D	ТУ 5742-034-04001508-2014	Кнауф или аналог	18,53	185,32	На всю высоту этажа (шахты)
4	Плиты гипсовые пазогребневые. ПлГН2-667x500x100, пуст, A, D	ТУ 5742-034-04001508-2014	Кнауф или аналог	4,95	49,54	Высотой в 1 блок (500мм)
5	Плиты гипсовые пазогребневые. ПлГН1-667x500x100, пуст, A, D_влагост.	ТУ 5742-034-04001508-2014	Кнауф или аналог	3,93	39,26	Высотой в 1 блок (500мм)

Спецификация материалов. Стены на отм. +30.900_(наружные)

Поз.№	Наименование и техническая характеристика	Тип, марка, обозначение документа, опросного листа	Завод-изготовитель	Кол-во, м³	Кол-во, м²	Примечание
2.1	Блоки из ячеистого бетона. Блок I/625x250x200/D600/B3,5/F15	ГОСТ 31360-2007	Ytong или аналог	2,77	13,86	Наружные

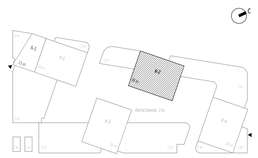
ПРИМЕЧАНИЕ: Объем материалов подсчитан на 1 этаж

ПРИМЕЧАНИЯ

1. Перечень чертежей, состав проекта и общие указания см. "Общие данные" лист 1
2. Монолитные железобетонные конструкции, их размеры, привязки к осям и армирование см. разделы "КЖ".
3. Привязку, габариты проемов и инженерных отверстий, их назначение в железобетонных стенах и перекрытиях см. раздел "КЖ".
4. Размеры кирпичных перегородок и перегородок из газобетонных блоков даны по основным конструкциям без учета штукатурки.
5. Размеры, обозначенные знаком (*), уточняются по месту.
6. Все закладные и металлические детали и изделия, расположенные открыто в конструкциях стен, должны быть оцинкованы.
7. Узлы примыкания стен и перегородок из газобетонных блоков (D600 толщиной 100мм, 200мм) и перегородок из полнотелого кирпича (М150 толщиной 120мм) к железобетонным стенам и перекрытиям см. на листе АР5.1-6
8. В стенах и перегородках из газобетонных блоков (D600 толщиной 100мм, 200мм) и перегородок из полнотелого кирпича (М150 толщиной 120мм) для внутренних инженерных проемов шириной 900мм и менее устраиваются рядовые перемычки, состоящие из 4-х прутков d12 AIII, заведенных на 120мм в кладку.
9. Инженерные отверстия в стенах и перегородках из газобетонных блоков (D600 толщиной 200мм) и перегородках из полнотелого кирпича (М150 толщиной 120мм) выше 2200мм от уровня чистого пола выполнить после монтажа инженерных коммуникаций.
10. В таблице "Ведомость перемычек" общее количество изделий посчитано на один этаж.

В таблице "Спецификация элементов перемычек" количество элементов подсчитано на один этаж.

11. Лестницы см. АР 4.2
12. Монтажные проемы ПК зашить после монтажа инженерных сетей и оборудования, по дизайн-проекту.
13. Все стены из газобетонных блоков кроме ограждающих шкафы ПК и обозначенных на планах, возводятся на высоту 2.200 от ч.п. Оставшаяся часть стены возводится после монтажа инженерных систем.
14. Кладка из газобетонных блоков армируется проволокой ГОСТ 6727-80 4ВР1 через каждые два ряда блоков. Кладка из кирпича армируется кладочной базальтовой сеткой ГОСТ Р 57265 25х25, 50кН.м2 через 4 ряда.
15. На кладочных планах разуклонка дана по стяжке под гидроизоляцию.



0,000=145.800

Изм.	Кол.уч	Лист	№док.	Подпись	Дата
6	2	Изм.	31-25		14.05.25
4	2	Изм.			21.02.25
1	2	Изм.	01-24		27.09.24
Разработал		Сорока			
Проверил		Ходырева			
ГИП		Захарова			
ГАП		Маслова			
Н. контр.					
Рук. отдела		Маслова			

Заказчик: ООО "Арт-групп Камень"

ГКО-303-22-Р-АР2.4

Многофункциональный гостиничный комплекс с подземной автостоянкой по адресу: г. Москва, проспект Мира, вл. 222/2

Архитектурные решения. Надземная часть. Планы. Корпус 2.

Стадия	Лист	Листов
Р	5	

Кладочный план на отм. +30.900

ООО «АБ КАМЕНЬ Проект»

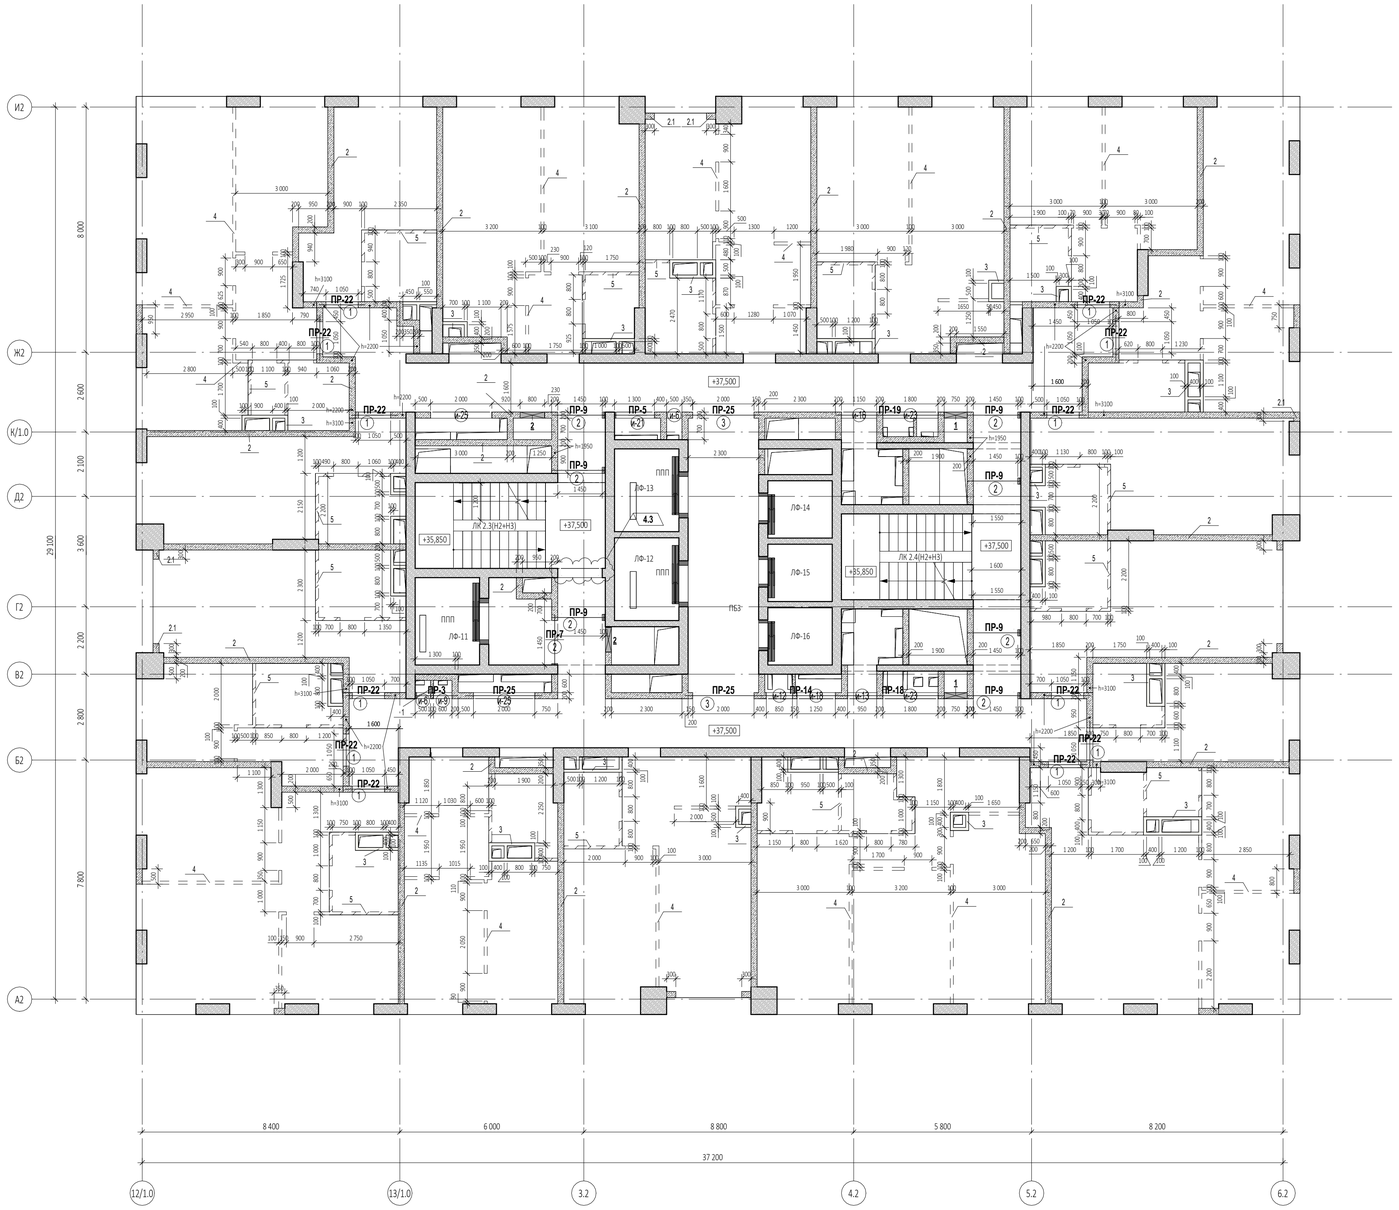
Формат А1

Согласовано

Взам. инв. №

Подп. и дата

Инв. № подл.



Ведомость проемов на отм. +34.200...+37.500

6.1

Марка проема	Ширина проема, мм	Высота проема, мм	Высота низа проема от ч.п., м	Кол-во
Дверной проем				
1	1 050	2 200	0,000	12
2	1 450	2 200	0,000	8
3	2 000	2 200	0,000	2
Инженерный проем. Заполнение				
и-6	500	2 050	+0,150	2
и-9	600	2 050	+0,150	1
и-12	850	2 050	+0,150	1
и-13	950	2 050	+0,150	1
и-16	1 150	2 050	+0,150	1
и-18	1 250	2 050	+0,150	1
и-21	1 300	2 050	+0,150	1
и-23	1 800	2 050	+0,150	2
и-25	2 000	2 050	+0,150	2














Ведомость инженерных отверстий на отм....

Марка отверстия	Размер отверстия Шх8, мм	Высота низа отверстия от ч.п., м	Кол-во
1	750x650 (h)	+0,050	2
2	800x650 (h)	+0,050	2







Спецификация элементов перемычек на отм. +34.200...+37.500

Поз.	Обозначение	Наименование	Кол-во, шт	Размеры,мм			Вес,кг/шт.	Комментарии
				Длина	Ширина	Высота		
ПР-3								
1	ГОСТ 8509-93	63х63х5	2	1400	63	63	13,47	
2	ГОСТ 8509-93	100х100х10	1	200	100	100	3,02	
3	ГОСТ 103-76	40х4	2	200	40	4	0,5	
ПР-5								
1	ГОСТ 8509-93	63х63х5	2	1500	63	63	14,43	
2	ГОСТ 8509-93	100х100х10	1	200	100	100	3,02	
3	ГОСТ 103-76	40х4	2	200	40	4	0,5	
ПР-7								
1	ГОСТ 8509-93	63х63х5	2	1650	63	63	15,87	
2	ГОСТ 8509-93	100х100х10	1	200	100	100	3,02	
3	ГОСТ 103-76	40х4	2	200	40	4	0,5	
ПР-9								
1	ГОСТ 8509-93	63х63х5	14	1750	63	63	117,85	
2	ГОСТ 8509-93	100х100х10	7	200	100	100	21,14	
3	ГОСТ 103-76	40х4	21	200	40	4	5,29	
ПР-14								
1	ГОСТ 8509-93	63х63х5	2	2650	63	63	25,49	
3	ГОСТ 103-76	40х4	4	200	40	4	1,01	
ПР-18								
1	ГОСТ 8509-93	63х63х5	2	3350	63	63	32,23	
3	ГОСТ 103-76	40х4	6	200	40	4	1,51	
ПР-19								
1	ГОСТ 8509-93	63х63х5	2	3550	63	63	34,15	
3	ГОСТ 103-76	40х4	6	200	40	4	1,51	
ПР-22								
6	СТО 73045594-004-2016	ПН D600	24	1500	100	250	480	
ПР-25								
6	СТО 73045594-004-2016	ПН D600	6	2500	100	250	120	

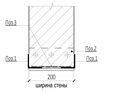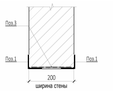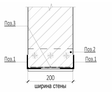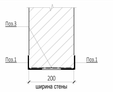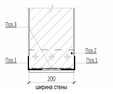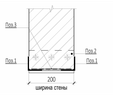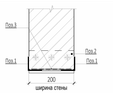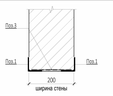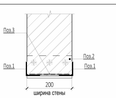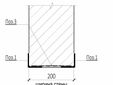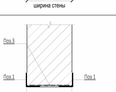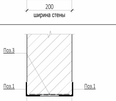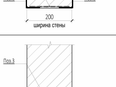Ведомость перемычек. Общая.

Марка	Эскиз	Кол-во, шт.
ПР-1		1
ПР-2		1
ПР-3		32
ПР-4		1
ПР-5		33
ПР-6		2
ПР-7		32
ПР-8		20
ПР-9		136
ПР-10		33
ПР-11		11
ПР-12		1
ПР-13		11

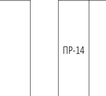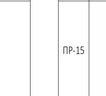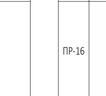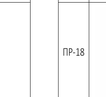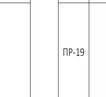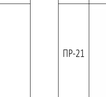Ведомость перемычек. Общая.

Марка	Эскиз	Кол-во, шт.
ПР-14		21
ПР-15		1
ПР-16		1
ПР-17		1
ПР-18		31
ПР-19		32
ПР-20		3
ПР-21		1
ПР-22		347
ПР-23		2
ПР-24		11
ПР-25		90
ПР-26		5

УСЛОВНЫЕ ОБОЗНАЧЕНИЯ

- Монолитные железобетонные конструкции
- Перегородки из газобетонных блоков D600 ГОСТ 31360-2007 -100 мм, 200 мм
- Кирпичные перегородки - 120, 250 мм
- Внутренние перегородки из газогребневых блоков 100 мм Высотой в 1 блок
- Внутренние перегородки из газогребневых влагостойких блоков 100 мм Высотой в 1 блок
- Минераловатный утеплитель - 100 мм
- Штукатурка цементно-песчаным раствором М150 по сетке - 30 мм
- Перегородки из газогребневых блоков - 100 мм

1 - Маркировка инженерных отверстий

(1) - Маркировка дверного проема, инженерного проема с заполнением

ПР-1 - Маркировка перемычек

Спецификация материалов. Стены на отм. +34.200...+37.500_(внутренние)

Поз.№	Наименование и техническая характеристика	Тип, марка, обозначение документа, опросного листа	Завод-изготовитель	Кол-во, м³	Кол-во, м²	Примечание
1	Блоки из ячеистого бетона. Блок I/625x250x100/D600/B3,5/F15	ГОСТ 31360-2007	Ytong или аналог	0,56	5,58	
2	Блоки из ячеистого бетона. Блок I/625x250x200/D600/B3,5/F15	ГОСТ 31360-2007	Ytong или аналог	129,09	645,47	
3	Плиты гипсовые пазогребневые. ПлГН2-667x500x100, пуст, А, D	ТУ 5742-034-04001508-2014	Кнауф или аналог	18,52	185,23	На всю высоту этажа (шахты)
4	Плиты гипсовые пазогребневые. ПлГН2-667x500x100, пуст, А, D	ТУ 5742-034-04001508-2014	Кнауф или аналог	5,14	51,37	Высотой в 1 блок (500мм)
5	Плиты гипсовые пазогребневые. ПлГН1-667x500x100, пуст, А, D_влагост.	ТУ 5742-034-04001508-2014	Кнауф или аналог	4,02	40,16	Высотой в 1 блок (500мм)

Спецификация материалов. Стены на отм. +34.200...+37.500_(наружные)


Поз.№	Наименование и техническая характеристика	Тип, марка, обозначение документа, опросного листа	Завод-изготовитель	Кол-во, м³	Кол-во, м²	Примечание
2.1	Блоки из ячеистого бетона. Блок I/625x250x200/D600/B3,5/F15	ГОСТ 31360-2007	Ytong или аналог	3,64	18,20	Наружные

ПРИМЕЧАНИЕ: Объем материалов подсчитан на 1 этаж

ПРИМЕЧАНИЯ

1. Перечень чертежей, состав проекта и общие указания см. "Общие данные" лист 1
2. Монолитные железобетонные конструкции, их размеры, привязки к осям и армирование см. разделы "КЖ".
3. Привязку, габариты проемов и инженерных отверстий, их назначение в железобетонных стенах и перекрытиях см. раздел "КЖ".
4. Размеры кирпичных перегородок и перегородок из газобетонных блоков даны по основным конструкциям без учета штукатурки.
5. Размеры, обозначенные знаком (*), уточняются по месту.
6. Все закладные и металлические детали и изделия, расположенные открыто в конструкциях стен, должны быть оцинкованы.
7. Узлы примыкания стен и перегородок из газобетонных блоков (D600 толщиной 100мм, 200мм) и перегородок из полнотелого кирпича (М150 толщиной 120мм) к железобетонным стенам и перекрытиям см. на листе АР5.1-6
8. В стенах и перегородках из газобетонных блоков (D600 толщиной 100мм, 200мм) и перегородок из полнотелого кирпича (М150 толщиной 120мм) для внутренних инженерных проемов шириной 900мм и менее устраиваются рядовые перемычки, состоящие из 4-х прутков ⌀12 AIII, заведенных на 120мм в кладку.
9. Инженерные отверстия в стенах и перегородках из газобетонных блоков (D600 толщиной 200мм) и перегородках из полнотелого кирпича (М150 толщиной 120мм) выше 2200мм от уровня чистого пола выполнить после монтажа инженерных коммуникаций.
10. В таблице "Ведомость перемычек" общее количество изделий посчитано на один этаж.
В таблице "Спецификация элементов перемычек" количество элементов подсчитано на один этаж.
11. Лестницы см. АР 4.2
12. Монтажные проемы ПК зашить после монтажа инженерных сетей и оборудования, по дизайн-проекту.
13. Все стены из газобетонных блоков кроме ограждающих шкафы ПК и обозначенных на планах, возводятся на высоту 2.200 от ч.п. Оставшаяся часть стены возводится после монтажа инженерных систем.
14. Кладка из газобетонных блоков армируется проволокой ГОСТ 6727-80 4ВР1 через каждые два ряда блоков.
Кладка из кирпича армируется кладочной базальтовой сеткой ГОСТ Р 57265 25х25, 50кН.м2 через 4 ряда.
15. На кладочных планах разуклонка дана по стяжке под гидроизоляцию.

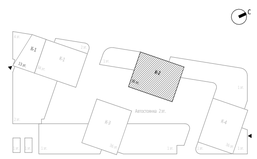6.2



0,000=145.800

Изм.	Кол.уч	Лист	№док.	Подпись	Дата
6	2	Изм.	31-25		14.05.25
4	3	Изм.			21.02.25
1	2	Изм.	01-24		27.09.24
Разработал		Сорока			
Проверил		Ходырева			
ГИП		Захарова			
ГАП		Маслова			
Н. контр.					
Рук. отдела		Маслова			

Заказчик: ООО "Арт-групп Камень"

ГКО-303-22-Р-АР2.4

Многофункциональный гостиничный комплекс с подземной автостоянкой по адресу: г. Москва, проспект Мира, вл. 222/2

Архитектурные решения. Надземная часть. Планы. Корпус 2.

Стадия	Лист	Листов
Р	6	

Кладочный план на отм. +34.200...+37.500

ООО «АБ КАМЕНЬ Проект»

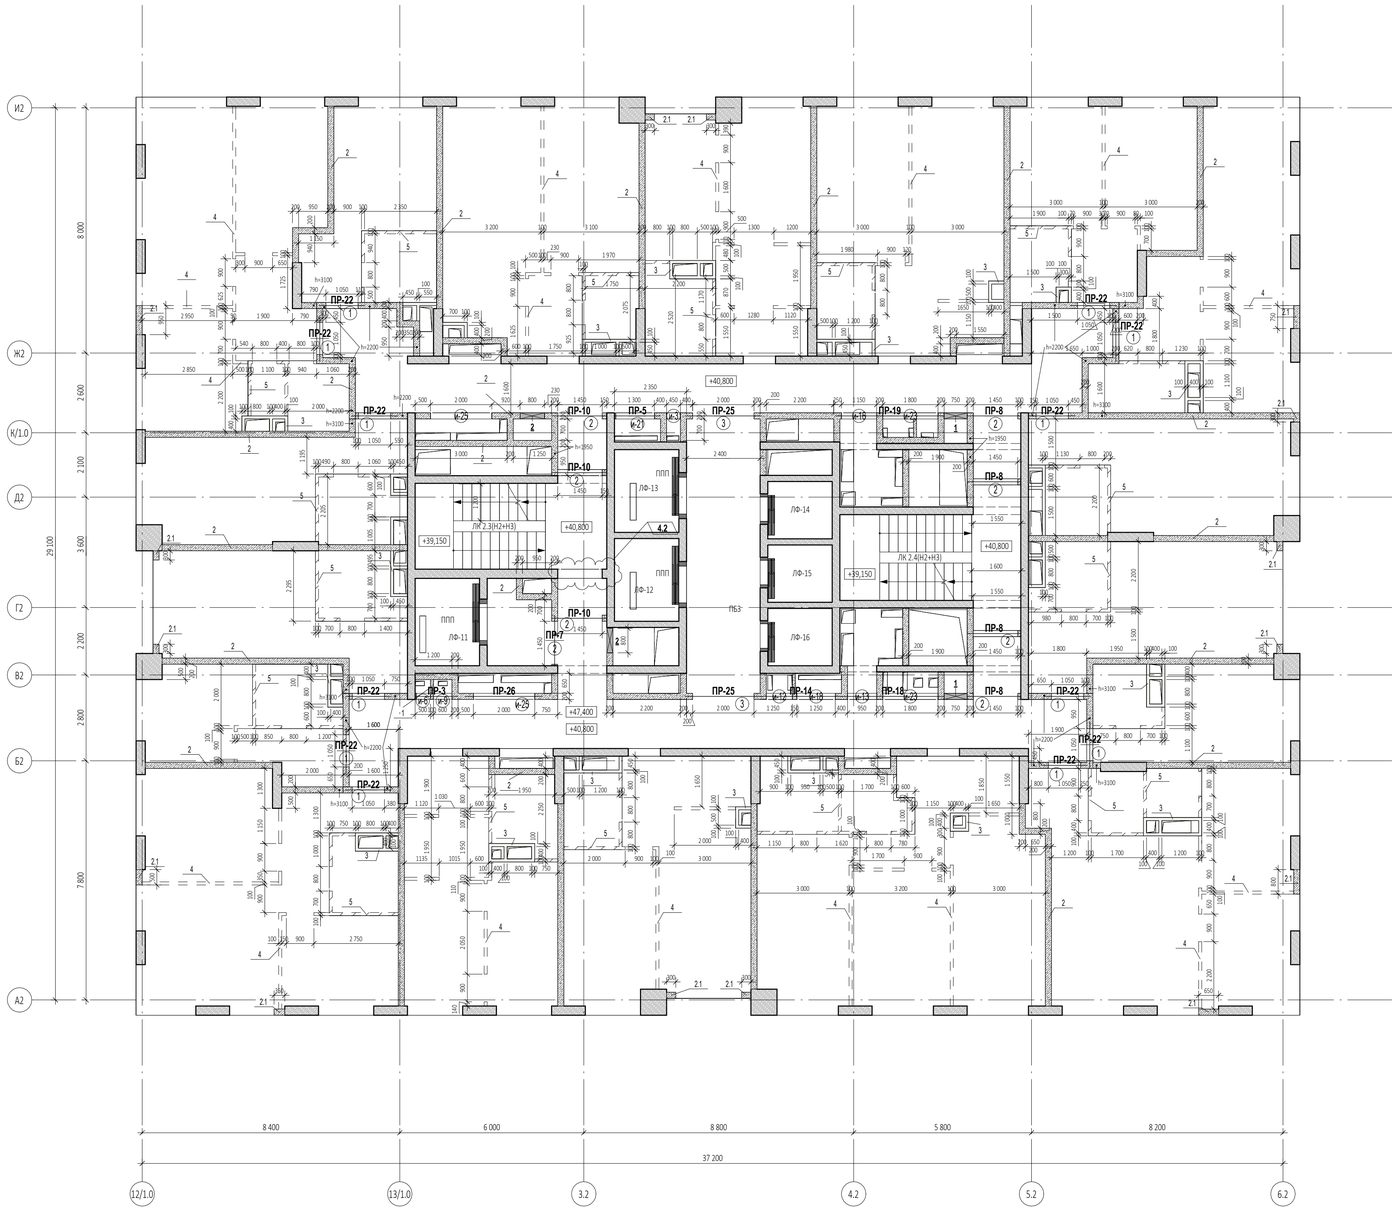
Формат А1

Согласовано

Взам. инв. №

Подп. и дата

Инв. № подл.



6.1

Ведомость проемов на отм. +40.800...+47.400, +50.700

Марка проема	Ширина проема, мм	Высота проема, мм	Высота низа проема от ч.п., м	Кол-во
Дверной проем				
1	1 050	2 200	0,000	12
2	1 450	2 200	0,000	8
3	2 000	2 200	0,000	2
Инженерный проем. Заполнение				
и-3	450	2 050	+0,150	1
и-6	500	2 050	+0,150	1
и-9	600	2 050	+0,150	1
и-12	850	2 050	+0,150	1
и-13	950	2 050	+0,150	1
и-16	1 150	2 050	+0,150	1
и-18	1 250	2 050	+0,150	1
и-21	1 300	2 050	+0,150	1
и-23	1 800	2 050	+0,150	2
и-25	2 000	2 050	+0,150	2














Ведомость инженерных отверстий на отм. +40.800...+47.400, +50.700

Марка отверстия	Размер отверстия ШхВ, мм	Высота низа отверстия от ч.п., м	Кол-во
1	750x650 (h)	+0,050	2
2	800x650 (h)	+0,050	2












Спецификация элементов перемычек на отм. +40.800...+47.400, +50.700

Поз.	Обозначение	Наименование	Кол-во, шт	Размеры,мм Длина	Ширина	Высота	Вес,кг/ шт.	Комментарии
ПР-3								
1	ГОСТ 8509-93	63х63х5	2	1400	63	63	13,47	
2	ГОСТ 8509-93	100х100х10	1	200	100	100	3,02	
3	ГОСТ 103-76	40х4	2	200	40	4	0,5	
ПР-5								
1	ГОСТ 8509-93	63х63х5	2	1500	63	63	14,43	
2	ГОСТ 8509-93	100х100х10	1	200	100	100	3,02	
3	ГОСТ 103-76	40х4	2	200	40	4	0,5	
ПР-7								
1	ГОСТ 8509-93	63х63х5	2	1650	63	63	15,87	
2	ГОСТ 8509-93	100х100х10	1	200	100	100	3,02	
3	ГОСТ 103-76	40х4	2	200	40	4	0,5	
ПР-8								
1	ГОСТ 8509-93	63х63х5	8	1750	63	63	67,34	
3	ГОСТ 103-76	40х4	12	200	40	4	3,02	
ПР-10								
1	ГОСТ 8509-93	63х63х5	6	1800	63	63	51,95	
3	ГОСТ 103-76	40х4	9	200	40	4	2,27	
ПР-14								
1	ГОСТ 8509-93	63х63х5	2	2650	63	63	25,49	
3	ГОСТ 103-76	40х4	4	200	40	4	1,01	
ПР-18								
1	ГОСТ 8509-93	63х63х5	2	3350	63	63	32,23	
3	ГОСТ 103-76	40х4	6	200	40	4	1,51	
ПР-19								
1	ГОСТ 8509-93	63х63х5	2	3550	63	63	34,15	
3	ГОСТ 103-76	40х4	6	200	40	4	1,51	
ПР-22								
6	СТО 73045594-004-2016	ПН D600	24	1500	100	250	480	
ПР-25								
6	СТО 73045594-004-2016	ПН D600	4	2500	100	250	80	
ПР-26								
6	СТО 73045594-004-2016	ПН D600	2	2520	100	250	40	

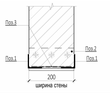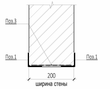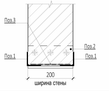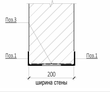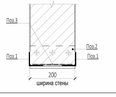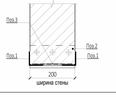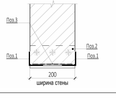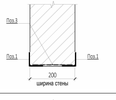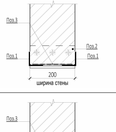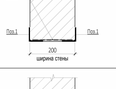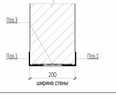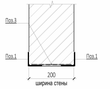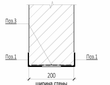Ведомость перемычек. Общая.

Марка	Эскиз	Кол-во, шт.
ПР-1		1
ПР-2		1
ПР-3		32
ПР-4		1
ПР-5		33
ПР-6		2
ПР-7		32
ПР-8		20
ПР-9		136
ПР-10		33
ПР-11		11
ПР-12		1
ПР-13		11

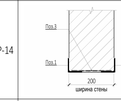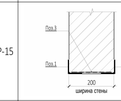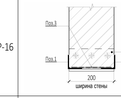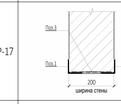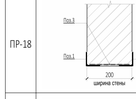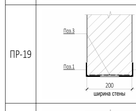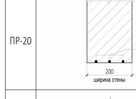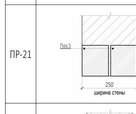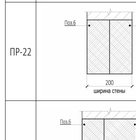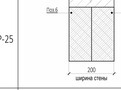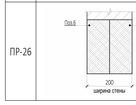Ведомость перемычек. Общая.

Марка	Эскиз	Кол-во, шт.
ПР-14		21
ПР-15		1
ПР-16		1
ПР-17		1
ПР-18		31
ПР-19		32
ПР-20		3
ПР-21		1
ПР-22		347
ПР-23		2
ПР-24		11
ПР-25		90
ПР-26		5

Согласовано

Взам. инв. №

Подп. и дата

Инв. № подл.

УСЛОВНЫЕ ОБОЗНАЧЕНИЯ

- Монолитные железобетонные конструкции
- Перегородки из газобетонных блоков D600 ГОСТ 31360-2007 -100 мм, 200 мм
- Кирпичные перегородки - 120, 250 мм
- Внутренние перегородки из пазогребневых блоков 100 мм Высотой в 1 блок
- Внутренние перегородки из пазогребневых влагостойких блоков 100 мм Высотой в 1 блок
- Минераловатный утеплитель - 100 мм
- Штукатурка цементно-песчаным раствором М150 по сетке - 30 мм
- Перегородки из пазогребневых блоков - 100 мм

1 - Маркировка инженерных отверстий

(1) - Маркировка дверного проема, инженерного проема с заполнением

ПР-1 - Маркировка перемычек

Спецификация материалов. Стены на отм. +40.800...+47.400, +50.700_(внутренние)

Поз.№	Наименование и техническая характеристика	Тип, марка, обозначение документа, опросного листа	Завод-изготовитель	Кол-во, м³	Кол-во, м²	Примечание
1	Блоки из ячеистого бетона. Блок I/625x250x100/D600/B3,5/F15	ГОСТ 31360-2007	Ytong или аналог	0,53	5,27	
2	Блоки из ячеистого бетона. Блок I/625x250x200/D600/B3,5/F15	ГОСТ 31360-2007	Ytong или аналог	130,97	654,87	
3	Плиты гипсовые пазогребневые. ПлГН2-667x500x100, пуст, A, D	ТУ 5742-034-04001508-2014	Кнауф или аналог	18,89	188,95	На всю высоту этажа (шахты)
4	Плиты гипсовые пазогребневые. ПлГН2-667x500x100, пуст, A, D	ТУ 5742-034-04001508-2014	Кнауф или аналог	5,17	51,67	Высотой в 1 блок (500мм)
5	Плиты гипсовые пазогребневые. ПлГН1-667x500x100, пуст, A, D_влагост.	ТУ 5742-034-04001508-2014	Кнауф или аналог	4,03	40,34	Высотой в 1 блок (500мм)

Спецификация материалов. Стены на отм. +40.800...+47.400, +50.700_(наружные)


Поз.№	Наименование и техническая характеристика	Тип, марка, обозначение документа, опросного листа	Завод-изготовитель	Кол-во, м³	Кол-во, м²	Примечание
2.1	Блоки из ячеистого бетона. Блок I/625x250x200/D600/B3,5/F15	ГОСТ 31360-2007	Ytong или аналог	3,64	18,20	Наружные

ПРИМЕЧАНИЕ: Объем материалов подсчитан на 1 этаж

ПРИМЕЧАНИЯ

1. Перечень чертежей, состав проекта и общие указания см. "Общие данные" лист 1
2. Монолитные железобетонные конструкции, их размеры, привязки к осям и армирование см. разделы "КЖ".
3. Привязку, габариты проемов и инженерных отверстий, их назначение в железобетонных стенах и перекрытиях см. раздел "КЖ".
4. Размеры кирпичных перегородок и перегородок из газобетонных блоков даны по основным конструкциям без учета штукатурки.
5. Размеры, обозначенные знаком (*), уточняются по месту.
6. Все закладные и металлические детали и изделия, расположенные открыто в конструкциях стен, должны быть оцинкованы.
7. Узлы примыкания стен и перегородок из газобетонных блоков (D600 толщиной 100мм, 200мм) и перегородок из полнотелого кирпича (М150 толщиной 120мм) к железобетонным стенам и перекрытиям см. на листе АР5.1-6
8. В стенах и перегородках из газобетонных блоков (D600 толщиной 100мм, 200мм) и перегородок из полнотелого кирпича (М150 толщиной 120мм) для внутренних инженерных проемов шириной 900мм и менее устраиваются рядовые перемычки, состоящие из 4-х прутков d12 AIII, заведенных на 120мм в кладку.
9. Инженерные отверстия в стенах и перегородках из газобетонных блоков (D600 толщиной 200мм) и перегородках из полнотелого кирпича (М150 толщиной 120мм) выше 2200мм от уровня чистого пола выполнить после монтажа инженерных коммуникаций.
10. В таблице "Ведомость перемычек" общее количество изделий посчитано на один этаж.
В таблице "Спецификация элементов перемычек" количество элементов подсчитано на один этаж.
11. Лестницы см. АР 4.2
12. Монтажные проемы ПК зашить после монтажа инженерных сетей и оборудования, по дизайн-проекту.
13. Все стены из газобетонных блоков кроме ограждающих шкафы ПК и обозначенных на планах, возводятся на высоту 2.200 от ч.п. Оставшаяся часть стены возводится после монтажа инженерных систем.
14. Кладка из газобетонных блоков армируется проволокой ГОСТ 6727-80 4ВР1 через каждые два ряда блоков. Кладка из кирпича армируется кладочной базальтовой сеткой ГОСТ Р 57265 25х25, 50кН.м2 через 4 ряда.
15. На кладочных планах разуклонка дана по стяжке под гидроизоляцию.

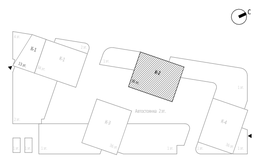6.2




6	2	Изм.	31-25		14.05.25	Заказчик: ООО "Арт-групп Камень"
4	3	Изм.			21.02.25	
1	2	Изм.	01-24		27.09.24	Многофункциональный гостиничный комплекс с подземной автостоянкой по адресу: г. Москва, проспект Мира, вл. 222/2

Изм.	Кол.уч	Лист	№док.	Подпись	Дата
Разработал		Сорока			
Проверил		Ходырева			
ГИП		Захарова			
ГАП		Маслова			
Н. контр.					
Рук. отдела		Маслова			

0,000=145.800

Архитектурные решения. Надземная часть. Планы. Корпус 2.	Стадия	Лист	Листов
	Р	7	
Кладочный план на отм. +40.800...+47.400, +50.700	ООО «АБ КАМЕНЬ Проект»		

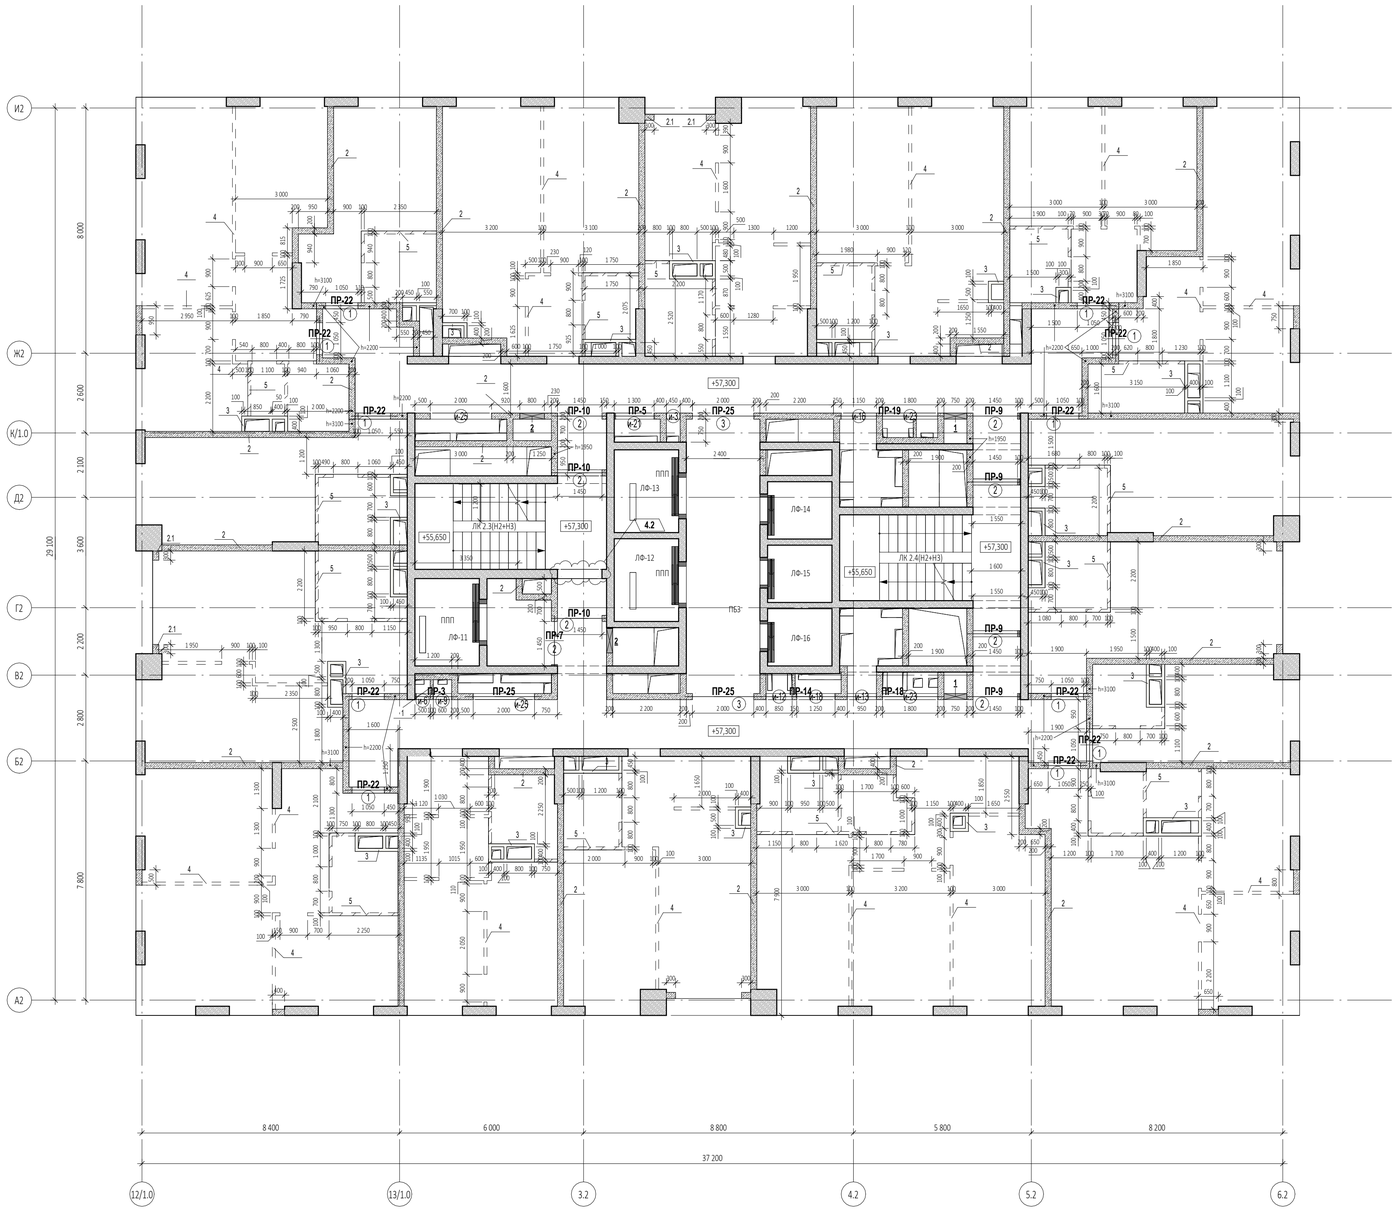Формат А1



Ведомость проемов на отм. +54.000...+57.300

6.1

Марка проема	Ширина проема, мм	Высота проема, мм	Высота низа проема от ч.п., м	Кол-во
Дверной проем				
1	1 050	2 200	0,000	11
2	1 450	2 200	0,000	8
3	2 000	2 200	0,000	2
Инженерный проем. Заполнение				
и-3	450	2 050	+0,150	1
и-6	500	2 050	+0,150	1
и-9	600	2 050	+0,150	1
и-12	850	2 050	+0,150	1
и-13	950	2 050	+0,150	1
и-16	1 150	2 050	+0,150	1
и-18	1 250	2 050	+0,150	1
и-21	1 300	2 050	+0,150	1
и-23	1 800	2 050	+0,150	2
и-25	2 000	2 050	+0,150	2













Ведомость инженерных отверстий на отм. +54.000...+57.300

Марка отверстия	Размер отверстия ШхВ, мм	Высота низа отверстия от ч.п., м	Кол-во
1	750x650 (h)	+0,050	2
2	800x650 (h)	+0,050	2












Спецификация элементов перемычек на отм. +54.000...+57.300

Поз.	Обозначение	Наименование	Кол-во, шт	Размеры,мм Длина	Ширина	Высота	Вес,кг/шт.	Комментарии
ПР-3								
1	ГОСТ 8509-93	63х63х5	2	1400	63	63	13,47	
2	ГОСТ 8509-93	100х100х10	1	200	100	100	3,02	
3	ГОСТ 103-76	40х4	2	200	40	4	0,5	
ПР-5								
1	ГОСТ 8509-93	63х63х5	2	1500	63	63	14,43	
2	ГОСТ 8509-93	100х100х10	1	200	100	100	3,02	
3	ГОСТ 103-76	40х4	2	200	40	4	0,5	
ПР-7								
1	ГОСТ 8509-93	63х63х5	2	1650	63	63	15,87	
2	ГОСТ 8509-93	100х100х10	1	200	100	100	3,02	
3	ГОСТ 103-76	40х4	2	200	40	4	0,5	
ПР-9								
1	ГОСТ 8509-93	63х63х5	8	1750	63	63	67,34	
2	ГОСТ 8509-93	100х100х10	4	200	100	100	12,08	
3	ГОСТ 103-76	40х4	12	200	40	4	3,02	
ПР-10								
1	ГОСТ 8509-93	63х63х5	6	1800	63	63	51,95	
3	ГОСТ 103-76	40х4	9	200	40	4	2,27	
ПР-14								
1	ГОСТ 8509-93	63х63х5	2	2650	63	63	25,49	
3	ГОСТ 103-76	40х4	4	200	40	4	1,01	
ПР-18								
1	ГОСТ 8509-93	63х63х5	2	3350	63	63	32,23	
3	ГОСТ 103-76	40х4	6	200	40	4	1,51	
ПР-19								
1	ГОСТ 8509-93	63х63х5	2	3550	63	63	34,15	
3	ГОСТ 103-76	40х4	6	200	40	4	1,51	
ПР-22								
6	СТО 73045594-004-2016	ПН D600	22	1500	100	250	440	
ПР-25								
6	СТО 73045594-004-2016	ПН D600	6	2500	100	250	120	

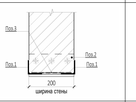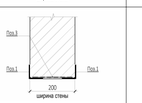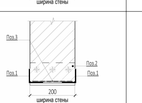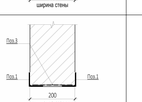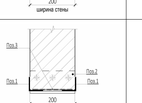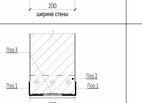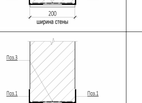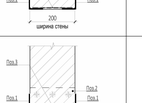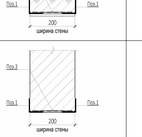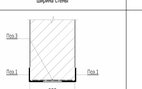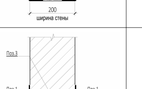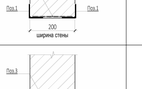Ведомость перемычек. Общая.

Марка	Эскиз	Кол-во, шт.
ПР-1		1
ПР-2		1
ПР-3		32
ПР-4		1
ПР-5		33
ПР-6		2
ПР-7		32
ПР-8		20
ПР-9		136
ПР-10		33
ПР-11		11
ПР-12		1
ПР-13		11

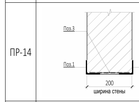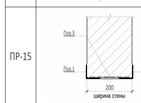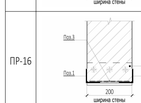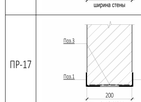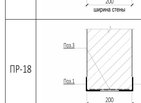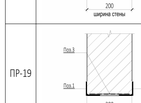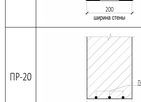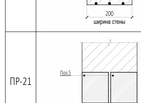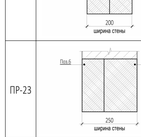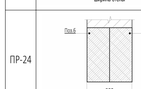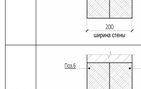Ведомость перемычек. Общая.

Марка	Эскиз	Кол-во, шт.
ПР-14		21
ПР-15		1
ПР-16		1
ПР-17		1
ПР-18		31
ПР-19		32
ПР-20		3
ПР-21		1
ПР-22		347
ПР-23		2
ПР-24		11
ПР-25		90
ПР-26		5

УСЛОВНЫЕ ОБОЗНАЧЕНИЯ

- Монолитные железобетонные конструкции
- Перегородки из газобетонных блоков D600 ГОСТ 31360-2007 -100 мм, 200 мм
- Кирпичные перегородки - 120, 250 мм
- Внутренние перегородки из пазогребневых блоков 100 мм Высотой в 1 блок
- Внутренние перегородки из пазогребневых влагостойких блоков 100 мм Высотой в 1 блок
- Минераловатный утеплитель - 100 мм
- Штукатурка цементно-песчаным раствором М150 по сетке - 30 мм
- Перегородки из пазогребневых блоков - 100 мм

1 - Маркировка инженерных отверстий

(1) - Маркировка дверного проема, инженерного проема с заполнением

ПР-1 - Маркировка перемычек

Спецификация материалов. Стены на отм. +54.000...+57.300_(внутренние)

Поз.№	Наименование и техническая характеристика	Тип, марка, обозначение документа, опросного листа	Завод-изготовитель	Кол-во, м³	Кол-во, м²	Примечание
1	Блоки из ячеистого бетона. Блок I/625x250x100/D600/B3,5/F15	ГОСТ 31360-2007	Ytong или аналог	0,52	5,24	
2	Блоки из ячеистого бетона. Блок I/625x250x200/D600/B3,5/F15	ГОСТ 31360-2007	Ytong или аналог	125,56	627,81	
3	Плиты гипсовые пазогребневые. ПлГН2-667x500x100, пуст, A, D	ТУ 5742-034-04001508-2014	Кнауф или аналог	19,09	190,88	На всю высоту этажа (шахты)
4	Плиты гипсовые пазогребневые. ПлГН2-667x500x100, пуст, A, D	ТУ 5742-034-04001508-2014	Кнауф или аналог	5,43	54,31	Высотой в 1 блок (500мм)
5	Плиты гипсовые пазогребневые. ПлГН1-667x500x100, пуст, A, D_влагост.	ТУ 5742-034-04001508-2014	Кнауф или аналог	3,79	37,85	Высотой в 1 блок (500мм)

Спецификация материалов. Стены на отм. +54.000...+57.300_(наружные)


Поз.№	Наименование и техническая характеристика	Тип, марка, обозначение документа, опросного листа	Завод-изготовитель	Кол-во, м³	Кол-во, м²	ПРимечание
2.1	Блоки из ячеистого бетона. Блок I/625x250x200/D600/B3,5/F15	ГОСТ 31360-2007	Ytong или аналог	3,67	18,34	Наружные

ПРИМЕЧАНИЕ: Объем материалов подсчитан на 1 этаж

6.2

ПРИМЕЧАНИЯ

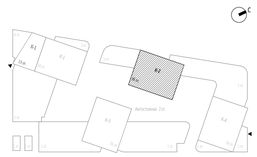1. Перечень чертежей, состав проекта и общие указания см. "Общие данные" лист 1
2. Монолитные железобетонные конструкции, их размеры, привязки к осям и армирование см. разделы "КЖ".
3. Привязку, габариты проемов и инженерных отверстий, их назначение в железобетонных стенах и перекрытиях см. раздел "КЖ".
4. Размеры кирпичных перегородок и перегородок из газобетонных блоков даны по основным конструкциям без учета штукатурки.
5. Размеры, обозначенные знаком (*), уточняются по месту.
6. Все закладные и металлические детали и изделия, расположенные открыто в конструкциях стен, должны быть оцинкованы.
7. Узлы примыкания стен и перегородок из газобетонных блоков (D600 толщиной 100мм, 200мм) и перегородок из полнотелого кирпича (М150 толщиной 120мм) к железобетонным стенам и перекрытиям см. на листе АР5.1-6
8. В стенах и перегородках из газобетонных блоков (D600 толщиной 100мм, 200мм) и перегородок из полнотелого кирпича (М150 толщиной 120мм) для внутренних инженерных проемов шириной 900мм и менее устраиваются рядовые перемычки, состоящие из 4-х прутков d12 AIII, заведенных на 120мм в кладку.
9. Инженерные отверстия в стенах и перегородках из газобетонных блоков (D600 толщиной 200мм) и перегородках из полнотелого кирпича (М150 толщиной 120мм) выше 2200мм от уровня чистого пола выполнить после монтажа инженерных коммуникаций.
10. В таблице "Ведомость перемычек" общее количество изделий посчитано на один этаж.
В таблице "Спецификация элементов перемычек" количество элементов подсчитано на один этаж.
11. Лестницы см. АР 4.2
12. Монтажные проемы ПК зашить после монтажа инженерных сетей и оборудования, по дизайн-проекту.
13. Все стены из газобетонных блоков кроме ограждающих шкафы ПК и обозначенных на планах, возводятся на высоту 2.200 от ч.п. Оставшаяся часть стены возводится после монтажа инженерных систем.
14. Кладка из газобетонных блоков армируется проволокой ГОСТ 6727-80 4ВР1 через каждые два ряда блоков.
Кладка из кирпича армируется кладочной базальтовой сеткой ГОСТ Р 57265 25х25, 50кН.м2 через 4 ряда.
15. На кладочных планах разуклонка дана по стяжке под гидроизоляцию.



0,000=145.800

Изм.	Кол.уч	Лист	№ док.	Подпись	Дата
6	2	Изм.	31-25		14.05.25
4	3	Изм.			21.02.25
1	2	Изм.	01-24		27.09.24

Заказчик: ООО "Арт-групп Камень"

ГКО-303-22-Р-АР2.4

Многофункциональный гостиничный комплекс с подземной автостоянкой по адресу: г. Москва, проспект Мира, вл. 222/2

		Стадия	Лист	Листов
Разработал	Сорока			
Проверил	Ходырева			
ГИП	Захарова	Р	8	
ГАП	Маслова			
Н. контр.				
Рук. отдела	Маслова			

Архитектурные решения. Надземная часть. Планы. Корпус 2.

Кладочный план на отм. +54.000...+57.300

ООО «АБ КАМЕНЬ Проект»

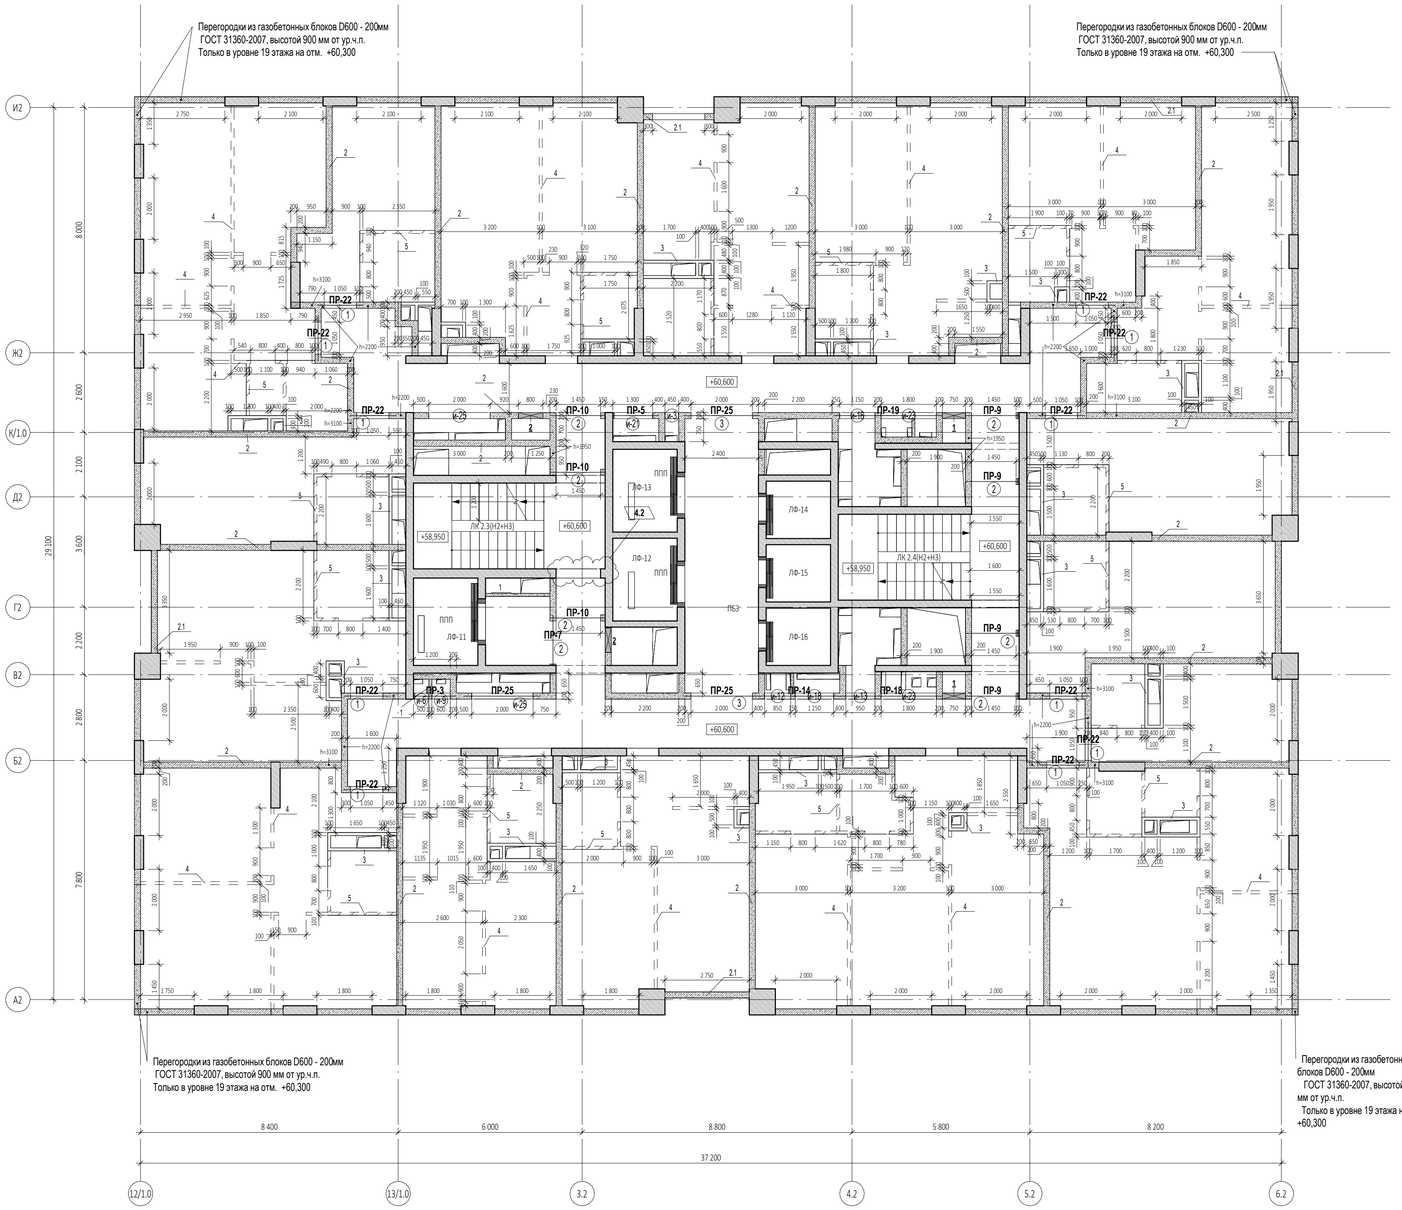
Согласовано

Взам. инв. №

Подп. и дата

Инв. № подл.

Формат А1



Ведомость проемов на отм. +60.600...+70.500

Марка проема	Ширина проема, мм	Высота проема, мм	Высота низа проема от ч.п., м	Кол-во
Дверной проем				
1	1 050	2 200	0,000	11
2	1 450	2 200	0,000	8
3	2 000	2 200	0,000	2
Инженерный проем. Заполнение				
и-3	450	2 050	+0,150	1
и-6	500	2 050	+0,150	1
и-9	600	2 050	+0,150	1
и-12	850	2 050	+0,150	1
и-13	950	2 050	+0,150	1
и-16	1 150	2 050	+0,150	1
и-18	1 250	2 050	+0,150	1
и-21	1 300	2 050	+0,150	1
и-23	1 800	2 050	+0,150	2
и-25	2 000	2 050	+0,150	2





Ведомость инженерных отверстий на отм. +60.600...+70.500

Марка отверстия	Размер отверстия Шх8, мм	Высота низа отверстия от ч.п., м	Кол-во
1	750х650 (h)	+0,050	2
2	800х650 (h)	+0,050	2










Спецификация элементов перемычек на отм. +60.600...73.800

Поз.	Обозначение	Наименование	Кол-во, шт	Размеры,мм Длина	Ширина	Высота	Вес,кг/ шт.	Комментарии
ПР-3								
1	ГОСТ 8509-93	63х63х5	2	1400	63	63	13,47	
2	ГОСТ 8509-93	100х100х10	1	200	100	100	3,02	
3	ГОСТ 103-76	40х4	2	200	40	4	0,5	
ПР-5								
1	ГОСТ 8509-93	63х63х5	2	1500	63	63	14,43	
2	ГОСТ 8509-93	100х100х10	1	200	100	100	3,02	
3	ГОСТ 103-76	40х4	2	200	40	4	0,5	
ПР-7								
1	ГОСТ 8509-93	63х63х5	2	1650	63	63	15,87	
2	ГОСТ 8509-93	100х100х10	1	200	100	100	3,02	
3	ГОСТ 103-76	40х4	2	200	40	4	0,5	
ПР-9								
1	ГОСТ 8509-93	63х63х5	8	1750	63	63	67,34	
2	ГОСТ 8509-93	100х100х10	4	200	100	100	12,08	
3	ГОСТ 103-76	40х4	12	200	40	4	3,02	
ПР-10								
1	ГОСТ 8509-93	63х63х5	6	1800	63	63	51,95	
3	ГОСТ 103-76	40х4	9	200	40	4	2,27	
ПР-14								
1	ГОСТ 8509-93	63х63х5	2	2650	63	63	25,49	
3	ГОСТ 103-76	40х4	4	200	40	4	1,01	
ПР-18								
1	ГОСТ 8509-93	63х63х5	2	3350	63	63	32,23	
3	ГОСТ 103-76	40х4	6	200	40	4	1,51	
ПР-19								
1	ГОСТ 8509-93	63х63х5	2	3550	63	63	34,15	
3	ГОСТ 103-76	40х4	6	200	40	4	1,51	
ПР-22								
6	СТО 73045594-004-2016	ПН D600	22	1500	100	250	440	
ПР-25								
6	СТО 73045594-004-2016	ПН D600	6	2500	100	250	120	

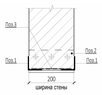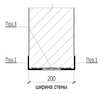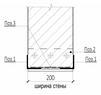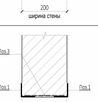Ведомость перемычек. Общая.

Марка	Эскиз	Кол-во, шт.
ПР-1		1
ПР-2		1
ПР-3		32
ПР-4		1
ПР-5		33
ПР-6		2
ПР-7		32
ПР-8		20
ПР-9		136
ПР-10		33
ПР-11		11
ПР-12		1
ПР-13		11

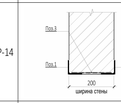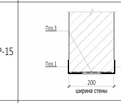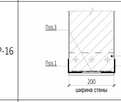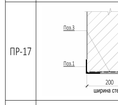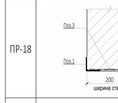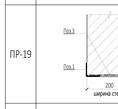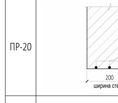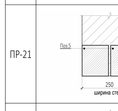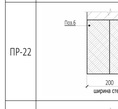Ведомость перемычек. Общая.

Марка	Эскиз	Кол-во, шт.
ПР-14		21
ПР-15		1
ПР-16		1
ПР-17		1
ПР-18		31
ПР-19		32
ПР-20		3
ПР-21		1
ПР-22		347
ПР-23		2
ПР-24		11
ПР-25		90
ПР-26		5

УСЛОВНЫЕ ОБОЗНАЧЕНИЯ

- Монолитные железобетонные конструкции
- Перегородки из газобетонных блоков D600 ГОСТ 31360-2007 -100 мм, 200 мм
- Кирпичные перегородки - 120, 250 мм
- Внутренние перегородки из газогребневых блоков 100 мм Высотой в 1 блок
- Внутренние перегородки из газогребневых влагостойких блоков 100 мм Высотой в 1 блок
- Минераловатный утеплитель - 100 мм
- Штукатурка цементно-песчаным раствором М150 по сетке - 30 мм
- Перегородки из газогребневых блоков - 100 мм
- 1 - Маркировка инженерных отверстий
- (1) - Маркировка дверного проема, инженерного проема с заполнением
- **ПР-1** - Маркировка перемычек

Спецификация материалов. Стены на отм. +60.600_(внутренние)

Поз.№	Наименование и техническая характеристика	Тип, марка, обозначение документа, опросного листа	Завод-изготовитель	Кол-во, м³	Кол-во, м²	Примечание
1	Блоки из ячеистого бетона. Блок I/625х250х100/D600/B3,5/F15	ГОСТ 31360-2007	Ytong или аналог	1,18	11,78	
2	Блоки из ячеистого бетона. Блок I/625х250х200/D600/B3,5/F15	ГОСТ 31360-2007	Ytong или аналог	126,27	631,33	
3	Плиты гипсовые пазогребневые. ПлГН2-667х500х100, пуст, A, D	ТУ 5742-034-04001508-2014	Кнауф или аналог	21,90	219,02	На всю высоту этажа (шахты)
4	Плиты гипсовые пазогребневые. ПлГН2-667х500х100, пуст, A, D	ТУ 5742-034-04001508-2014	Кнауф или аналог	5,43	54,28	Высотой в 1 блок (500мм)
5	Плиты гипсовые пазогребневые. ПлГН1-667х500х100, пуст, A, D_влагост.	ТУ 5742-034-04001508-2014	Кнауф или аналог	3,47	34,73	Высотой в 1 блок (500мм)

Спецификация материалов. Стены на отм. +60.600_(наружные)


Поз.№	Наименование и техническая характеристика	Тип, марка, обозначение документа, опросного листа	Завод-изготовитель	Кол-во, м³	Кол-во, м²	Примечание
2.1	Блоки из ячеистого бетона. Блок I/625х250х200/D600/B3,5/F15	ГОСТ 31360-2007	Ytong или аналог	20,87	104,35	Наружные

ПРИМЕЧАНИЕ: Объем материалов подсчитан на 1 этаж

6.2

ПРИМЕЧАНИЯ

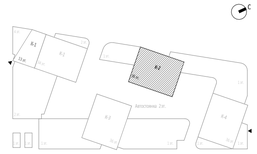1. Перечень чертежей, состав проекта и общие указания см. "Общие данные" лист 1
2. Монолитные железобетонные конструкции, их размеры, привязки к осям и армирование см. разделы "КЖ".
3. Привязку, габариты проемов и инженерных отверстий, их назначение в железобетонных стенах и перекрытиях см. раздел "КЖ".
4. Размеры кирпичных перегородок и перегородок из газобетонных блоков даны по основным конструкциям без учета штукатурки.
5. Размеры, обозначенные знаком (*), уточняются по месту.
6. Все закладные и металлические детали и изделия, расположенные открыто в конструкциях стен, должны быть оцинкованы.
7. Узлы примыкания стен и перегородок из газобетонных блоков (D600 толщиной 100мм, 200мм) и перегородок из полнотелого кирпича (М150 толщиной 120мм) к железобетонным стенам и перекрытиям см. на листе АР5.1-6
8. В стенах и перегородках из газобетонных блоков (D600 толщиной 100мм, 200мм) и перегородок из полнотелого кирпича (М150 толщиной 120мм) для внутренних инженерных проемов шириной 900мм и менее устраиваются рядовые перемычки, состоящие из 4-х прутков ф12 AIII, заведенных на 120мм в кладку.
9. Инженерные отверстия в стенах и перегородках из газобетонных блоков (D600 толщиной 200мм) и перегородках из полнотелого кирпича (М150 толщиной 120мм) выше 2200мм от уровня чистого пола выполнить после монтажа инженерных коммуникаций.
10. В таблице "Ведомость перемычек" общее количество изделий посчитано на один этаж.
В таблице "Спецификация элементов перемычек" количество элементов подсчитано на один этаж.
11. Лестницы см. АР 4.2
12. Монтажные проемы ПК зашить после монтажа инженерных сетей и оборудования, по дизайн-проекту.
13. Все стены из газобетонных блоков кроме ограждающих шкафы ПК и обозначенных на планах, возводятся на высоту 2.200 от ч.п. Оставшаяся часть стены возводится после монтажа инженерных систем.
14. Кладка из газобетонных блоков армируется проволокой ГОСТ 6727-80 4ВР1 через каждые два ряда блоков. Кладка из кирпича армируется кладочной базальтовой сеткой ГОСТ Р 57265 25х25, 50кН.м2 через 4 ряда.
15. На кладочных планах разуклонка дана по стяжке под гидроизоляцию.



0,000=145.800

Изм.	Кол.уч	Лист	Медок.	Подпись	Дата
6	2	Изм.	31-25		14.05.25
4	3	Изм.			21.02.25
1	2	Изм.	01-24		27.09.24

Заказчик: ООО "Арт-групп Камень"

ГКО-303-22-Р-АР2.4

Многофункциональный гостиничный комплекс с подземной автостоянкой по адресу: г. Москва, проспект Мира, вл. 222/2

		Стадия	Лист	Листов
Разработал	Сорока			
Проверил	Ходырева			
ГИП	Захарова	Р	9	
ГАП	Маслова			
Н. контр.				
Рук. отдела	Маслова			

Архитектурные решения. Надземная часть. Планы. Корпус 2.

Кладочный план на отм. +60.600

ООО «АБ КАМЕНЬ Проект»

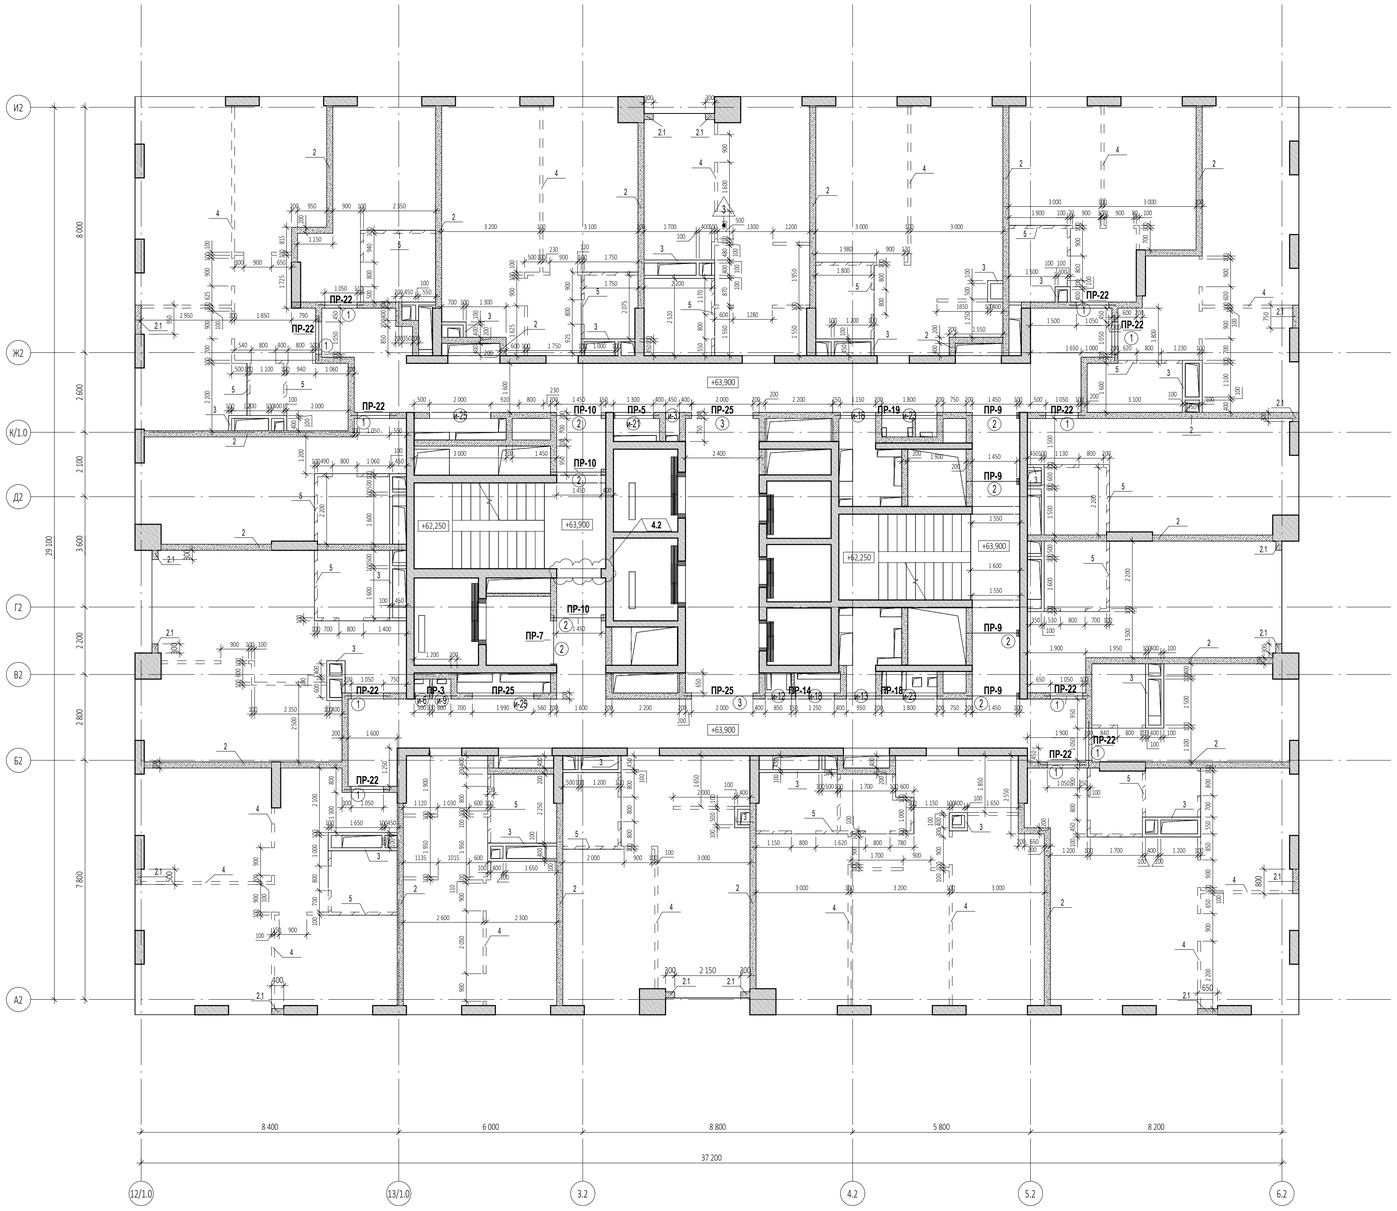
Согласовано

Взам. инв. №

Подп. и дата

Инв. № подл.

Формат А1



6.1

Ведомость проемов на отм. +60.600...+70.500

Марка проема	Ширина проема, мм	Высота проема, мм	Высота низа проема от ч.п., м	Кол-во
Дверной проем				
1	1 050	2 200	0,000	11
2	1 450	2 200	0,000	8
3	2 000	2 200	0,000	2
Инженерный проем. Заполнение				
и-3	450	2 050	+0,150	1
и-6	500	2 050	+0,150	1
и-9	600	2 050	+0,150	1
и-12	850	2 050	+0,150	1
и-13	950	2 050	+0,150	1
и-16	1 150	2 050	+0,150	1
и-18	1 250	2 050	+0,150	1
и-21	1 300	2 050	+0,150	1
и-23	1 800	2 050	+0,150	2
и-25	2 000	2 050	+0,150	2














Ведомость инженерных отверстий на отм. +60.600...+70.500

Марка отверстия	Размер отверстия Шх8, мм	Высота низа отверстия от ч.п., м	Кол-во
1	750х650 (h)	+0,050	2
2	800х650 (h)	+0,050	2











Спецификация элементов перемычек на отм. +60.600...73.800

Поз.	Обозначение	Наименование	Кол-во, шт	Размеры,мм Длина	Ширина	Высота	Вес,кг/шт.	Комментарии
ПР-3								
1	ГОСТ 8509-93	63х63х5	2	1400	63	63	13,47	
2	ГОСТ 8509-93	100х100х10	1	200	100	100	3,02	
3	ГОСТ 103-76	40х4	2	200	40	4	0,5	
ПР-5								
1	ГОСТ 8509-93	63х63х5	2	1500	63	63	14,43	
2	ГОСТ 8509-93	100х100х10	1	200	100	100	3,02	
3	ГОСТ 103-76	40х4	2	200	40	4	0,5	
ПР-7								
1	ГОСТ 8509-93	63х63х5	2	1650	63	63	15,87	
2	ГОСТ 8509-93	100х100х10	1	200	100	100	3,02	
3	ГОСТ 103-76	40х4	2	200	40	4	0,5	
ПР-9								
1	ГОСТ 8509-93	63х63х5	8	1750	63	63	67,34	
2	ГОСТ 8509-93	100х100х10	4	200	100	100	12,08	
3	ГОСТ 103-76	40х4	12	200	40	4	3,02	
ПР-10								
1	ГОСТ 8509-93	63х63х5	6	1800	63	63	51,95	
3	ГОСТ 103-76	40х4	9	200	40	4	2,27	
ПР-14								
1	ГОСТ 8509-93	63х63х5	2	2650	63	63	25,49	
3	ГОСТ 103-76	40х4	4	200	40	4	1,01	
ПР-18								
1	ГОСТ 8509-93	63х63х5	2	3350	63	63	32,23	
3	ГОСТ 103-76	40х4	6	200	40	4	1,51	
ПР-19								
1	ГОСТ 8509-93	63х63х5	2	3550	63	63	34,15	
3	ГОСТ 103-76	40х4	6	200	40	4	1,51	
ПР-22								
6	СТО 73045594-004-2016	ПН D600	22	1500	100	250	440	
ПР-25								
6	СТО 73045594-004-2016	ПН D600	6	2500	100	250	120	

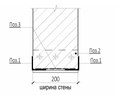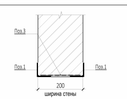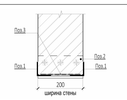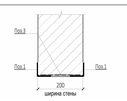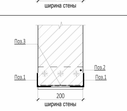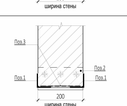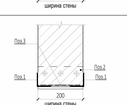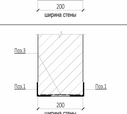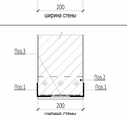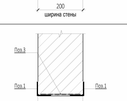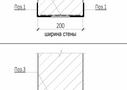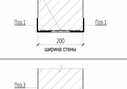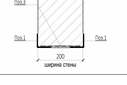Ведомость перемычек. Общая.

Марка	Эскиз	Кол-во, шт.
ПР-1		1
ПР-2		1
ПР-3		32
ПР-4		1
ПР-5		33
ПР-6		2
ПР-7		32
ПР-8		20
ПР-9		136
ПР-10		33
ПР-11		11
ПР-12		1
ПР-13		11

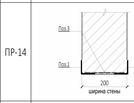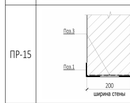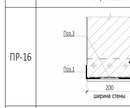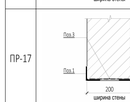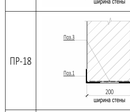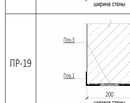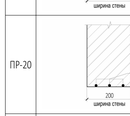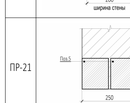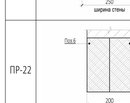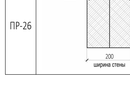Ведомость перемычек. Общая.

Марка	Эскиз	Кол-во, шт.
ПР-14		21
ПР-15		1
ПР-16		1
ПР-17		1
ПР-18		31
ПР-19		32
ПР-20		3
ПР-21		1
ПР-22		347
ПР-23		2
ПР-24		11
ПР-25		90
ПР-26		5

УСЛОВНЫЕ ОБОЗНАЧЕНИЯ

- Монолитные железобетонные конструкции
- Перегородки из газобетонных блоков D600 ГОСТ 31360-2007 -100 мм, 200 мм
- Кирпичные перегородки - 120, 250 мм
- Внутренние перегородки из газогребневых блоков 100 мм Высотой в 1 блок
- Внутренние перегородки из газогребневых влагостойких блоков 100 мм Высотой в 1 блок
- Минераловатный утеплитель - 100 мм
- Штукатурка цементно-песчаным раствором М150 по сетке - 30 мм
- Перегородки из газогребневых блоков - 100 мм

1 - Маркировка инженерных отверстий

(1) - Маркировка дверного проема, инженерного проема с заполнением

ПР-1 - Маркировка перемычек

Спецификация материалов. Стены на отм. +63.900...+70.500_(внутренние)

Поз.№	Наименование и техническая характеристика	Тип, марка, обозначение документа, опросного листа	Завод-изготовитель	Кол-во, м³	Кол-во, м²	Примечание
1	Блоки из ячеистого бетона. Блок I/625x250x100/D600/B3,5/F15	ГОСТ 31360-2007	Ytong или аналог	1,18	11,78	
2	Блоки из ячеистого бетона. Блок I/625x250x200/D600/B3,5/F15	ГОСТ 31360-2007	Ytong или аналог	126,27	631,33	
3	Плиты гипсовые пазогребневые. ПлГН2-667x500x100, пуст, A, D	ТУ 5742-034-04001508-2014	Кнауф или аналог	21,90	219,02	На всю высоту этажа (шахты)
4	Плиты гипсовые пазогребневые. ПлГН2-667x500x100, пуст, A, D	ТУ 5742-034-04001508-2014	Кнауф или аналог	5,43	54,28	Высотой в 1 блок (500мм)
5	Плиты гипсовые пазогребневые. ПлГН1-667x500x100, пуст, A, D_влагост.	ТУ 5742-034-04001508-2014	Кнауф или аналог	3,47	34,73	Высотой в 1 блок (500мм)

Спецификация материалов. Стены на отм. +63.900...+70.500_(наружные)

Поз.№	Наименование и техническая характеристика	Тип, марка, обозначение документа, опросного листа	Завод-изготовитель	Кол-во, м³	Кол-во, м²	Примечание
2.1	Блоки из ячеистого бетона. Блок I/625x250x200/D600/B3,5/F15	ГОСТ 31360-2007	Ytong или аналог	4,06	20,30	Наружные

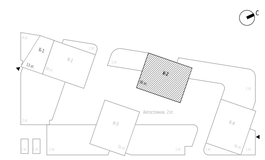
ПРИМЕЧАНИЕ: Объем материалов подсчитан на 1 этаж

ПРИМЕЧАНИЯ

1. Перечень чертежей, состав проекта и общие указания см. "Общие данные" лист 1
2. Монолитные железобетонные конструкции, их размеры, привязки к осям и армирование см. разделы "КЖ".
3. Привязку, габариты проемов и инженерных отверстий, их назначение в железобетонных стенах и перекрытиях см. раздел "КЖ".
4. Размеры кирпичных перегородок и перегородок из газобетонных блоков даны по основным конструкциям без учета штукатурки.
5. Размеры, обозначенные знаком (*), уточняются по месту.
6. Все закладные и металлические детали и изделия, расположенные открыто в конструкциях стен, должны быть оцинкованы.
7. Узлы примыкания стен и перегородок из газобетонных блоков (D600 толщиной 100мм, 200мм) и перегородок из полнотелого кирпича (М150 толщиной 120мм) к железобетонным стенам и перекрытиям см. на листе АР5.1-6
8. В стенах и перегородках из газобетонных блоков (D600 толщиной 100мм, 200мм) и перегородок из полнотелого кирпича (М150 толщиной 120мм) для внутренних инженерных проемов шириной 900мм и менее устраиваются рядовые перемычки, состоящие из 4-х прутков d12 AIII, заведенных на 120мм в кладку.
9. Инженерные отверстия в стенах и перегородках из газобетонных блоков (D600 толщиной 200мм) и перегородках из полнотелого кирпича (М150 толщиной 120мм) выше 2200мм от уровня чистого пола выполнить после монтажа инженерных коммуникаций.

6.2

10. В таблице "ведомость перемычек" общее количество изделий посчитано на один этаж.
В таблице "Спецификация элементов перемычек" количество элементов подсчитано на один этаж.
11. Лестницы см. АР 4.2
12. Монтажные проемы ПК зашить после монтажа инженерных сетей и оборудования, по дизайн-проекту.
13. Все стены из газобетонных блоков кроме ограждающих шкафы ПК и обозначенных на планах, возводятся на высоту 2.200 от ч.п. Оставшаяся часть стены возводится после монтажа инженерных систем.
14. Кладка из газобетонных блоков армируется проволокой ГОСТ 6727-80 4ВР1 через каждые два ряда блоков. Кладка из кирпича армируется кладочной базальтовой сеткой ГОСТ Р 57265 25х25, 50кН.м2 через 4 ряда.
15. На кладочных планах разуклонка дана по стяжке под гидроизоляцию.



0,000=145.800

Изм.	Кол.уч	Лист	№док.	Подпись	Дата
6	2	Изм.	31-25		14.05.25
4	3	Изм.			21.02.25
Разработал		Сорока			
Проверил		Ходырева			
ГИП		Захарова			
ГАП		Маслова			
Н. контр.					
Рук. отдела		Маслова			

Заказчик: ООО "Арт-групп Камень"

ГКО-303-22-Р-АР2.4

Многофункциональный гостиничный комплекс с подземной автостоянкой по адресу: г. Москва, проспект Мира, вл. 222/2

Архитектурные решения. Надземная часть. Планы. Корпус 2.

Стадия	Лист	Листов
Р	10	

Кладочный план на отм. +63.900...+70.500

ООО «АБ КАМЕНЬ Проект»

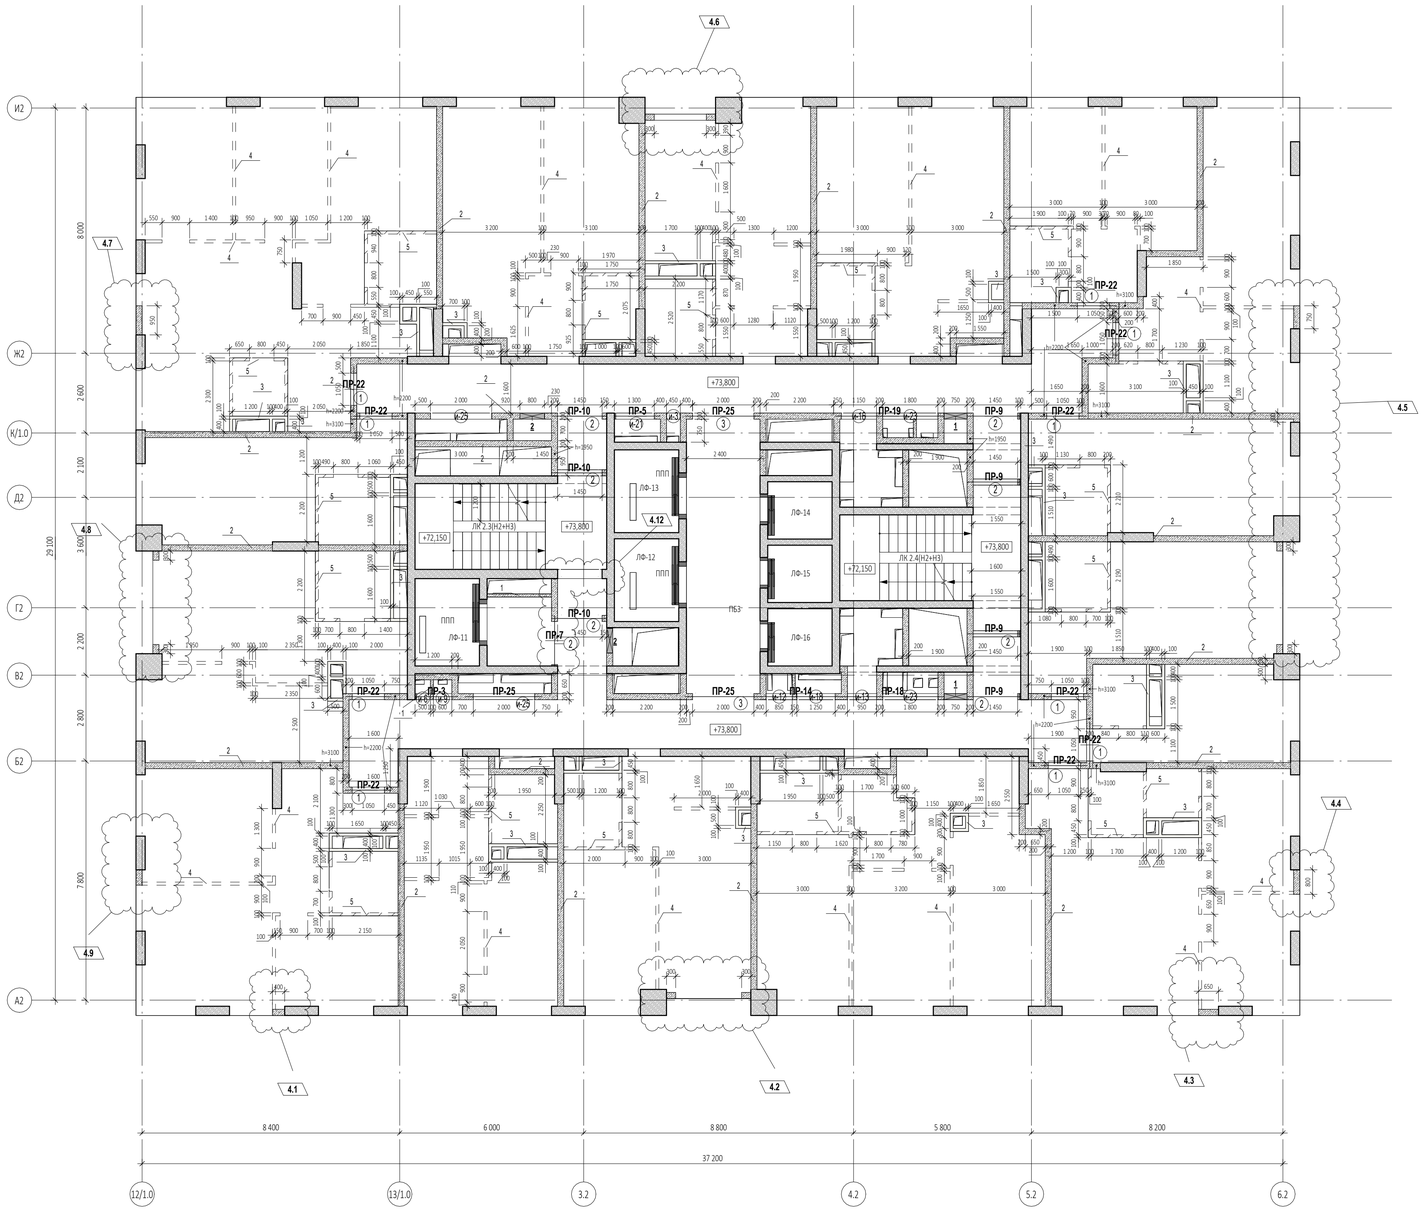
Формат А1

Согласовано

Взам. инв. №

Подп. и дата

Инв. № подл.



Ведомость проемов на отм. +73.800

Марка проема	Ширина проема, мм	Высота проема, мм	Высота низа проема от ч.п., м	Кол-во
Дверной проем				
1	1 050	2 200	0,000	10
2	1 450	2 200	0,000	8
3	2 000	2 200	0,000	2
Инженерный проем. Заполнение				
и-3	450	2 050	+0,150	1
и-6	500	2 050	+0,150	1
и-9	600	2 050	+0,150	1
и-12	850	2 050	+0,150	1
и-13	950	2 050	+0,150	1
и-16	1 150	2 050	+0,150	1
и-18	1 250	2 050	+0,150	1
и-21	1 300	2 050	+0,150	1
и-23	1 800	2 050	+0,150	2
и-25	2 000	2 050	+0,150	2













Ведомость инженерных отверстий на отм. +73.800

Марка отверстия	Размер отверстия ШхВ, мм	Высота низа отверстия от ч.п., м	Кол-во
1	750x650 (h)	+0,050	2
2	800x650 (h)	+0,050	2









Спецификация элементов перемычек на отм. +73.800

Поз.	Обозначение	Наименование	Кол-во, шт	Размеры,мм Длина	Ширина	Высота	Вес,кг/шт.	Комментарии
ПР-3								
1	ГОСТ 8509-93	63х63х5	2	1400	63	63	13,47	
2	ГОСТ 8509-93	100х100х10	1	200	100	100	3,02	
3	ГОСТ 103-76	40х4	2	200	40	4	0,5	
ПР-5								
1	ГОСТ 8509-93	63х63х5	2	1500	63	63	14,43	
2	ГОСТ 8509-93	100х100х10	1	200	100	100	3,02	
3	ГОСТ 103-76	40х4	2	200	40	4	0,5	
ПР-7								
1	ГОСТ 8509-93	63х63х5	2	1650	63	63	15,87	
2	ГОСТ 8509-93	100х100х10	1	200	100	100	3,02	
3	ГОСТ 103-76	40х4	2	200	40	4	0,5	
ПР-9								
1	ГОСТ 8509-93	63х63х5	8	1750	63	63	67,34	
2	ГОСТ 8509-93	100х100х10	4	200	100	100	12,08	
3	ГОСТ 103-76	40х4	12	200	40	4	3,02	
ПР-10								
1	ГОСТ 8509-93	63х63х5	6	1800	63	63	51,95	
3	ГОСТ 103-76	40х4	9	200	40	4	2,27	
ПР-14								
1	ГОСТ 8509-93	63х63х5	2	2650	63	63	25,49	
3	ГОСТ 103-76	40х4	4	200	40	4	1,01	
ПР-18								
1	ГОСТ 8509-93	63х63х5	2	3350	63	63	32,23	
3	ГОСТ 103-76	40х4	6	200	40	4	1,51	
ПР-19								
1	ГОСТ 8509-93	63х63х5	2	3550	63	63	34,15	
3	ГОСТ 103-76	40х4	6	200	40	4	1,51	
ПР-22								
6	СТО 73045594-004-2016	ПН D600	20	1500	100	250	400	
ПР-25								
6	СТО 73045594-004-2016	ПН D600	6	2500	100	250	120	

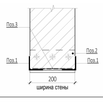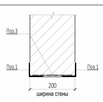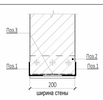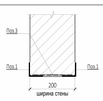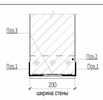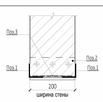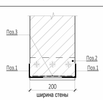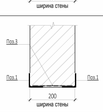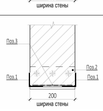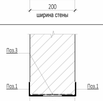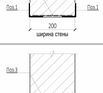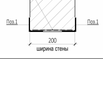Ведомость перемычек. Общая.

Марка	Эскиз	Кол-во, шт.
ПР-1		1
ПР-2		1
ПР-3		32
ПР-4		1
ПР-5		33
ПР-6		2
ПР-7		32
ПР-8		20
ПР-9		136
ПР-10		33
ПР-11		11
ПР-12		1
ПР-13		11

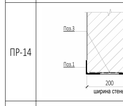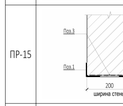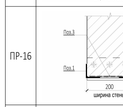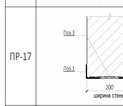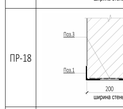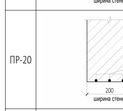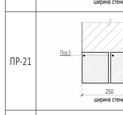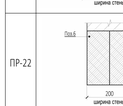Ведомость перемычек. Общая.

Марка	Эскиз	Кол-во, шт.
ПР-14		21
ПР-15		1
ПР-16		1
ПР-17		1
ПР-18		31
ПР-19		32
ПР-20		3
ПР-21		1
ПР-22		347
ПР-23		2
ПР-24		11
ПР-25		90
ПР-26		5

УСЛОВНЫЕ ОБОЗНАЧЕНИЯ

- Монолитные железобетонные конструкции
- Перегородки из газобетонных блоков D600 ГОСТ 31360-2007 -100 мм, 200 мм
- Кирпичные перегородки - 120, 250 мм
- Внутренние перегородки из пазогребневых блоков 100 мм Высотой в 1 блок
- Внутренние перегородки из пазогребневых влагостойких блоков 100 мм Высотой в 1 блок
- Минераловатный утеплитель - 100 мм
- Штукатурка цементно-песчаным раствором М150 по сетке - 30 мм
- Перегородки из пазогребневых блоков - 100 мм
- 1 - Маркировка инженерных отверстий
- (1) - Маркировка дверного проема, инженерного проема с заполнением
- **ПР-1** - Маркировка перемычек

Спецификация материалов. Стены на отм. +73.800_(внутренние)

Поз.№	Наименование и техническая характеристика	Тип, марка, обозначение документа, опросного листа	Завод-изготовитель	Кол-во, м³	Кол-во, м²	Примечание
1	Блоки из ячеистого бетона. Блок I/625x250x100/D600/B3,5/F15	ГОСТ 31360-2007	Ytong или аналог	1,18	11,78	
2	Блоки из ячеистого бетона. Блок I/625x250x200/D600/B3,5/F15	ГОСТ 31360-2007	Ytong или аналог	118,70	593,48	
3	Плиты гипсовые пазогребневые. ПпГН2-667x500x100, пуст, A, D	ТУ 5742-034-04001508-2014	Кнауф или аналог	22,58	225,84	На всю высоту этажа (шахты)
4	Плиты гипсовые пазогребневые. ПпГН2-667x500x100, пуст, A, D	ТУ 5742-034-04001508-2014	Кнауф или аналог	5,66	56,59	Высотой в 1 блок (500мм)
5	Плиты гипсовые пазогребневые. ПпГН1-667x500x100, пуст, A, D_влагост.	ТУ 5742-034-04001508-2014	Кнауф или аналог	3,58	35,79	Высотой в 1 блок (500мм)


Спецификация материалов. Стены на отм. +73.800_(наружные)

Поз.№	Наименование и техническая характеристика	Тип, марка, обозначение документа, опросного листа	Завод-изготовитель	Кол-во, м³	Кол-во, м²	Примечание
2.1	Блоки из ячеистого бетона. Блок I/625x250x200/D600/B3,5/F15	ГОСТ 31360-2007	Ytong или аналог	4,06	20,30	Наружные

ПРИМЕЧАНИЕ: Объем материалов подсчитан на 1 этаж

ПРИМЕЧАНИЯ

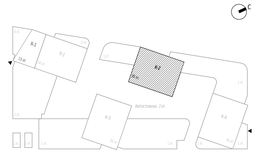1. Перечень чертежей, состав проекта и общие указания см. "Общие данные" лист 1
2. Монолитные железобетонные конструкции, их размеры, привязки к осям и армирование см. разделы "КЖ".
3. Привязку, габариты проемов и инженерных отверстий, их назначение в железобетонных стенах и перекрытиях см. раздел "КЖ".
4. Размеры кирпичных перегородок и перегородок из газобетонных блоков даны по основным конструкциям без учета штукатурки.
5. Размеры, обозначенные знаком (*), уточняются по месту.
6. Все закладные и металлические детали и изделия, расположенные открыто в конструкциях стен, должны быть оцинкованы.
7. Узлы примыкания стен и перегородок из газобетонных блоков (D600 толщиной 100мм, 200мм) и перегородок из полнотелого кирпича (М150 толщиной 120мм) к железобетонным стенам и перекрытиям см. на листе АР5.1-6
8. В стенах и перегородках из газобетонных блоков (D600 толщиной 100мм, 200мм) и перегородок из полнотелого кирпича (М150 толщиной 120мм) для внутренних инженерных проемов шириной 900мм и менее устраиваются рядовые перемычки, состоящие из 4-х прутков d12 AIII, заведенных на 120мм в кладку.
9. Инженерные отверстия в стенах и перегородках из газобетонных блоков (D600 толщиной 200мм) и перегородках из полнотелого кирпича (М150 толщиной 120мм) выше 2200мм от уровня чистого пола выполнить после монтажа инженерных коммуникаций.
10. В таблице "Ведомость перемычек" общее количество изделий посчитано на один этаж.
В таблице "Спецификация элементов перемычек" количество элементов подсчитано на один этаж.
11. Лестницы см. АР 4.2
12. Монтажные проемы ПК зашить после монтажа инженерных сетей и оборудования, по дизайн-проекту.
13. Все стены из газобетонных блоков кроме ограждающих шкафы ПК и обозначенных на планах, возводятся на высоту 2.200 от ч.п. Оставшаяся часть стены возводится после монтажа инженерных систем.
14. Кладка из газобетонных блоков армируется проволокой ГОСТ 6727-80 4ВР1 через каждые два ряда блоков. Кладка из кирпича армируется кладочной базальтовой сеткой ГОСТ Р 57265 25х25, 50кН.м2 через 4 ряда.
15. На кладочных планах разуклонка дана по стяжке под гидроизоляцию.



0,000=145.800

Изм.	Кол.уч	Лист	Медок.	Подпись	Дата
6	2	Изм.	31-25		14.05.25
4	13	Изм.			21.02.25
1	2	Изм.	01-24		27.09.24

Заказчик: ООО "Арт-групп Камень"

ГКО-303-22-Р-АР2.4

Многофункциональный гостиничный комплекс с подземной автостоянкой по адресу: г. Москва, проспект Мира, вл. 222/2

Разработал	Сорока	Архитектурные решения. Надземная часть. Планы. Корпус 2.	Стадия: Р; Лист: 11; Листов:
Проверил	Ходырева		
ГИП	Захарова		
ГАП	Маслова		
Н. контр.		Кладочный план на отм. +73.800	ООО «АБ КАМЕНЬ Проект»
Рук. отдела	Маслова		

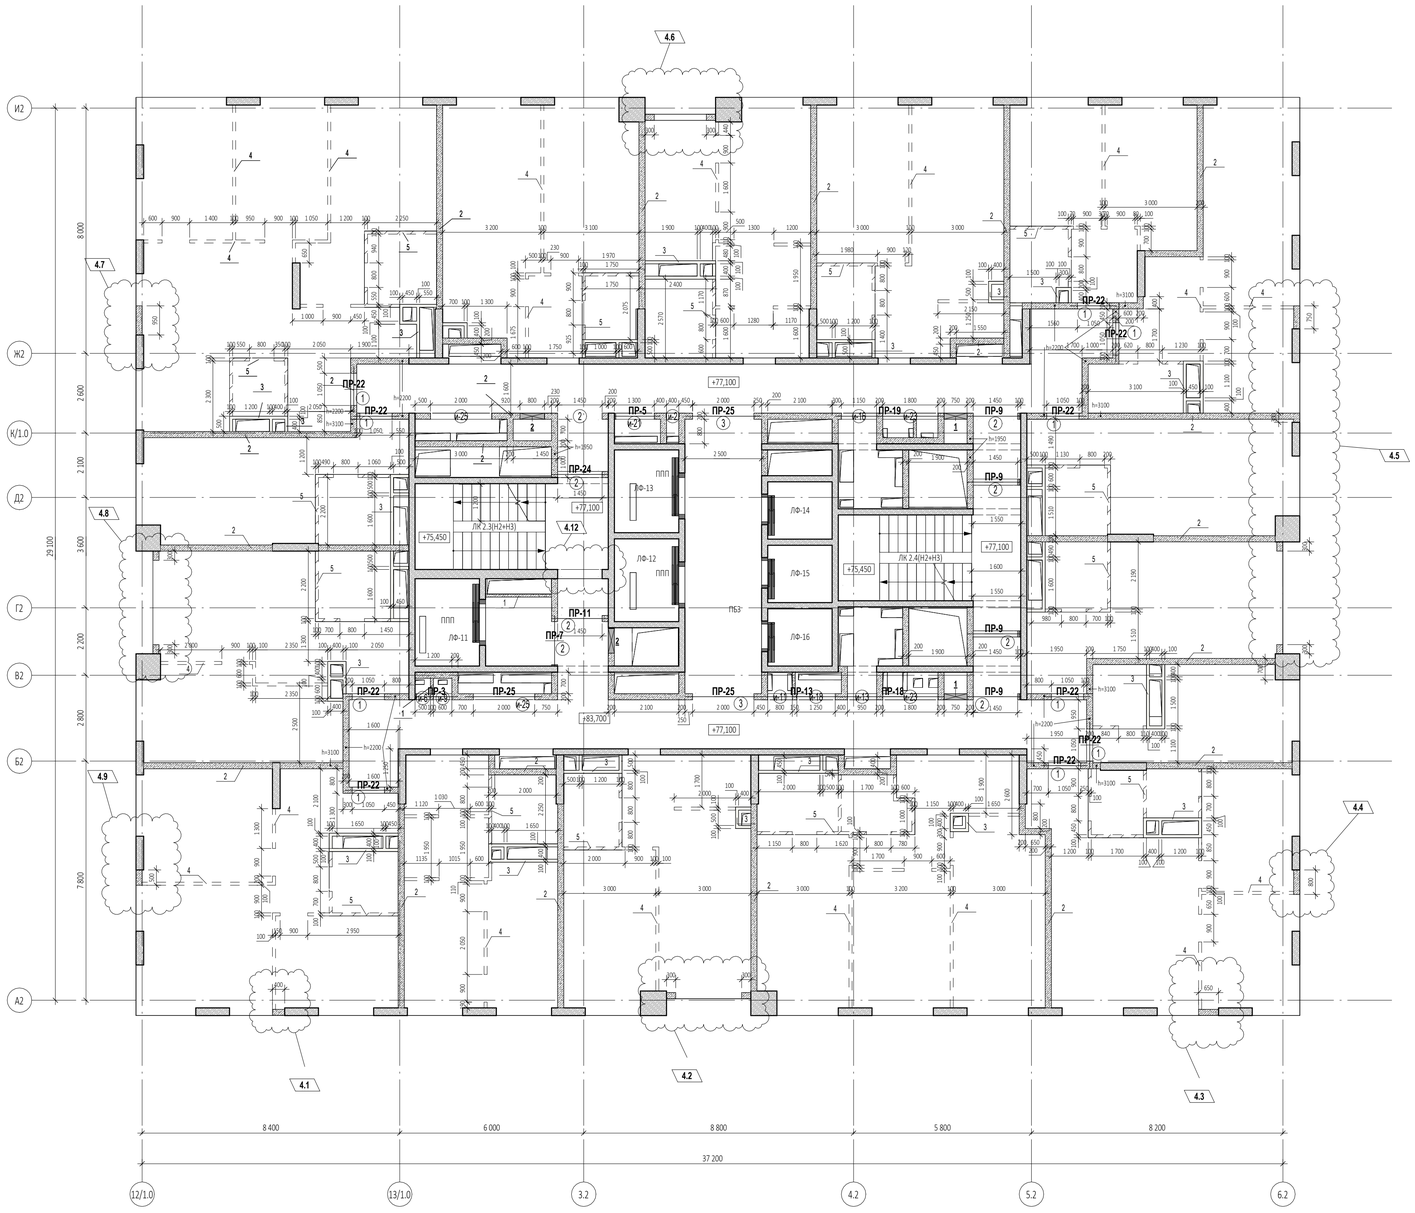
Формат А1

Согласовано

Взам. инв. №

Подп. и дата

Инв. № подл.



Ведомость проемов на отм. +77.100...+87.000

Марка проема	Ширина проема, мм	Высота проема, мм	Высота низа проема от ч.п., м	Кол-во
Дверной проем				
1	1 050	2 200	0,000	10
2	1 450	2 200	0,000	8
3	2 000	2 200	0,000	2
Инженерный проем. Заполнение				
и-2	400	2 050	+0,150	1
и-6	500	2 050	+0,150	1
и-9	600	2 050	+0,150	1
и-11	800	2 050	+0,150	1
и-13	950	2 050	+0,150	1
и-16	1 150	2 050	+0,150	1
и-18	1 250	2 050	+0,150	1
и-21	1 300	2 050	+0,150	1
и-23	1 800	2 050	+0,150	2
и-25	2 000	2 050	+0,150	2

Ведомость инженерных отверстий на отм. +77.100...+87.000

Марка отверстия	Размер отверстия ШхВ, мм	Высота низа отверстия от ч.п., м	Кол-во
1	750x650 (h)	+0,050	2
2	800x650 (h)	+0,050	2

Спецификация элементов перемычек на отм. +77.100...+87.000

Поз.	Обозначение	Наименование	Кол-во, шт	Размеры,мм Длина	Ширина	Высота	Вес,кг/шт.	Комментарии
ПР-3								
1	ГОСТ 8509-93	63х63х5	2	1400	63	63	13,47	
2	ГОСТ 8509-93	100х100х10	1	200	100	100	3,02	
3	ГОСТ 103-76	40х4	2	200	40	4	0,5	
ПР-5								
1	ГОСТ 8509-93	63х63х5	2	1500	63	63	14,43	
2	ГОСТ 8509-93	100х100х10	1	200	100	100	3,02	
3	ГОСТ 103-76	40х4	2	200	40	4	0,5	
ПР-7								
1	ГОСТ 8509-93	63х63х5	2	1650	63	63	15,87	
2	ГОСТ 8509-93	100х100х10	1	200	100	100	3,02	
3	ГОСТ 103-76	40х4	2	200	40	4	0,5	
ПР-9								
1	ГОСТ 8509-93	63х63х5	8	1750	63	63	67,34	
2	ГОСТ 8509-93	100х100х10	4	200	100	100	12,08	
3	ГОСТ 103-76	40х4	12	200	40	4	3,02	
ПР-11								
1	ГОСТ 8509-93	63х63х5	2	1850	63	63	17,8	
3	ГОСТ 103-76	40х4	3	200	40	4	0,76	
ПР-13								
1	ГОСТ 8509-93	63х63х5	2	2600	63	63	25,01	
3	ГОСТ 103-76	40х4	4	200	40	4	1,01	
ПР-18								
1	ГОСТ 8509-93	63х63х5	2	3350	63	63	32,23	
3	ГОСТ 103-76	40х4	6	200	40	4	1,51	
ПР-19								
1	ГОСТ 8509-93	63х63х5	2	3550	63	63	34,15	
3	ГОСТ 103-76	40х4	6	200	40	4	1,51	
ПР-22								
6	СТО 73045594-004-2016	ПН D600	20	1500	100	250	400	
ПР-24								
6	СТО 73045594-004-2016	ПН D600	2	1850	100	250	40	
ПР-25								
6	СТО 73045594-004-2016	ПН D600	6	2500	100	250	120	

Ведомость перемычек. Общая.

Марка	Эскиз	Кол-во, шт.
ПР-1		1
ПР-2		1
ПР-3		32
ПР-4		1
ПР-5		33
ПР-6		2
ПР-7		32
ПР-8		20
ПР-9		136
ПР-10		33
ПР-11		11
ПР-12		1
ПР-13		11

Ведомость перемычек. Общая.

Марка	Эскиз	Кол-во, шт.
ПР-14		21
ПР-15		1
ПР-16		1
ПР-17		1
ПР-18		31
ПР-19		32
ПР-20		3
ПР-21		1
ПР-22		347
ПР-23		2
ПР-24		11
ПР-25		90
ПР-26		5

УСЛОВНЫЕ ОБОЗНАЧЕНИЯ

- Монолитные железобетонные конструкции
- Перегородки из газобетонных блоков D600 ГОСТ 31360-2007 -100 мм, 200 мм
- Кирпичные перегородки - 120, 250 мм
- Внутренние перегородки из пазогребневых блоков 100 мм Высотой в 1 блок
- Внутренние перегородки из пазогребневых влагостойких блоков 100 мм Высотой в 1 блок
- Минераловатный утеплитель - 100 мм
- Штукатурка цементно-песчаным раствором М150 по сетке - 30 мм
- Перегородки из пазогребневых блоков - 100 мм
- 1 - Маркировка инженерных отверстий
- (1) - Маркировка дверного проема, инженерного проема с заполнением
- ПР-1 - Маркировка перемычек

Спецификация материалов. Стены на отм. +77.100...+87.000_(внутренние)

Поз.№	Наименование и техническая характеристика	Тип, марка, обозначение документа, опросного листа	Завод-изготовитель	Кол-во, м³	Кол-во, м²	F_Comments
1	Блоки из ячеистого бетона. Блок I/625x250x100/D600/B3,5/F15	ГОСТ 31360-2007	Ytong или аналог	1,22	12,25	
2	Блоки из ячеистого бетона. Блок I/625x250x200/D600/B3,5/F15	ГОСТ 31360-2007	Ytong или аналог	120,25	601,26	
3	Плиты гипсовые пазогребневые. ПлГН2-667x500x100, пуст, A, D	ТУ 5742-034-04001508-2014	Кнауф или аналог	22,86	228,63	На всю высоту этажа (шахты)
4	Плиты гипсовые пазогребневые. ПлГН2-667x500x100, пуст, A, D	ТУ 5742-034-04001508-2014	Кнауф или аналог	5,70	57,01	Высотой в 1 блок (500мм)
5	Плиты гипсовые пазогребневые. ПлГН1-667x500x100, пуст, A, D_влагост.	ТУ 5742-034-04001508-2014	Кнауф или аналог	3,59	35,91	Высотой в 1 блок (500мм)


Спецификация материалов. Стены на отм. +77.100...+87.000_(наружные)

Поз.№	Наименование и техническая характеристика	Тип, марка, обозначение документа, опросного листа	Завод-изготовитель	Кол-во, м³	Кол-во, м²	Примечание
2.1	Блоки из ячеистого бетона. Блок I/625x250x200/D600/B3,5/F15	ГОСТ 31360-2007	Ytong или аналог	16,24	81,22	Наружные

ПРИМЕЧАНИЕ: Объем материалов подсчитан на 1 этаж

ПРИМЕЧАНИЯ

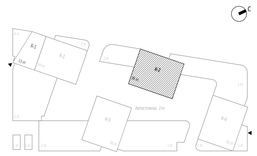1. Перечень чертежей, состав проекта и общие указания см. "Общие данные" лист 1
2. Монолитные железобетонные конструкции, их размеры, привязки к осям и армирование см. разделы "КЖ".
3. Привязку, габариты проемов и инженерных отверстий, их назначение в железобетонных стенах и перекрытиях см. раздел "КЖ".
4. Размеры кирпичных перегородок и перегородок из газобетонных блоков даны по основным конструкциям без учета штукатурки.
5. Размеры, обозначенные знаком (*), уточняются по месту.
6. Все закладные и металлические детали и изделия, расположенные открыто в конструкциях стен, должны быть оцинкованы.
7. Узлы примыкания стен и перегородок из газобетонных блоков (D600 толщиной 100мм, 200мм) и перегородок из полнотелого кирпича (М150 толщиной 120мм) к железобетонным стенам и перекрытиям см. на листе АР5.1-6
8. В стенах и перегородках из газобетонных блоков (D600 толщиной 100мм, 200мм) и перегородок из полнотелого кирпича (М150 толщиной 120мм) для внутренних инженерных проемов шириной 900мм и менее устраиваются рядовые перемычки, состоящие из 4-х прутков d12 AIII, заведенных на 120мм в кладку.
9. Инженерные отверстия в стенах и перегородках из газобетонных блоков (D600 толщиной 200мм) и перегородках из полнотелого кирпича (М150 толщиной 120мм) выше 2200мм от уровня чистого пола выполнить после монтажа инженерных коммуникаций.
10. В таблице "Ведомость перемычек" общее количество изделий посчитано на один этаж.
В таблице "Спецификация элементов перемычек" количество элементов подсчитано на один этаж.
11. Лестницы см. АР 4.2
12. Монтажные проемы ПК зашить после монтажа инженерных сетей и оборудования, по дизайн-проекту.
13. Все стены из газобетонных блоков кроме ограждающих шкафы ПК и обозначенных на планах, возводятся на высоту 2.200 от ч.п. Оставшаяся часть стены возводится после монтажа инженерных систем.
14. Кладка из газобетонных блоков армируется проволокой ГОСТ 6727-80 4ВР1 через каждые два ряда блоков.
Кладка из кирпича армируется кладочной базальтовой сеткой ГОСТ Р 57265 25х25, 50кН.м2 через 4 ряда.
15. На кладочных планах разуклонка дана по стяжке под гидроизоляцию.



0,000=145.800

Изм.	Кол.уч	Лист	№док.	Подпись	Дата
6	2	Изм.	31-25		14.05.25
4	13	Изм.			21.02.25
1	2	Изм.	01-24		27.09.24

Разработал	Сорока	
Проверил	Ходырева	
ГИП	Захарова	
ГАП	Маслова	
Н. контр.		
Рук. отдела	Маслова	

Заказчик: ООО "Арт-групп Камень"

ГКО-303-22-Р-АР2.4

Многофункциональный гостиничный комплекс с подземной автостоянкой по адресу: г. Москва, проспект Мира, вл. 222/2

Архитектурные решения. Надземная часть. Планы. Корпус 2.

Стадия	Лист	Листов
Р	12	

Кладочный план на отм. +77.100...+87.000

ООО «АБ КАМЕНЬ Проект»

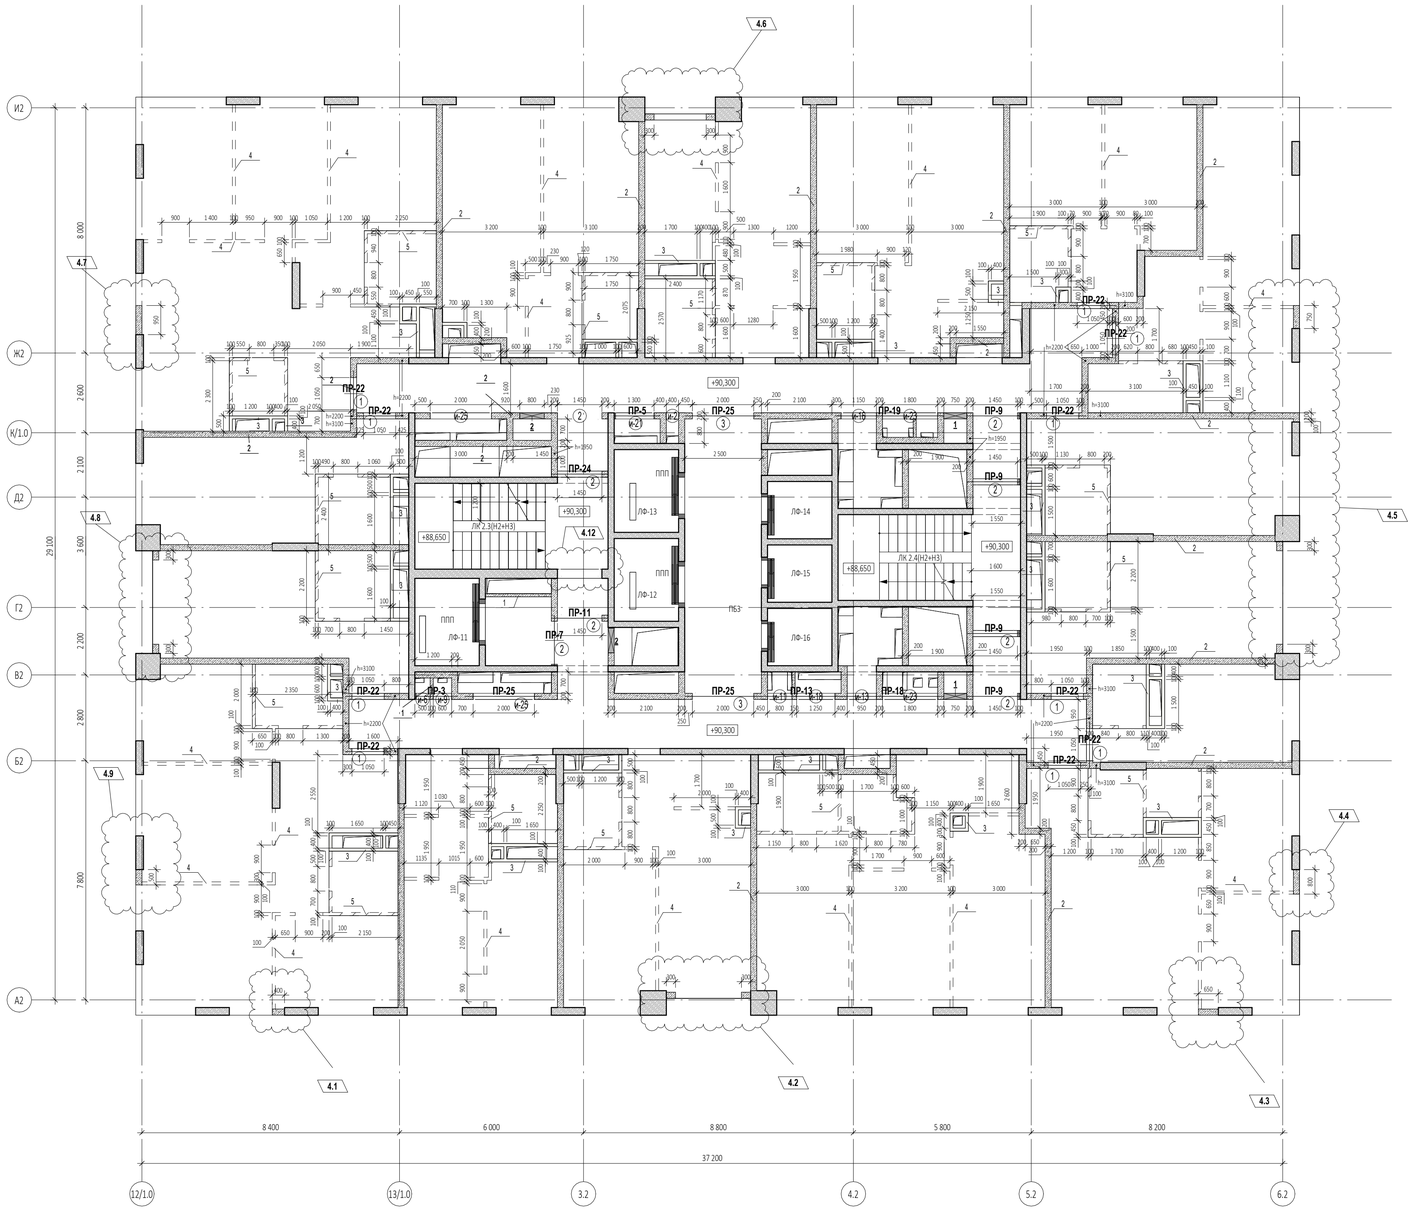
Согласовано

Взам. инв. №

Подп. и дата

Инв. № подл.

Формат А1



Ведомость проемов на отм. +90.300...+103.500

6.1

Марка проема	Ширина проема, мм	Высота проема, мм	Высота низа проема от ч.п., м	Кол-во
Дверной проем				
1	1 050	2 200	0,000	10
2	1 450	2 200	0,000	8
3	2 000	2 200	0,000	2
Инженерный проем. Заполнение				
и-2	400	2 050	+0,150	1
и-6	500	2 050	+0,150	1
и-9	600	2 050	+0,150	1
и-11	800	2 050	+0,150	1
и-13	950	2 050	+0,150	1
и-16	1 150	2 050	+0,150	1
и-18	1 250	2 050	+0,150	1
и-21	1 300	2 050	+0,150	1
и-23	1 800	2 050	+0,150	2
и-25	2 000	2 050	+0,150	2














Ведомость инженерных отверстий на отм. +90.300...+103.500

Марка отверстия	Размер отверстия ШхВ, мм	Высота низа отверстия от ч.п., м	Кол-во
1	750x650 (h)	+0,050	2
2	800x650 (h)	+0,050	2











Спецификация элементов перемычек на отм. +90.300...+103.500

Поз.	Обозначение	Наименование	Кол-во, шт	Размеры,мм Длина	Ширина	Высота	Вес,кг/шт.	Комментарии
ПР-3								
1	ГОСТ 8509-93	63х63х5	2	1400	63	63	13,47	
2	ГОСТ 8509-93	100х100х10	1	200	100	100	3,02	
3	ГОСТ 103-76	40х4	2	200	40	4	0,5	
ПР-5								
1	ГОСТ 8509-93	63х63х5	2	1500	63	63	14,43	
2	ГОСТ 8509-93	100х100х10	1	200	100	100	3,02	
3	ГОСТ 103-76	40х4	2	200	40	4	0,5	
ПР-7								
1	ГОСТ 8509-93	63х63х5	2	1650	63	63	15,87	
2	ГОСТ 8509-93	100х100х10	1	200	100	100	3,02	
3	ГОСТ 103-76	40х4	2	200	40	4	0,5	
ПР-9								
1	ГОСТ 8509-93	63х63х5	8	1750	63	63	67,34	
2	ГОСТ 8509-93	100х100х10	4	200	100	100	12,08	
3	ГОСТ 103-76	40х4	12	200	40	4	3,02	
ПР-11								
1	ГОСТ 8509-93	63х63х5	2	1850	63	63	17,8	
3	ГОСТ 103-76	40х4	3	200	40	4	0,76	
ПР-13								
1	ГОСТ 8509-93	63х63х5	2	2600	63	63	25,01	
3	ГОСТ 103-76	40х4	4	200	40	4	1,01	
ПР-18								
1	ГОСТ 8509-93	63х63х5	2	3350	63	63	32,23	
3	ГОСТ 103-76	40х4	6	200	40	4	1,51	
ПР-19								
1	ГОСТ 8509-93	63х63х5	2	3550	63	63	34,15	
3	ГОСТ 103-76	40х4	6	200	40	4	1,51	
ПР-22								
6	СТО 73045594-004-2016	ПН D600	20	1500	100	250	400	
ПР-24								
6	СТО 73045594-004-2016	ПН D600	2	1850	100	250	40	
ПР-25								
6	СТО 73045594-004-2016	ПН D600	6	2500	100	250	120	

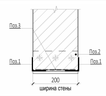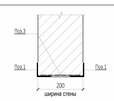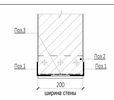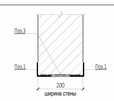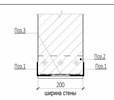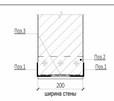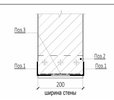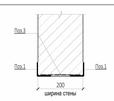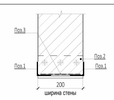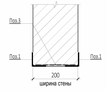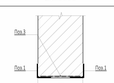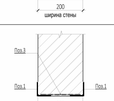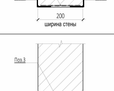Ведомость перемычек. Общая.

Марка	Эскиз	Кол-во, шт.
ПР-1		1
ПР-2		1
ПР-3		32
ПР-4		1
ПР-5		33
ПР-6		2
ПР-7		32
ПР-8		20
ПР-9		136
ПР-10		33
ПР-11		11
ПР-12		1
ПР-13		11

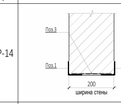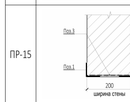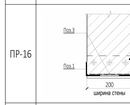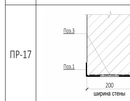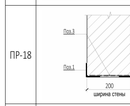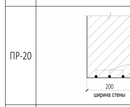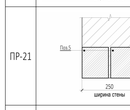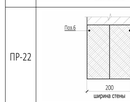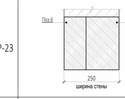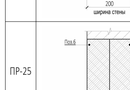Ведомость перемычек. Общая.

Марка	Эскиз	Кол-во, шт.
ПР-14		21
ПР-15		1
ПР-16		1
ПР-17		1
ПР-18		31
ПР-19		32
ПР-20		3
ПР-21		1
ПР-22		347
ПР-23		2
ПР-24		11
ПР-25		90
ПР-26		5

УСЛОВНЫЕ ОБОЗНАЧЕНИЯ

- Монолитные железобетонные конструкции
- Перегородки из газобетонных блоков D600 ГОСТ 31360-2007 -100 мм, 200 мм
- Кирпичные перегородки - 120, 250 мм
- Внутренние перегородки из пазогребневых блоков 100 мм Высотой в 1 блок
- Внутренние перегородки из пазогребневых влагостойких блоков 100 мм Высотой в 1 блок
- Минераловатный утеплитель - 100 мм
- Штукатурка цементно-песчаным раствором М150 по сетке - 30 мм
- Перегородки из пазогребневых блоков - 100 мм

1 – Маркировка инженерных отверстий

(1) – Маркировка дверного проема, инженерного проема с заполнением

ПР-1 - Маркировка перемычек

Спецификация материалов. Стены на отм. +90.300...+103.500_(внутренние)

Поз.№	Наименование и техническая характеристика	Тип, марка, обозначение документа, опросного листа	Завод-изготовитель	Кол-во, м³	Кол-во, м²	Примечание
1	Блоки из ячеистого бетона. Блок I/625x250x100/D600/B3,5/F15	ГОСТ 31360-2007	Ytong или аналог	1,22	12,25	
2	Блоки из ячеистого бетона. Блок I/625x250x200/D600/B3,5/F15	ГОСТ 31360-2007	Ytong или аналог	120,02	600,09	
3	Плиты гипсовые пазогребневые. ПлГН2-667x500x100, пуст, A, D	ТУ 5742-034-04001508-2014	Кнауф или аналог	22,38	223,82	На всю высоту этажа (шахты)
4	Плиты гипсовые пазогребневые. ПлГН2-667x500x100, пуст, A, D	ТУ 5742-034-04001508-2014	Кнауф или аналог	5,65	56,50	Высотой в 1 блок (500мм)
5	Плиты гипсовые пазогребневые. ПлГН1-667x500x100, пуст, A, D_влагост.	ТУ 5742-034-04001508-2014	Кнауф или аналог	3,84	38,40	Высотой в 1 блок (500мм)

Спецификация материалов. Стены на отм. +90.300...+103.500_(наружные)

Поз.№	Наименование и техническая характеристика	Тип, марка, обозначение документа, опросного листа	Завод-изготовитель	Кол-во, м³	Кол-во, м²	Примечание
2.1	Блоки из ячеистого бетона. Блок I/625x250x200/D600/B3,5/F15	ГОСТ 31360-2007	Ytong или аналог	20,30	101,52	Наружные

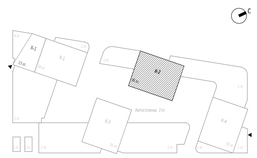
ПРИМЕЧАНИЕ: Объем материалов подсчитан на 1 этаж

4.10

6.2

ПРИМЕЧАНИЯ

1. Перечень чертежей, состав проекта и общие указания см. "Общие данные" лист 1
2. Монолитные железобетонные конструкции, их размеры, привязки к осям и армирование см. разделы "КЖ".
3. Привязку, габариты проемов и инженерных отверстий, их назначение в железобетонных стенах и перекрытиях см. раздел "КЖ".
4. Размеры кирпичных перегородок и перегородок из газобетонных блоков даны по основным конструкциям без учета штукатурки.
5. Размеры, обозначенные знаком (*), уточняются по месту.
6. Все закладные и металлические детали и изделия, расположенные открыто в конструкциях стен, должны быть оцинкованы.
7. Узлы примыкания стен и перегородок из газобетонных блоков (D600 толщиной 100мм, 200мм) и перегородок из полнотелого кирпича (М150 толщиной 120мм) к железобетонным стенам и перекрытиям см. на листе АР5.1-6
8. В стенах и перегородках из газобетонных блоков (D600 толщиной 100мм, 200мм) и перегородок из полнотелого кирпича (М150 толщиной 120мм) для внутренних инженерных проемов шириной 900мм и менее устраиваются рядовые перемычки, состоящие из 4-х прутков d12 AIII, заведенных на 120мм в кладку.
9. Инженерные отверстия в стенах и перегородках из газобетонных блоков (D600 толщиной 200мм) и перегородках из полнотелого кирпича (М150 толщиной 120мм) выше 2200мм от уровня чистого пола выполнить после монтажа инженерных коммуникаций.
10. В таблице "Ведомость перемычек" общее количество изделий посчитано на один этаж.
В таблице "Спецификация элементов перемычек" количество элементов подсчитано на один этаж.
11. Лестницы см. АР 4.2
12. Монтажные проемы ПК зашить после монтажа инженерных сетей и оборудования, по дизайн-проекту.
13. Все стены из газобетонных блоков кроме ограждающих шкафы ПК и обозначенных на планах, возводятся на высоту 2.200 от ч.п. Оставшаяся часть стены возводится после монтажа инженерных систем.
14. Кладка из газобетонных блоков армируется проволокой ГОСТ 6727-80 4ВР1 через каждые два ряда блоков.
Кладка из кирпича армируется кладочной базальтовой сеткой ГОСТ Р 57265 25х25, 50кН.м2 через 4 ряда.
15. На кладочных планах разуклонка дана по стяжке под гидроизоляцию.



0,000=145.800

Изм.	Кол.уч	Лист	№док.	Подпись	Дата
6	2	Изм.	31-25		14.05.25
4	13	Изм.			21.02.25
1	2	Изм.	01-24		27.09.24
Разработал		Сорока			
Проверил		Ходырева			
ГИП		Захарова			
ГАП		Маслова			
Н. контр.					
Рук. отдела		Маслова			

Заказчик: ООО "Арт-групп Камень"

ГКО-303-22-Р-АР2.4

Многофункциональный гостиничный комплекс с подземной автостоянкой по адресу: г. Москва, проспект Мира, вл. 222/2

Архитектурные решения. Надземная часть. Планы. Корпус 2.

Стадия	Лист	Листов
Р	13	

Кладочный план на отм. +90.300...+103.500

ООО «АБ КАМЕНЬ Проект»

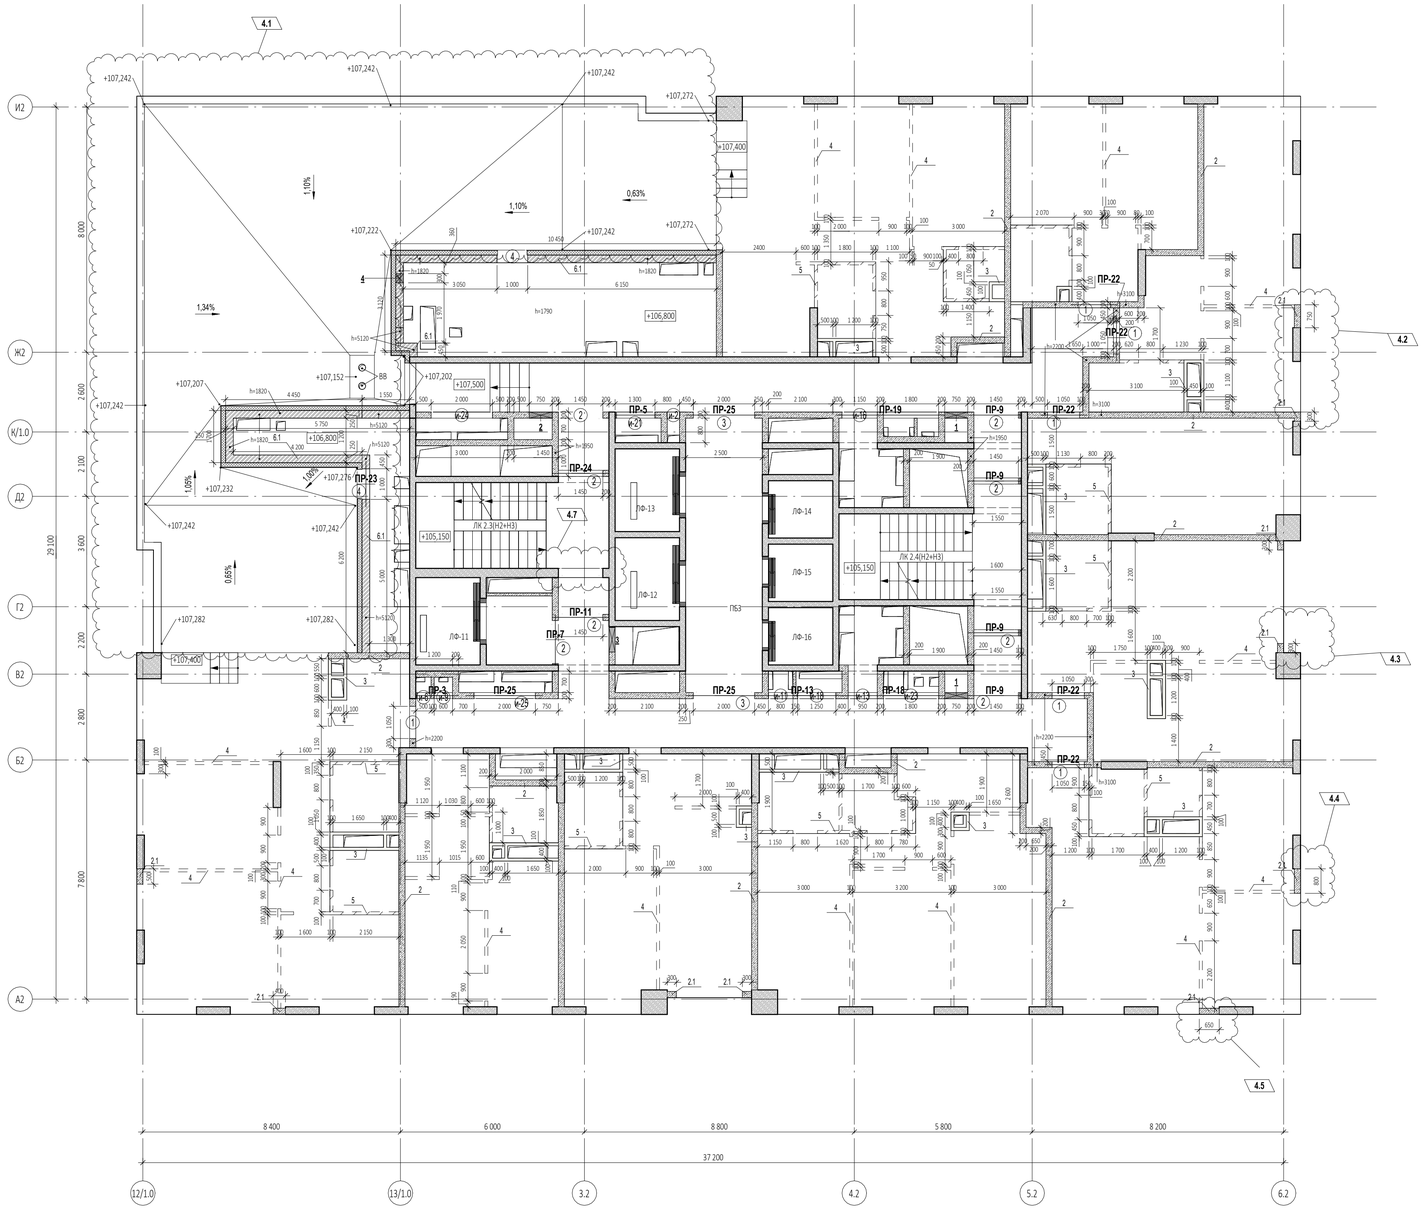
Формат А1

Согласовано

Взам. инв. №

Подп. и дата

Инв. № подл.



Ведомость проемов на отм. +106.800

Марка проема	Ширина проема, мм	Высота проема, мм	Высота низа проема от ч.п., м	Кол-во
Дверной проем				
1	1 050	2 200	0,000	6
2	1 450	2 200	0,000	8
3	2 000	2 200	0,000	2
4	1 000	1 000	+0,770	2
Инженерный проем. Заполнение				
и-2	400	2 050	+0,150	1
и-6	500	2 050	+0,150	1
и-9	600	2 050	+0,150	1
и-11	800	2 050	+0,150	1
и-13	950	2 050	+0,150	1
и-16	1 150	2 050	+0,150	1
и-18	1 250	2 050	+0,150	1
и-21	1 300	2 050	+0,150	1
и-23	1 800	2 050	+0,150	2
и-24	2 000	1 350	+0,850	1
и-25	2 000	2 050	+0,150	1













Ведомость инженерных отверстий на отм. +106.800

Марка отверстия	Размер отверстия ШхВ, мм	Высота низа отверстия от ч.п., м	Кол-во
4	300x200 (h)	+0,800	1
1	750x650 (h)	+0,050	2
2	750x700 (h)	+0,050	1
3	800x650 (h)	+0,050	1











Спецификация элементов перемычек на отм. +106.800

Поз.	Обозначение	Наименование	Кол-во, шт	Размеры,мм Длина	Ширина	Высота	Вес,кг/ шт.	Комментарии
ПР-3								
1	ГОСТ 8509-93	63х63х5	2	1400	63	63	13,47	
2	ГОСТ 8509-93	100х100х10	1	200	100	100	3,02	
3	ГОСТ 103-76	40х4	2	200	40	4	0,5	
ПР-5								
1	ГОСТ 8509-93	63х63х5	2	1500	63	63	14,43	
2	ГОСТ 8509-93	100х100х10	1	200	100	100	3,02	
3	ГОСТ 103-76	40х4	2	200	40	4	0,5	
ПР-7								
1	ГОСТ 8509-93	63х63х5	2	1650	63	63	15,87	
2	ГОСТ 8509-93	100х100х10	1	200	100	100	3,02	
3	ГОСТ 103-76	40х4	2	200	40	4	0,5	
ПР-9								
1	ГОСТ 8509-93	63х63х5	8	1750	63	63	67,34	
2	ГОСТ 8509-93	100х100х10	4	200	100	100	12,08	
3	ГОСТ 103-76	40х4	12	200	40	4	3,02	
ПР-11								
1	ГОСТ 8509-93	63х63х5	2	1850	63	63	17,8	
3	ГОСТ 103-76	40х4	3	200	40	4	0,76	
ПР-13								
1	ГОСТ 8509-93	63х63х5	2	2600	63	63	25,01	
3	ГОСТ 103-76	40х4	4	200	40	4	1,01	
ПР-18								
1	ГОСТ 8509-93	63х63х5	2	3350	63	63	32,23	
3	ГОСТ 103-76	40х4	6	200	40	4	1,51	
ПР-19								
1	ГОСТ 8509-93	63х63х5	2	3550	63	63	34,15	
3	ГОСТ 103-76	40х4	6	200	40	4	1,51	
ПР-22								
6	СТО 73045594-004-2016	ПН D600	10	1500	100	250	200	
ПР-23								
6	СТО 73045594-004-2016	ПН D600	1	1500	100	250	20	
7	СТО 73045594-004-2016	ПН D600	1	1500	150	250	20	
ПР-24								
6	СТО 73045594-004-2016	ПН D600	2	1850	100	250	40	
ПР-25								
6	СТО 73045594-004-2016	ПН D600	6	2500	100	250	120	

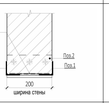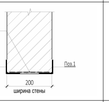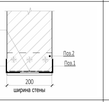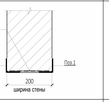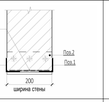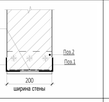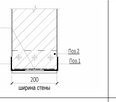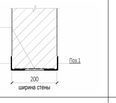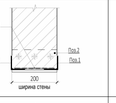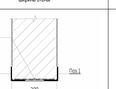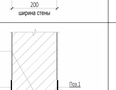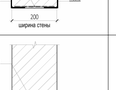Ведомость перемычек. Общая.

Марка	Эскиз	Кол-во, шт.
ПР-1		1
ПР-2		1
ПР-3		32
ПР-4		1
ПР-5		33
ПР-6		2
ПР-7		32
ПР-8		20
ПР-9		136
ПР-10		33
ПР-11		11
ПР-12		1
ПР-13		11

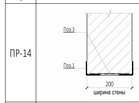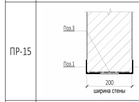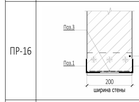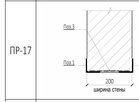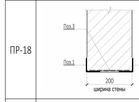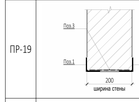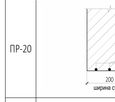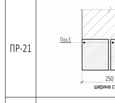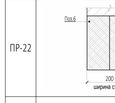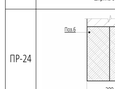Ведомость перемычек. Общая.

Марка	Эскиз	Кол-во, шт.
ПР-14		21
ПР-15		1
ПР-16		1
ПР-17		1
ПР-18		31
ПР-19		32
ПР-20		3
ПР-21		1
ПР-22		347
ПР-23		2
ПР-24		11
ПР-25		90
ПР-26		5

УСЛОВНЫЕ ОБОЗНАЧЕНИЯ

- Монолитные железобетонные конструкции
- Перегородки из газобетонных блоков D600 ГОСТ 31360-2007 -100 мм, 200 мм
- Кирпичные перегородки - 120, 250 мм
- Внутренние перегородки из газогребневых блоков 100 мм Высотой в 1 блок
- Внутренние перегородки из газогребневых влагостойких блоков 100 мм Высотой в 1 блок
- Минераловатный утеплитель - 100 мм
- Штукатурка цементно-песчаным раствором М150 по сетке - 30 мм
- Перегородки из газогребневых блоков - 100 мм

1 - Маркировка инженерных отверстий

(1) - Маркировка дверного проема, инженерного проема с заполнением

ПР-1 - Маркировка перемычек

Спецификация материалов. Стены на отм. +106.800_(внутренние)

Поз.№	Наименование и техническая характеристика	Тип, марка, обозначение документа, опросного листа	Завод-изготовитель	Кол-во, м³	Кол-во, м²	Примечание
1	Блоки из ячеистого бетона. Блок I/625х250х100/D600/B3,5/F15	ГОСТ 31360-2007	Ytong или аналог	1,22	12,25	
2	Блоки из ячеистого бетона. Блок I/625х250х200/D600/B3,5/F15	ГОСТ 31360-2007	Ytong или аналог	88,06	440,29	
3	Плиты гипсовые газогребневые. ПлГН2-667х500х100, пуст, А, D	ТУ 5742-034-04001508-2014	Кнауф или аналог	15,72	157,17	На всю высоту этажа (шахты)
4	Плиты гипсовые газогребневые. ПлГН2-667х500х100, пуст, А, D	ТУ 5742-034-04001508-2014	Кнауф или аналог	4,50	45,02	Высотой в 1 блок (500мм)
5	Плиты гипсовые газогребневые. ПлГН1-667х500х100, пуст, А, D_влагост.	ТУ 5742-034-04001508-2014	Кнауф или аналог	2,74	27,43	Высотой в 1 блок (500мм)


Спецификация материалов. Стены на отм. +106.800_(наружные)

Поз.№	Наименование и техническая характеристика	Тип, марка, обозначение документа, опросного листа	Завод-изготовитель	Кол-во, м³	Кол-во, м²	Примечание
2.1	Блоки из ячеистого бетона. Блок I/625х250х200/D600/B3,5/F15	ГОСТ 31360-2007	Ytong или аналог	2,73	13,64	Наружные
6.1	Полнотелый керамический кирпич. М150, 250х120х65	ГОСТ 530-2012	Новомосковский КЗ или аналог	29,37	117,50	Наружные

ПРИМЕЧАНИЕ: Объем материалов подсчитан на 1 этаж

ПРИМЕЧАНИЯ

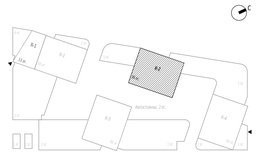1. Перечень чертежей, состав проекта и общие указания см. "Общие данные" лист 1
2. Монолитные железобетонные конструкции, их размеры, привязки к осям и армирование см. разделы "КЖ".
3. Привязку, габариты проемов и инженерных отверстий, их назначение в железобетонных стенах и перекрытиях см. раздел "КЖ".
4. Размеры кирпичных перегородок и перегородок из газобетонных блоков даны по основным конструкциям без учета штукатурки.
5. Размеры, обозначенные знаком (*), уточняются по месту.
6. Все закладные и металлические детали и изделия, расположенные открыто в конструкциях стен, должны быть оцинкованы.
7. Узлы примыкания стен и перегородок из газобетонных блоков (D600 толщиной 100мм, 200мм) и перегородок из полнотелого кирпича (М150 толщиной 120мм) к железобетонным стенам и перекрытиям см. на листе АР5.1-6
8. В стенах и перегородках из газобетонных блоков (D600 толщиной 100мм, 200мм) и перегородок из полнотелого кирпича (М150 толщиной 120мм) для внутренних инженерных проемов шириной 900мм и менее устраиваются рядовые перемычки, состоящие из 4-х прутков d12 AIII, заведенных на 120мм в кладку.
9. Инженерные отверстия в стенах и перегородках из газобетонных блоков (D600 толщиной 200мм) и перегородках из полнотелого кирпича (М150 толщиной 120мм) выше 2200мм от уровня чистого пола выполнить после монтажа инженерных коммуникаций.
10. В таблице "Ведомость перемычек" общее количество изделий посчитано на один этаж.
В таблице "Спецификация элементов перемычек" количество элементов подсчитано на один этаж.
11. Лестницы см. АР 4.2
12. Монтажные проемы ПК зашить после монтажа инженерных сетей и оборудования, по дизайн-проекту.
13. Все стены из газобетонных блоков кроме ограждающих шкафы ПК и обозначенных на планах, возводятся на высоту 2.200 от ч.п. Оставшаяся часть стены возводится после монтажа инженерных систем.
14. Кладка из газобетонных блоков армируется проволокой ГОСТ 6727-80 4ВР1 через каждые два ряда блоков.
Кладка из кирпича армируется кладочной базальтовой сеткой ГОСТ Р 57265 25х25, 50кН.м2 через 4 ряда.
15. На кладочных планах разуклонка дана по стяжке под гидроизоляцию.



0,000=145.800

Изм.	Кол.уч	Лист	Недок.	Подпись	Дата
6	2	Изм.	31-25		14.05.25
4	8	Изм.			21.12.25
1	2	Изм.	01-24		27.09.24

Заказчик: ООО "Арт-групп Камень"

ГКО-303-22-Р-АР2.4

Многофункциональный гостиничный комплекс с подземной автостоянкой по адресу: г. Москва, проспект Мира, вл. 222/2

		Стадия	Лист	Листов
Разработал	Сорока			
Проверил	Ходырева			
ГИП	Захарова	Р	14	
ГАП	Маслова			
Н. контр.				
Рук. отдела	Маслова			

Архитектурные решения. Надземная часть. Планы. Корпус 2.

Кладочный план на отм. +106.800

ООО «АБ КАМЕНЬ Проект»

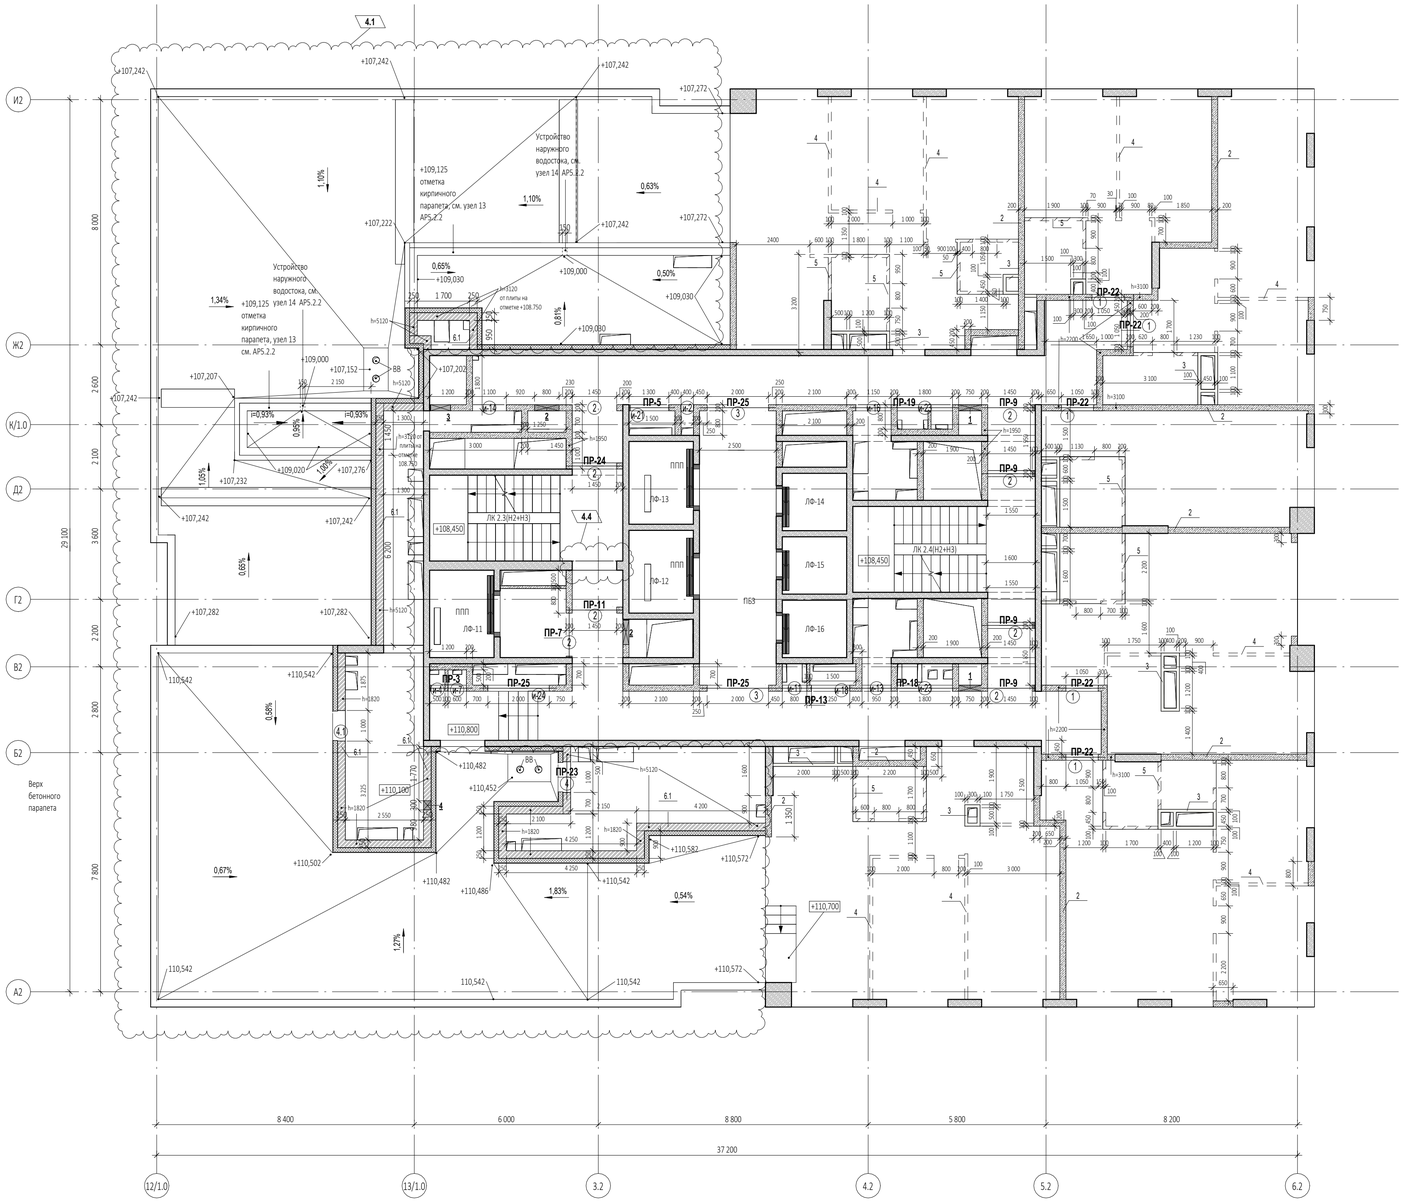
Согласовано

Взам. инв. №

Подп. и дата

Инв. № подл.

Формат А1



Ведомость проемов на отм. +110.100

Марка проема	Ширина проема, мм	Высота проема, мм	Высота низа проема от ч.п., м	Кол-во
Дверной проем				
1	1 050	2 200	0,000	5
2	1 450	2 200	0,000	8
3	2 000	2 200	0,000	2
4	1 000	1 100	+0,700	1
4.1	1 000	1 000	+0,750	1
Инженерный проем. Заполнение				
и-2	400	2 050	+0,150	1
и-4	500	1 350	+0,850	1
и-7	600	1 350	+0,850	1
и-11	800	2 050	+0,150	1
и-13	950	2 050	+0,150	1
и-14	1 100	2 050	+0,150	1
и-16	1 150	2 050	+0,150	1
и-18	1 250	2 050	+0,150	1
и-21	1 300	2 050	+0,150	1
и-23	1 800	2 050	+0,150	2
и-24	2 000	1 350	+0,850	1

Ведомость инженерных отверстий на отм. +110.100

Марка отверстия	Размер отверстия ШхВ, мм	Высота низа отверстия от ч.п., м	Кол-во
4	300x200 (h)	+1,290	1
3	650x1 400 (h)	+0,390	1
1	750x650 (h)	+0,050	2
2	800x650 (h)	+0,050	2

Спецификация элементов перемычек на отм. +110.100

Поз.	Обозначение	Наименование	Кол-во, шт	Размеры,мм Длина	Ширина	Высота	Вес,кг/шт.	Комментарии
ПР-3								
1	ГОСТ 8509-93	63х63х5	2	1400	63	63	13,47	
2	ГОСТ 8509-93	100х100х10	1	200	100	100	3,02	
3	ГОСТ 103-76	40х4	2	200	40	4	0,5	
ПР-5								
1	ГОСТ 8509-93	63х63х5	2	1500	63	63	14,43	
2	ГОСТ 8509-93	100х100х10	1	200	100	100	3,02	
3	ГОСТ 103-76	40х4	2	200	40	4	0,5	
ПР-7								
1	ГОСТ 8509-93	63х63х5	2	1650	63	63	15,87	
2	ГОСТ 8509-93	100х100х10	1	200	100	100	3,02	
3	ГОСТ 103-76	40х4	2	200	40	4	0,5	
ПР-9								
1	ГОСТ 8509-93	63х63х5	8	1750	63	63	67,34	
2	ГОСТ 8509-93	100х100х10	4	200	100	100	12,08	
3	ГОСТ 103-76	40х4	12	200	40	4	3,02	
ПР-11								
1	ГОСТ 8509-93	63х63х5	2	1850	63	63	17,8	
3	ГОСТ 103-76	40х4	3	200	40	4	0,76	
ПР-13								
1	ГОСТ 8509-93	63х63х5	2	2600	63	63	25,01	
3	ГОСТ 103-76	40х4	4	200	40	4	1,01	
ПР-18								
1	ГОСТ 8509-93	63х63х5	2	3350	63	63	32,23	
3	ГОСТ 103-76	40х4	6	200	40	4	1,51	
ПР-19								
1	ГОСТ 8509-93	63х63х5	2	3550	63	63	34,15	
3	ГОСТ 103-76	40х4	6	200	40	4	1,51	
ПР-22								
6	СТО 73045594-004-2016	ПН D600	10	1500	100	250	200	
ПР-23								
6	СТО 73045594-004-2016	ПН D600	1	1500	100	250	20	
7	СТО 73045594-004-2016	ПН D600	1	1500	150	250	20	
ПР-24								
6	СТО 73045594-004-2016	ПН D600	2	1850	100	250	40	
ПР-25								
6	СТО 73045594-004-2016	ПН D600	6	2500	100	250	120	

Ведомость перемычек. Общая.

Марка	Эскиз	Кол-во, шт.
ПР-1		1
ПР-2		1
ПР-3		32
ПР-4		1
ПР-5		33
ПР-6		2
ПР-7		32
ПР-8		20
ПР-9		136
ПР-10		33
ПР-11		11
ПР-12		1
ПР-13		11

Ведомость перемычек. Общая.

Марка	Эскиз	Кол-во, шт.
ПР-14		21
ПР-15		1
ПР-16		1
ПР-17		1
ПР-18		31
ПР-19		32
ПР-20		3
ПР-21		1
ПР-22		347
ПР-23		2
ПР-24		11
ПР-25		90
ПР-26		5

УСЛОВНЫЕ ОБОЗНАЧЕНИЯ

- Монолитные железобетонные конструкции
- Перегородки из газобетонных блоков D600 ГОСТ 31360-2007 -100 мм, 200 мм
- Кирпичные перегородки - 120, 250 мм
- Внутренние перегородки из пазогребневых блоков 100 мм Высотой в 1 блок
- Внутренние перегородки из пазогребневых влагостойких блоков 100 мм Высотой в 1 блок
- Минераловатный утеплитель - 100 мм
- Штукатурка цементно-песчаным раствором М150 по сетке - 30 мм
- Перегородки из пазогребневых блоков - 100 мм
- 1 - Маркировка инженерных отверстий
- (1) - Маркировка дверного проема, инженерного проема с заполнением
- ПР-1 - Маркировка перемычек

Спецификация материалов. Стены на отм. +110.100_(внутренние)

Поз.№	Наименование и техническая характеристика	Тип, марка, обозначение документа, опросного листа	Завод-изготовитель	Кол-во, м³	Кол-во, м²	Примечание
1	Блоки из ячеистого бетона. Блок I/625x250x100/D600/B3,5/F15	ГОСТ 31360-2007	Ytong или аналог	1,22	12,25	
2	Блоки из ячеистого бетона. Блок I/625x250x200/D600/B3,5/F15	ГОСТ 31360-2007	Ytong или аналог	73,80	369,01	
3	Плиты гипсовые пазогребневые. ПлГН2-667x500x100, пуст, А, D	ТУ 5742-034-04001508-2014	Кнауф или аналог	10,00	99,98	На всю высоту этажа (шахты)
4	Плиты гипсовые пазогребневые. ПлГН2-667x500x100, пуст, А, D	ТУ 5742-034-04001508-2014	Кнауф или аналог	2,80	28,02	Высотой в 1 блок (500мм)
5	Плиты гипсовые пазогребневые. ПлГН1-667x500x100, пуст, А, D_влагост.	ТУ 5742-034-04001508-2014	Кнауф или аналог	1,87	18,73	Высотой в 1 блок (500мм)


Спецификация материалов. Стены на отм. +110.100_(наружные)

Поз.№	Наименование и техническая характеристика	Тип, марка, обозначение документа, опросного листа	Завод-изготовитель	Кол-во, м³	Кол-во, м²	Примечание
2.1	Блоки из ячеистого бетона. Блок I/625x250x200/D600/B3,5/F15	ГОСТ 31360-2007	Ytong или аналог	1,80	8,99	Наружные
6.1	Полнотелый керамический кирпич. М150, 250x120x65	ГОСТ 530-2012	Новомосковский КЗ или аналог	22,27	89,06	Наружные

ПРИМЕЧАНИЕ: Объем материалов подсчитан на 1 этаж

ПРИМЕЧАНИЯ

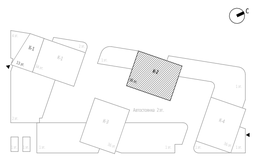1. Перечень чертежей, состав проекта и общие указания см. "Общие данные" лист 1
2. Монолитные железобетонные конструкции, их размеры, привязки к осям и армирование см. разделы "КЖ".
3. Привязку, габариты проемов и инженерных отверстий, их назначение в железобетонных стенах и перекрытиях см. раздел "КЖ".
4. Размеры кирпичных перегородок и перегородок из газобетонных блоков даны по основным конструкциям без учета штукатурки.
5. Размеры, обозначенные знаком (*), уточняются по месту.
6. Все закладные и металлические детали и изделия, расположенные открыто в конструкциях стен, должны быть оцинкованы.
7. Узлы примыкания стен и перегородок из газобетонных блоков (D600 толщиной 100мм, 200мм) и перегородок из полнотелого кирпича (М150 толщиной 120мм) к железобетонным стенам и перекрытиям см. на листе АР5.1-6
8. В стенах и перегородках из газобетонных блоков (D600 толщиной 100мм, 200мм) и перегородок из полнотелого кирпича (М150 толщиной 120мм) для внутренних инженерных проемов шириной 900мм и менее устраиваются рядовые перемычки, состоящие из 4-х прутков d12 AIII, заведенных на 120мм в кладку.
9. Инженерные отверстия в стенах и перегородках из газобетонных блоков (D600 толщиной 200мм) и перегородках из полнотелого кирпича (М150 толщиной 120мм) выше 2200мм от уровня чистого пола выполнить после монтажа инженерных коммуникаций.
10. В таблице "Ведомость перемычек" общее количество изделий посчитано на один этаж.
В таблице "Спецификация элементов перемычек" количество элементов подсчитано на один этаж.
11. Лестницы см. АР 4.2
12. Монтажные проемы ПК зашить после монтажа инженерных сетей и оборудования, по дизайн-проекту.
13. Все стены из газобетонных блоков кроме ограждающих шкафы ПК и обозначенных на планах, возводятся на высоту 2.200 от ч.п. Оставшаяся часть стены возводится после монтажа инженерных систем.
14. Кладка из газобетонных блоков армируется проволокой ГОСТ 6727-80 4ВР1 через каждые два ряда блоков.
Кладка из кирпича армируется кладочной базальтовой сеткой ГОСТ Р 57265 25х25, 50кН.м2 через 4 ряда.
15. На кладочных планах разуклонка дана по стяжке под гидроизоляцию.



6	2	Изм.	31-25		14.05.25	Заказчик: ООО "Арт-групп Камень"	ГКО-303-22-Р-АР2.4
2	5				21.12.25	Многофункциональный гостиничный комплекс с подземной автостоянкой по адресу: г. Москва, проспект Мира, вл. 222/2	
1	2	Изм.	01-24		27.09.24		
Изм.	Кол.уч	Лист	Недок.	Подпись	Дата		
Разработал		Сорока				Архитектурные решения. Надземная часть. Планы. Корпус 2.	Стадия: Р; Лист: 15; Листов:
Проверил		Ходырева					
ГИП		Захарова					
ГАП		Маслова				Кладочный план на отм. +110.100	ООО «АБ КАМЕНЬ Проект»
Н. контр.							
Рук. отдела		Маслова					

0,000=145.800

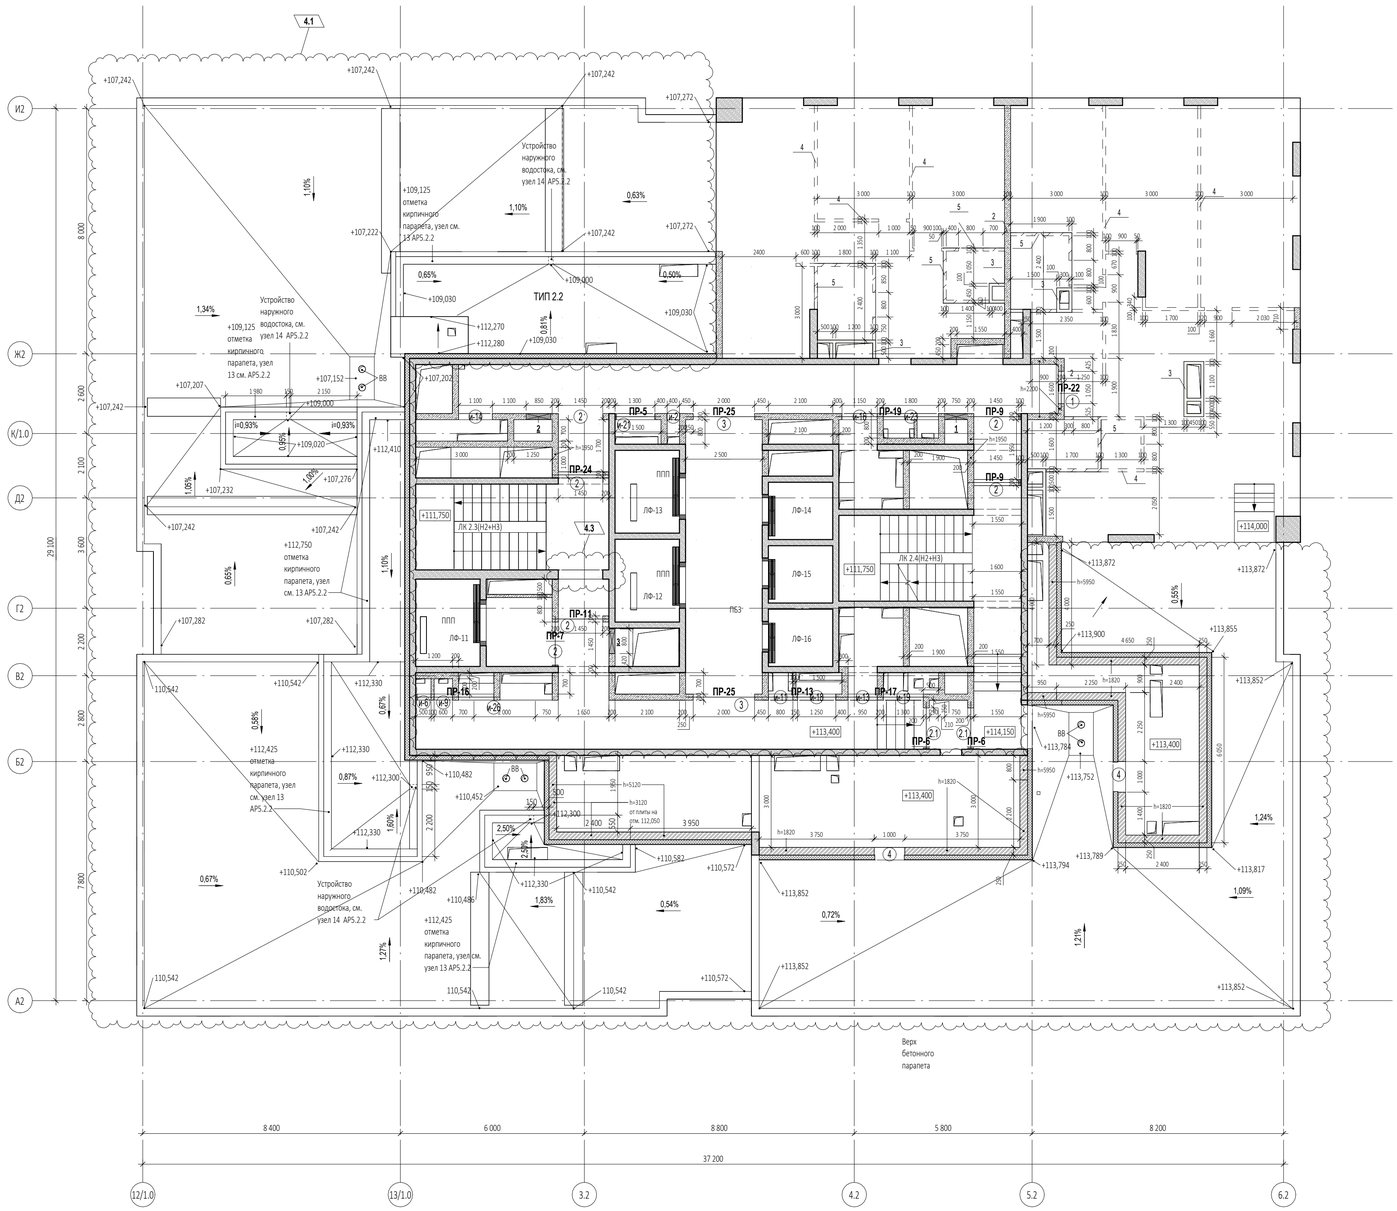
Согласовано

Взам. инв. №

Подп. и дата

Инв. № подл.

Формат А1



Ведомость проемов на отм. +113.400

Марка проема	Ширина проема, мм	Высота проема, мм	Высота низа проема от ч.п., м	Кол-во
Дверной проем				
1	1 050	2 200	0,000	1
2	1 450	2 200	0,000	6
2.1	1 350	2 100	+0,750	2
3	2 000	2 200	0,000	2
4	1 000	1 000	+0,770	2
Инженерный проем. Заполнение				
и-2	400	2 050	+0,150	1
и-6	500	2 050	+0,150	1
и-9	600	2 050	+0,150	1
и-11	800	2 050	+0,150	1
и-13	950	2 050	+0,150	1
и-14	1 100	2 050	+0,150	1
и-16	1 150	2 050	+0,150	1
и-18	1 250	2 050	+0,150	1
и-19	1 300	1 300	+0,900	1
и-21	1 300	2 050	+0,150	1
и-23	1 800	2 050	+0,150	1
и-26	1 150	2 050	+0,150	1














Ведомость инженерных отверстий на отм. +113.400

Марка отверстия	Размер отверстия ШхВ, мм	Высота низа отверстия от ч.п., м	Кол-во
1	750x650 (h)	+0,050	1
2	800x650 (h)	+0,050	1
3	800x650 (h)	+0,052	1











Спецификация элементов перемычек на отм. +110.100

Поз.	Обозначение	Наименование	Кол-во, шт	Размеры,мм Длина	Ширина	Высота	Вес,кг/шт.	Комментарии
ПР-5								
1	ГОСТ 8509-93	63х63х5	2	1500	63	63	14,43	
2	ГОСТ 8509-93	100х100х10	1	200	100	100	3,02	
3	ГОСТ 103-76	40х4	2	200	40	4	0,5	
ПР-6								
1	ГОСТ 8509-93	63х63х5	4	1550	63	63	29,82	
2	ГОСТ 8509-93	100х100х10	2	200	100	100	6,04	
3	ГОСТ 103-76	40х4	4	200	40	4	1,01	
ПР-7								
1	ГОСТ 8509-93	63х63х5	2	1650	63	63	15,87	
2	ГОСТ 8509-93	100х100х10	1	200	100	100	3,02	
3	ГОСТ 103-76	40х4	2	200	40	4	0,5	
ПР-9								
1	ГОСТ 8509-93	63х63х5	4	1750	63	63	33,67	
2	ГОСТ 8509-93	100х100х10	2	200	100	100	6,04	
3	ГОСТ 103-76	40х4	6	200	40	4	1,51	
ПР-11								
1	ГОСТ 8509-93	63х63х5	2	1850	63	63	17,8	
3	ГОСТ 103-76	40х4	3	200	40	4	0,76	
ПР-13								
1	ГОСТ 8509-93	63х63х5	2	2600	63	63	25,01	
3	ГОСТ 103-76	40х4	4	200	40	4	1,01	
ПР-16								
1	ГОСТ 8509-93	63х63х5	2	2750	63	63	26,46	
2	ГОСТ 8509-93	100х100х10	1	200	100	100	3,02	
3	ГОСТ 103-76	40х4	5	200	40	4	1,26	
ПР-17								
1	ГОСТ 8509-93	63х63х5	2	2850	63	63	27,42	
3	ГОСТ 103-76	40х4	5	200	40	4	1,26	
ПР-19								
1	ГОСТ 8509-93	63х63х5	2	3550	63	63	34,15	
3	ГОСТ 103-76	40х4	6	200	40	4	1,51	
ПР-22								
6	СТО 73045594-004-2016	ПН D600	2	1500	100	250	40	
ПР-24								
6	СТО 73045594-004-2016	ПН D600	2	1850	100	250	40	
ПР-25								
6	СТО 73045594-004-2016	ПН D600	4	2500	100	250	80	

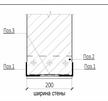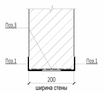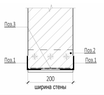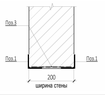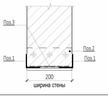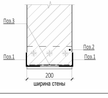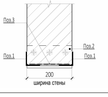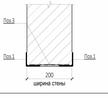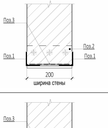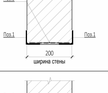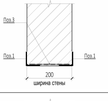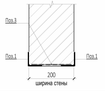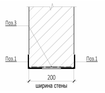Ведомость перемычек. Общая.

Марка	Эскиз	Кол-во, шт.
ПР-1		1
ПР-2		1
ПР-3		32
ПР-4		1
ПР-5		33
ПР-6		2
ПР-7		32
ПР-8		20
ПР-9		136
ПР-10		33
ПР-11		11
ПР-12		1
ПР-13		11

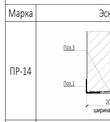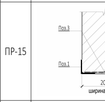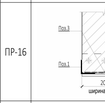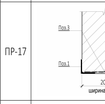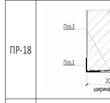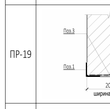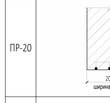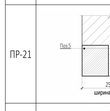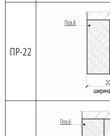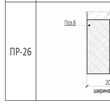Ведомость перемычек. Общая.

Марка	Эскиз	Кол-во, шт.
ПР-14		21
ПР-15		1
ПР-16		1
ПР-17		1
ПР-18		31
ПР-19		32
ПР-20		3
ПР-21		1
ПР-22		347
ПР-23		2
ПР-24		11
ПР-25		90
ПР-26		5

УСЛОВНЫЕ ОБОЗНАЧЕНИЯ

- Монолитные железобетонные конструкции
- Перегородки из газобетонных блоков D600 ГОСТ 31360-2007 -100 мм, 200 мм
- Кирпичные перегородки - 120, 250 мм
- Внутренние перегородки из пазогребневых блоков 100 мм Высотой в 1 блок
- Внутренние перегородки из пазогребневых влагостойких блоков 100 мм Высотой в 1 блок
- Минераловатный утеплитель - 100 мм
- Штукатурка цементно-песчаным раствором М150 по сетке - 30 мм
- Перегородки из пазогребневых блоков - 100 мм

1 - Маркировка инженерных отверстий

(1) - Маркировка дверного проема, инженерного проема с заполнением

ПР-1 - Маркировка перемычек

Спецификация материалов. Стены на отм. +113.400_(внутренние)

Поз.№	Наименование и техническая характеристика	Тип, марка, обозначение документа, опросного листа	Завод-изготовитель	Кол-во, м³	Кол-во, м²	Примечание
1	Блоки из ячеистого бетона. Блок I/625x250x100/D600/B3,5/F15	ГОСТ 31360-2007	Ytong или аналог	1,22	12,25	
2	Блоки из ячеистого бетона. Блок I/625x250x200/D600/B3,5/F15	ГОСТ 31360-2007	Ytong или аналог	46,92	234,62	
3	Плиты гипсовые пазогребневые. ПлГН2-667x500x100, пуст, А, D	ТУ 5742-034-04001508-2014	Кнауф или аналог	4,68	46,80	На всю высоту этажа (шахты)
4	Плиты гипсовые пазогребневые. ПлГН2-667x500x100, пуст, А, D	ТУ 5742-034-04001508-2014	Кнауф или аналог	2,07	20,66	Высотой в 1 блок (500мм)
5	Плиты гипсовые пазогребневые. ПлГН1-667x500x100, пуст, А, D_влагост.	ТУ 5742-034-04001508-2014	Кнауф или аналог	1,01	10,08	Высотой в 1 блок (500мм)

Спецификация материалов. Стены на отм. +113.400_(наружные)


Поз.№	Наименование и техническая характеристика	Тип, марка, обозначение документа, опросного листа	Завод-изготовитель	Кол-во, м³	Кол-во, м²	Примечание
2.1	Блоки из ячеистого бетона. Блок I/625x250x200/D600/B3,5/F15	ГОСТ 31360-2007	Ytong или аналог	0,40	1,99	Наружные
6.1	Полнотелый керамический кирпич. М150, 250x120x65	ГОСТ 530-2012	Новомосковский КЗ или аналог	28,78	115,13	Наружные

ПРИМЕЧАНИЕ: Объем материалов подсчитан на 1 этаж

ПРИМЕЧАНИЯ

1. Перечень чертежей, состав проекта и общие указания см. "Общие данные" лист 1
2. Монолитные железобетонные конструкции, их размеры, привязки к осям и армирование см. разделы "КЖ".
3. Привязку, габариты проемов и инженерных отверстий, их назначение в железобетонных стенах и перекрытиях см. раздел "КЖ".
4. Размеры кирпичных перегородок и перегородок из газобетонных блоков даны по основным конструкциям без учета штукатурки.
5. Размеры, обозначенные знаком (*), уточняются по месту.
6. Все закладные и металлические детали и изделия, расположенные открыто в конструкциях стен, должны быть оцинкованы.
7. Узлы примыкания стен и перегородок из газобетонных блоков (D600 толщиной 100мм, 200мм) и перегородок из полнотелого кирпича (М150 толщиной 120мм) к железобетонным стенам и перекрытиям см. на листе АР5.1-6
8. В стенах и перегородках из газобетонных блоков (D600 толщиной 100мм, 200мм) и перегородок из полнотелого кирпича (М150 толщиной 120мм) для внутренних инженерных проемов шириной 900мм и менее устраиваются рядовые перемычки, состоящие из 4-х прутков d12 AIII, заведенных на 120мм в кладку.
9. Инженерные отверстия в стенах и перегородках из газобетонных блоков (D600 толщиной 200мм) и перегородках из полнотелого кирпича (М150 толщиной 120мм) выше 2200мм от уровня чистого пола выполнить после монтажа инженерных коммуникаций.
10. В таблице "Ведомость перемычек" общее количество изделий посчитано на один этаж.
В таблице "Спецификация элементов перемычек" количество элементов подсчитано на один этаж.
11. Лестницы см. АР 4.2
12. Монтажные проемы ПК зашить после монтажа инженерных сетей и оборудования, по дизайн-проекту.
13. Все стены из газобетонных блоков кроме ограждающих шкафы ПК и обозначенных на планах, возводятся на высоту 2.200 от ч.п. Оставшаяся часть стены возводится после монтажа инженерных систем.
14. Кладка из газобетонных блоков армируется проволокой ГОСТ 6727-80 4ВР1 через каждые два ряда блоков. Кладка из кирпича армируется кладочной базальтовой сеткой ГОСТ Р 57265 25х25, 50кН.м2 через 4 ряда.
15. На кладочных планах разуклонка дана по стяжке под гидроизоляцию.

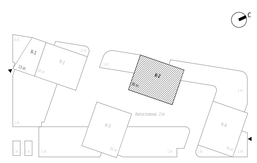6.2



0,000=145.800

Изм.	Кол.уч	Лист	№ док.	Подпись	Дата
6	2	Изм.	31-25		14.05.25
4	4	Изм.			21.02.25
1	2	Изм.	01-24		27.09.24
Разработал		Сорока			
Проверил		Ходырева			
ГИП		Захарова			
ГАП		Маслова			
Н. контр.					
Рук. отдела		Маслова			

Заказчик: ООО "Арт-групп Камень"

ГКО-303-22-Р-АР2.4

Многофункциональный гостиничный комплекс с подземной автостоянкой по адресу: г. Москва, проспект Мира, вл. 222/2

Архитектурные решения. Надземная часть. Планы. Корпус 2.

Стадия	Лист	Листов
Р	16	

Кладочный план на отм. +113.400

ООО «АБ КАМЕНЬ Проект»

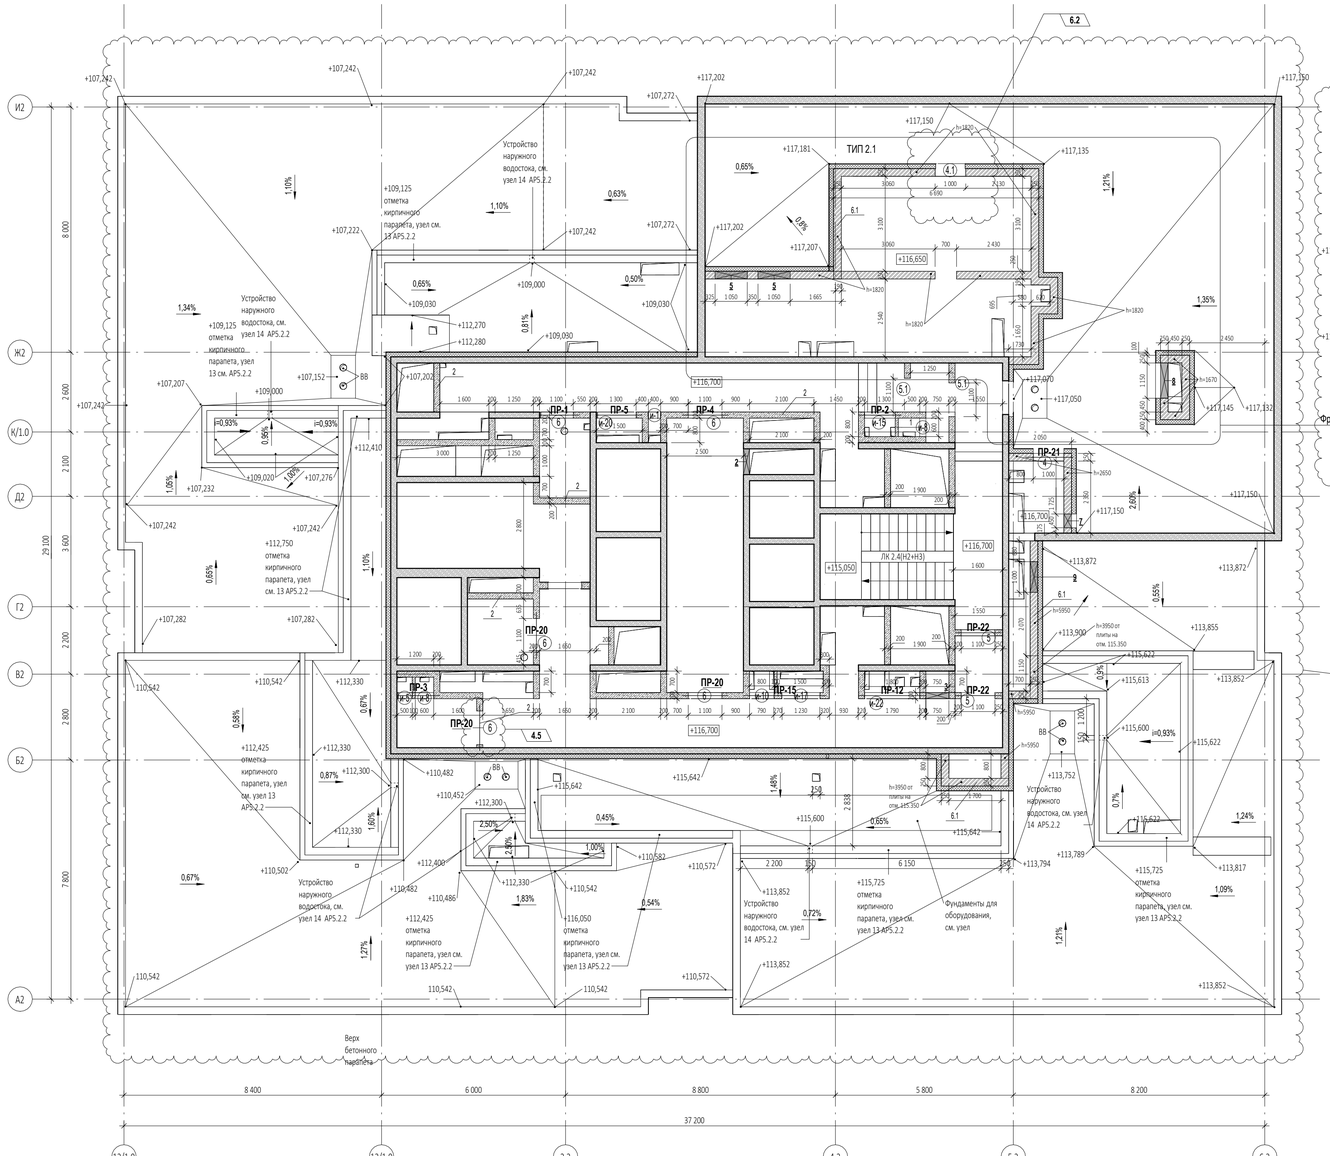
Согласовано

Взам. инв. №

Подп. и дата

Инв. № подл.

Формат А1



Ведомость инженерных отверстий на отм. +116.700

Марка отверстия	Размер отверстия ШхВ, мм	Высота низа отверстия от ч.п., м	Кол-во
7	450x700 (h)	+1,050	1
3	750x600 (h)	+0,050	1
2	840x2 650 (h)	+0,000	1
9	1 000x330 (h)	+2,270	1
5	1 050x525 (h)	+1,275	2
8	1 150x500 (h)	+1,120	1

Ведомость проемов на отм. +116.700

Марка проема	Ширина проема, мм	Высота проема, мм	Высота низа проема от ч.п., м	Кол-во
Дверной проем				
4	1 000	1 100	+0,700	1
4.1	1 000	1 100	+0,670	1
5	1 100	2 100	0,000	2
5.1	1 100	2 100	+0,450	2
6	1 100	2 100	0,000	6
Инженерный проем. Заполнение				
и-1	400	1 950	+0,150	1
и-5	500	1 950	+0,150	1
и-8	600	1 950	+0,150	2
и-10	800	1 950	+0,150	1
и-15	1 000	1 500	+0,600	1
и-17	1 250	1 950	+0,150	1
и-20	1 300	1 950	+0,150	1
и-22	1 800	1 950	+0,150	1

Спецификация элементов перемычек на отм. +116.700

Поз.	Обозначение	Наименование	Кол-во, шт	Размеры,мм Длина	Ширина	Высота	Вес,кг/шт.	Комментарии
ПР-1								
1	ГОСТ 8509-93	63х63х5	2	1300	63	63	12,51	
2	ГОСТ 8509-93	100х100х10	1	200	100	100	3,02	
3	ГОСТ 103-76	40х4	2	200	40	4	0,5	
ПР-2								
1	ГОСТ 8509-93	63х63х5	2	1400	63	63	13,47	
3	ГОСТ 103-76	40х4	2	200	40	4	0,5	
ПР-3								
1	ГОСТ 8509-93	63х63х5	2	1400	63	63	13,47	
2	ГОСТ 8509-93	100х100х10	1	200	100	100	3,02	
3	ГОСТ 103-76	40х4	2	200	40	4	0,5	
ПР-4								
1	ГОСТ 8509-93	63х63х5	2	1500	63	63	14,43	
3	ГОСТ 103-76	40х4	2	200	40	4	0,5	
ПР-5								
1	ГОСТ 8509-93	63х63х5	2	1500	63	63	14,43	
2	ГОСТ 8509-93	100х100х10	1	200	100	100	3,02	
3	ГОСТ 103-76	40х4	2	200	40	4	0,5	
ПР-12								
1	ГОСТ 8509-93	63х63х5	2	2200	63	63	21,16	
3	ГОСТ 103-76	40х4	3	200	40	4	0,76	
ПР-15								
1	ГОСТ 8509-93	63х63х5	2	2700	63	63	25,97	
3	ГОСТ 103-76	40х4	4	200	40	4	1,01	
ПР-20								
4	ГОСТ Р 52544-06	Ø12 А500С	9	1500	12	12	11,99	
ПР-21								
5	ГОСТ 948-2016	1ПБ 16-1	2	1550	120	65	60	
ПР-22								
6	СТО 73045594-004-2016	ПН D600	4	1500	100	250	80	

Ведомость перемычек. Общая.

Марка	Эскиз	Кол-во, шт.
ПР-1		1
ПР-2		1
ПР-3		32
ПР-4		1
ПР-5		33
ПР-6		2
ПР-7		32
ПР-8		20
ПР-9		136
ПР-10		33
ПР-11		11
ПР-12		1
ПР-13		11

Ведомость перемычек. Общая.

Марка	Эскиз	Кол-во, шт.
ПР-14		21
ПР-15		1
ПР-16		1
ПР-17		1
ПР-18		31
ПР-19		32
ПР-20		3
ПР-21		1
ПР-22		347
ПР-23		2
ПР-24		11
ПР-25		90
ПР-26		5

Спецификация материалов. Стены на отм. +116.700_(внутренние)

Поз.№	Наименование и техническая характеристика	Тип, марка, обозначение документа, опросного листа	Завод-изготовитель	Кол-во, м³	Кол-во, м²	Примечание
1	Блоки из ячеистого бетона. Блок I/625x250x100/D600/B3,5/F15	ГОСТ 31360-2007	Ytong или аналог	0,49	4,92	
2	Блоки из ячеистого бетона. Блок I/625x250x200/D600/B3,5/F15	ГОСТ 31360-2007	Ytong или аналог	32,66	163,31	

Спецификация материалов. Стены на отм. +116.700_(наружные)

Поз.№	Наименование и техническая характеристика	Тип, марка, обозначение документа, опросного листа	Завод-изготовитель	Кол-во, м³	Кол-во, м²	Примечание
6.1	Полнотелый керамический кирпич. М150, 250x120x65	ГОСТ 530-2012	Новомосковский КЗ или аналог	19,32	77,30	

ПРИМЕЧАНИЕ: Объем материалов подсчитан на 1 этаж

ПРИМЕЧАНИЯ

1. Перечень чертежей, состав проекта и общие указания см. "Общие данные" лист 1
2. Монолитные железобетонные конструкции, их размеры, привязки к осям и армирование см. разделы "КЖ".
3. Привязку, габариты проемов и инженерных отверстий, их назначение в железобетонных стенах и перекрытиях см. раздел "КЖ".
4. Размеры кирпичных перегородок и перегородок из газобетонных блоков даны по основным конструкциям без учета штукатурки.
5. Размеры, обозначенные знаком (*), уточняются по месту.
6. Все закладные и металлические детали и изделия, расположенные открыто в конструкциях стен, должны быть оцинкованы.
7. Узлы примыкания стен и перегородок из газобетонных блоков (D600 толщиной 100мм, 200мм) и перегородок из полнотелого кирпича (М150 толщиной 120мм) к железобетонным стенам и перекрытиям см. на листе АР5.1-6
8. В стенах и перегородках из газобетонных блоков (D600 толщиной 100мм, 200мм) и перегородок из полнотелого кирпича (М150 толщиной 120мм) для внутренних инженерных проемов шириной 900мм и менее устраиваются рядовые перемычки, состоящие из 4-х прутков d12 AIII, заведенных на 120мм в кладку.
9. Инженерные отверстия в стенах и перегородках из газобетонных блоков (D600 толщиной 200мм) и перегородках из полнотелого кирпича (М150 толщиной 120мм) выше 2200мм от уровня чистого пола выполнить после монтажа инженерных коммуникаций.
10. В таблице "Ведомость перемычек" общее количество изделий посчитано на один этаж.

В таблице "Спецификация элементов перемычек" количество элементов подсчитано на один этаж.

11. Лестницы см. АР 4.2
12. Монтажные проемы ПК зашить после монтажа инженерных сетей и оборудования, по дизайн-проекту.
13. Все стены из газобетонных блоков кроме ограждающих шкафы ПК и обозначенных на планах, возводятся на высоту 2.200 от ч.п. Оставшаяся часть стены возводится после монтажа инженерных систем.
14. Кладка из газобетонных блоков армируется проволокой ГОСТ 6727-80 4ВР1 через каждые два ряда блоков. Кладка из кирпича армируется кладочной базальтовой сеткой ГОСТ Р 57265 25x25, 50кН.м2 через 4 ряда.
15. На кладочных планах разуклонка дана по стяжке под гидроизоляцию.

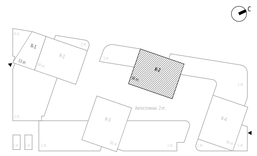
УСЛОВНЫЕ ОБОЗНАЧЕНИЯ

- Монолитные железобетонные конструкции
- Перегородки из газобетонных блоков D600 ГОСТ 31360-2007 -100 мм, 200 мм
- Кирпичные перегородки - 120, 250 мм
- Внутренние перегородки из газогребневых блоков 100 мм Высотой в 1 блок
- Внутренние перегородки из газогребневых влагостойких блоков 100 мм Высотой в 1 блок
- Минераловатный утеплитель - 100 мм
- Штукатурка цементно-песчаным раствором М150 по сетке - 30 мм
- Перегородки из газогребневых блоков - 100 мм

1 - Маркировка инженерных отверстий

(1) - Маркировка дверного проема, инженерного проема с заполнением

ПР-1 - Маркировка перемычек



							Заказчик: ООО "Арт-групп Камень"	ГКО-303-22-Р-АР2.4
6	3	Изм.	31-25		14.05.25			
4	5				21.02.25		Многофункциональный гостиничный комплекс с подземной автостоянкой по адресу: г. Москва, проспект Мира, вл. 222/2	
1	2	Изм.	01-24		27.09.24			
Изм.	Кол.уч	Лист	№док.	Подпись	Дата			
Разработал		Сорока					Архитектурные решения. Надземная часть. Планы. Корпус 2.	Стадия: Р; Лист: 17; Листов:
Проверил		Ходырева						
ГИП		Захарова						
ГАП		Маслова					Кладочный план на отм. +116.700	ООО «АБ КАМЕНЬ Проект»
Н. контр.								
Рук. отдела		Маслова						

0,000=145.800

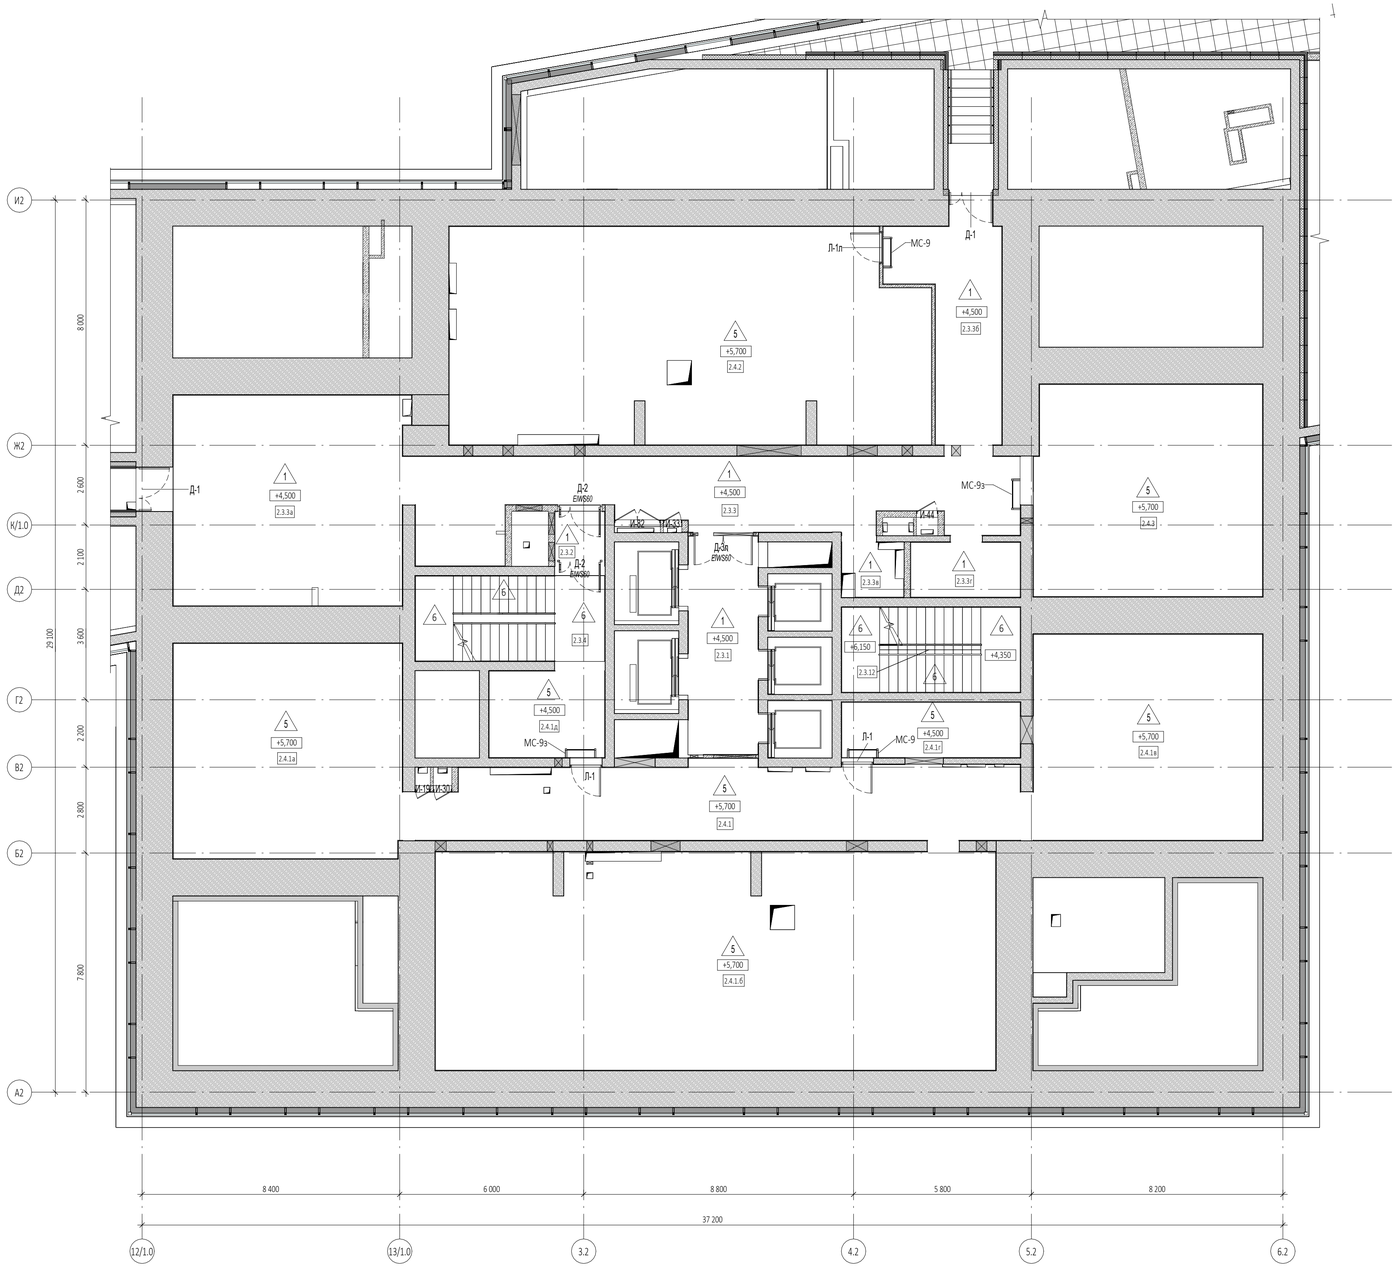
Формат А1

Согласовано

Взам. инв. №

Подп. и дата




Инв. № подл.





УСЛОВНЫЕ ОБОЗНАЧЕНИЯ

- Монолитные железобетонные конструкции
- Перегородки из газобетонных блоков D600 ГОСТ 31360-2007 - 100 мм, 200 мм
- Кирпичные перегородки -120 мм
- Минераловатный утеплитель - 100 мм
- Штукатурка цементно-песчаным раствором М150 по сетке - 30 мм
- Перегородки из газобетонных блоков D600 ГОСТ 31360-2007, высотой 300 мм от у.ч.п. - 100 мм
- +0,000 - Отметка чистого пола
- 360 - Марка типа пола
- Номер корпуса
- 2.1.1 - Номер помещения
- Номер квартиры
- Номер корпуса
- 2.1 - Номер помещения
- ЛФ-1 - Марка лифта
- ЛК 1.1(Н3) - Марка лестницы
- Д-1 850 - Марка двери с указанием степени огнестойкости

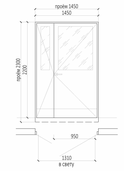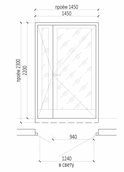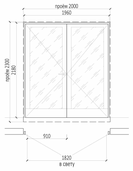Спецификация дверей на отм. +4.500 (техэтаж)

FAM_Mark	Схема	Кол-во	Огнестойкость	Размеры проёма Ширина	Размеры проёма Высота	Размеры изделия Ширина	Размеры изделия Высота	Примечания
Д-1		2		1 450	2 300	1 450	2 200	
Д-2		2	EIWS60	1 450	2 300	1 450	2 200	
Д-3		1	EIWS60	2 000	2 300	1 960	2 180	

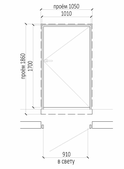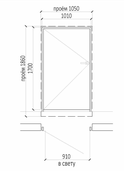Спецификация люков на отм. +4.500 (техэтаж)

Марка	Схема	Кол-во	Огнестойкость	Размеры проёма Ширина	Размеры проёма Высота	Размеры изделия Ширина	Размеры изделия Высота	Примечания
Л-1		2		1 050	1 860	1 010	1 700	
Л-1.п		1		1 050	1 860	1 010	1 700	

Спецификация инженерных дверей на отм. +4.500 (техэтаж)

Марка	Описание	Кол-во	Огнестойкость	Размеры проёма Ширина	Размеры проёма Высота	Примечания
И-19	Изготовление заводское. Заводская покраска. Цвет по дизайн-проекту	1		500	1 360	
И-30	Изготовление заводское. Заводская покраска. Цвет по дизайн-проекту	1		600	1 360	
И-33	Изготовление заводское. Заводская покраска. Цвет по дизайн-проекту	1		600	2 050	
И-44	Изготовление заводское. Заводская покраска. Цвет по дизайн-проекту	1		700	2 560	
И-82	Изготовление заводское. Заводская покраска. Цвет по дизайн-проекту	1		1 500	2 050	

Ведомость отделки стен на отм. +4.500_(техэтаж)

№ пом.	Наименование	Тип отделки	Площадь
2.3.2	Тамбур-шлюз	3	1,35 м²
2.3.3б	Коридор	3	1,23 м²
2.3.3г	Пространство для прокладки коммуникаций	4	29,78 м²


* Отделка лестничных клеток 2.3.4, 2.3,12 выполнена от отм. +4.500

Экспликация помещений техэтажа на отм. +4.500

№ Пом.	Наименование помещения	Площадь, м²	Кат. пом.
Гостиничный комплекс места общего пользования			
2.3.1	Лифтовой холл/ПБЗ	15,90	
2.3.2	Тамбур-шлюз	2,50	
2.3.3	Коридор	46,30	
2.3.3а	Коридор	51,50	
2.3.3б	Коридор	19,90	
2.3.3в	Коридор	3,60	
2.3.4	Лестница Н2+Н3	17,00	
		156,70	
Пространства для прокладки инженерных коммуникаций			
2.3.3г	Пространство для прокладки коммуникаций	6,30	
2.4.1	Пространство для прокладки коммуникаций	46,70	
2.4.1.б	Пространство для прокладки коммуникаций	128,80	
2.4.1а	Пространство для прокладки коммуникаций	52,20	
2.4.1в	Пространство для прокладки коммуникаций	50,10	
2.4.1г	Пространство для прокладки коммуникаций	10,40	
2.4.1д	Пространство для прокладки коммуникаций	10,60	
2.4.2	Пространство для прокладки коммуникаций	107,30	
2.4.3	Пространство для прокладки коммуникаций	51,10	
		463,50	
		620,20	

ПРИМЕЧАНИЯ

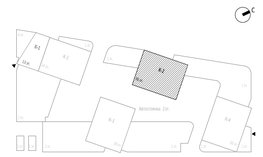1. Перечень чертежей, состав проекта и общие указания см. "Общие данные" лист 1
2. Монолитные железобетонные конструкции, их размеры, привязки к осям и армирование см. раздел КЖ.
3. Размеры кирпичных перегородок и перегородок из газобетонных блоков даны по основным конструкциям без учета штукатурки.
4. Размеры, обозначенные знаком (*), уточняются по месту или по Дизайн-проекту.
5. Спецификации элементов заполнения дверных проемов и инженерных проемов с заполнением см. лист АР-43
6. Экспликацию полов см. на листе АР-42
7. Лестницы см. АР4.2
8. Маркировку и спецификации воздухораспределительных устройств см. в разделах "ГКО-303-22-Р-ОВ2.2" и "ГКО-303-22-Р-ОВ2.4".
9. Монтажные проемы ПК зашить после монтажа инженерных сетей и оборудования, по дизайн-проекту.



0,000=145.800

						Заказчик: ООО "Арт-групп Камень"	ГКО-303-22-Р-АР2.4
4		Зам.			21.02.25	Многофункциональный гостиничный комплекс с подземной автостоянкой по адресу: г. Москва, проспект Мира, вл. 222/2	
Изм.	Кол.уч	Лист	№док.	Подпись	Дата		
Разработал	Сорока					Архитектурные решения. Надземная часть. Планы. Корпус 2.	Стадия: Р; Лист: 18; Листов:
Проверил	Ходырева						
ГИП	Захарова						
ГАП	Маслова						
Н. контр.						Маркировочный план на отм. +4.500	ООО «АБ КАМЕНЬ Проект»
Рук. отдела	Маслова						

Формат А1

Согласовано | Взам. инв. № | Подп. и дата | Инв. № подл.



Экспликация помещений 3 этажа

№ Пом.	Наименование помещения	Площадь, м²	Кат. пом.
1 Гостиничный номер			
2.1.1	Комната	12,60	
2.1.2	Кухня-ниша	6,80	
2.1.3	Холл	4,50	
2.1.4	С/У	5,90	
2.1.5	Терраса	14,10	
		43,90	
2 Гостиничный номер			
2.2.1	Комната	20,60	
2.2.2	Кухня	13,40	
2.2.3	Холл	7,70	
2.2.4	С/У	6,50	
2.2.5	Терраса	38,70	
		86,90	
3 Гостиничный номер			
2.3.1	Комната	14,50	
2.3.2	Кухня	13,60	
2.3.3	Холл	5,40	
2.3.4	С/У	4,30	
		37,80	
4 Гостиничный номер			
2.4.1	Комната №1	17,10	
2.4.2	Комната №2	17,00	
2.4.3	Кухня-ниша	6,10	
2.4.4	Холл	4,80	
2.4.5	С/У	3,80	
2.4.6	Терраса	13,90	
		62,70	
5 Гостиничный номер			
2.5.1	Комната №1	12,20	
2.5.2	Комната №2	13,50	
2.5.3	Кухня-ниша	6,30	
2.5.4	Холл	4,40	
2.5.5	С/У	6,20	
2.5.6	Терраса	16,90	
		59,50	
6 Гостиничный номер			
2.6.1	Комната №1	15,90	
2.6.2	Комната №2	14,40	
2.6.3	Кухня-ниша	4,70	
2.6.4	Холл	7,60	
2.6.5	С/У	4,80	
2.6.6	Терраса	15,40	
		67,80	
7 Гостиничный номер			
2.7.1	Комната	13,70	
2.7.2	Кухня	12,20	
2.7.3	Холл	5,20	
2.7.4	С/У	4,20	
2.7.5	Терраса	20,40	
		55,70	

Экспликация помещений 3 этажа

№ Пом.	Наименование помещения	Площадь, м²	Кат. пом.
8 Гостиничный номер			
2.8.1	Комната	20,50	
2.8.2	Кухня	10,20	
2.8.3	Холл	7,50	
2.8.4	С/У	5,30	
2.8.5	Терраса	12,50	
		56,00	
9 Гостиничный номер			
2.9.1	Комната	14,90	
2.9.2	Кухня-ниша	7,40	
2.9.3	Холл	4,20	
2.9.4	С/У	5,00	
		31,50	
10 Гостиничный номер			
2.10.1	Комната	14,30	
2.10.2	Кухня-ниша	6,80	
2.10.3	Холл	6,10	
2.10.4	С/У	5,20	
		32,40	
11 Номер дежурного персонала/горничной			
2.11.1	Комната	7,70	
2.11.2	Кухня-ниша	5,70	
2.11.3	Холл	2,60	
2.11.4	С/У	4,00	
		20,00	
12 Гостиничный номер			
2.12.1	Комната №1	12,20	
2.12.2	Комната №2	11,80	
2.12.3	Комната №3	18,90	
2.12.4	Кухня-ниша	8,90	
2.12.5	Холл	3,80	
2.12.6	С/У №1	3,20	
2.12.7	С/У №2	3,40	
		62,20	
13 Гостиничный номер			
2.13.1	Комната №1	14,60	
2.13.2	Комната №2	17,00	
2.13.3	Кухня	18,40	
2.13.4	Холл	11,20	
2.13.5	С/У №1	3,70	
2.13.6	С/У №2	5,60	
		70,50	
14 Гостиничный номер			
2.14.1	Комната №1	12,80	
2.14.2	Комната №2	15,50	
2.14.3	Кухня-ниша	5,00	
2.14.4	Холл	8,30	
2.14.5	С/У	4,90	
		46,50	
15 Гостиничный номер			
2.15.1	Комната №1	11,20	
2.15.2	Комната №2	11,20	
2.15.3	Кухня-ниша	5,50	
2.15.4	Холл	4,90	
2.15.5	С/У	5,50	
		38,30	

Экспликация помещений 3 этажа


№ Пом.	Наименование помещения	Площадь, м²	Кат. пом.
16 Гостиничный номер			
2.16.1	Комната	18,40	
2.16.2	Кухня	12,10	
2.16.3	Холл	9,50	
2.16.4	С/У	5,00	
		45,00	
17 Гостиничный номер			
2.17.1	Комната	15,70	
2.17.2	Кухня	10,70	
2.17.3	Холл	5,40	
2.17.4	С/У	5,30	
		37,10	
18 Гостиничный номер			
2.18.1	Комната	12,10	
2.18.2	Кухня-ниша	6,30	
2.18.3	Холл	6,00	
2.18.4	С/У	5,60	
		30,00	
Гостиничный комплекс места общего пользования			
2.1	Лестница	19,00	
2.2	Лестница	17,50	
2.3	Тамбур-шлюз	2,90	
2.4	Тамбур-шлюз	2,80	
2.5	Тамбур-шлюз	2,40	
2.6	Тамбур-шлюз	1,80	
2.7	Лифтовый холл	4,90	
2.8	Лифтовый холл/ПБЗ	20,30	
2.9	Коридор	46,10	
2.10	Коридор	44,30	
		162,00	
		1040,80	

УСЛОВНЫЕ ОБОЗНАЧЕНИЯ

- Монолитные железобетонные конструкции
- Перегородки из газобетонных блоков D600 ГОСТ 31360-2007 - 100 мм, 200 мм
- Кирпичные перегородки -120 мм
- Минераловатный утеплитель - 100 мм
- Штукатурка цементно-песчаным раствором М150 по сетке - 30 мм
- Перегородки из пазогребневых блоков, высотой в 1 блок - 100 мм
- Разуклонка по стяжке под гидроизоляцию
- Разуклонка по мощению
- +0,000 - Отметка чистого пола
- /1.360/ - Марка типа пола
- Номер корпуса
- 2.1.1 Номер помещения
- Номер квартиры
- Номер корпуса
- 2.1 Номер помещения
- ЛФ-1 - Марка лифта
- ЛК 1.1(Н3) - Марка лестницы
- Д1 EI30 - Марка двери с указанием степени огнестойкости

ПРИМЕЧАНИЯ

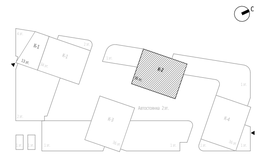1. Перечень чертежей, состав проекта и общие указания см. "Общие данные" лист 1
2. Монолитные железобетонные конструкции, их размеры, привязки к осям и армирование см. раздел КЖ.
3. Размеры кирпичных перегородок и перегородок из газобетонных блоков даны по основным конструкциям без учета штукатурки.
4. Размеры, обозначенные знаком (*), уточняются по месту или по Дизайн-проекту.
5. Спецификации элементов заполнения дверных проемов и инженерных проемов с заполнением см. лист АР-43
6. Экспликацию полов см. на листе АР-42
7. Лестницы см. АР4.2
8. Маркировку и спецификации воздухораспределительных устройств см. в разделах "ГКО-303-22-Р-ОВ2.2" и "ГКО-303-22-Р-ОВ2.4".
9. Монтажные проемы ПК зашить после монтажа инженерных сетей и оборудования, по дизайн-проекту.



0,000=145.800

						Заказчик: ООО "Арт-групп Камень"	ГКО-303-22-Р-АР2.4
6	1	Изм.	31-25		14.05.25	Многофункциональный гостиничный комплекс с подземной автостоянкой по адресу: г. Москва, проспект Мира, вл. 222/2	
4	4	Изм.			21.02.25		
Изм.	Кол.уч	Лист	№док.	Подпись	Дата		
Разработал		Сорока				Архитектурные решения. Надземная часть. Планы. Корпус 2.	Стадия: Р; Лист: 19; Листов:
Проверил		Еремеева					
ГИП		Захарова					
ГАП		Маслова				Маркировочный план на отм. +7.800	ООО «АБ КАМЕНЬ Проект»
Н. контр.							
Рук. отдела		Маслова					

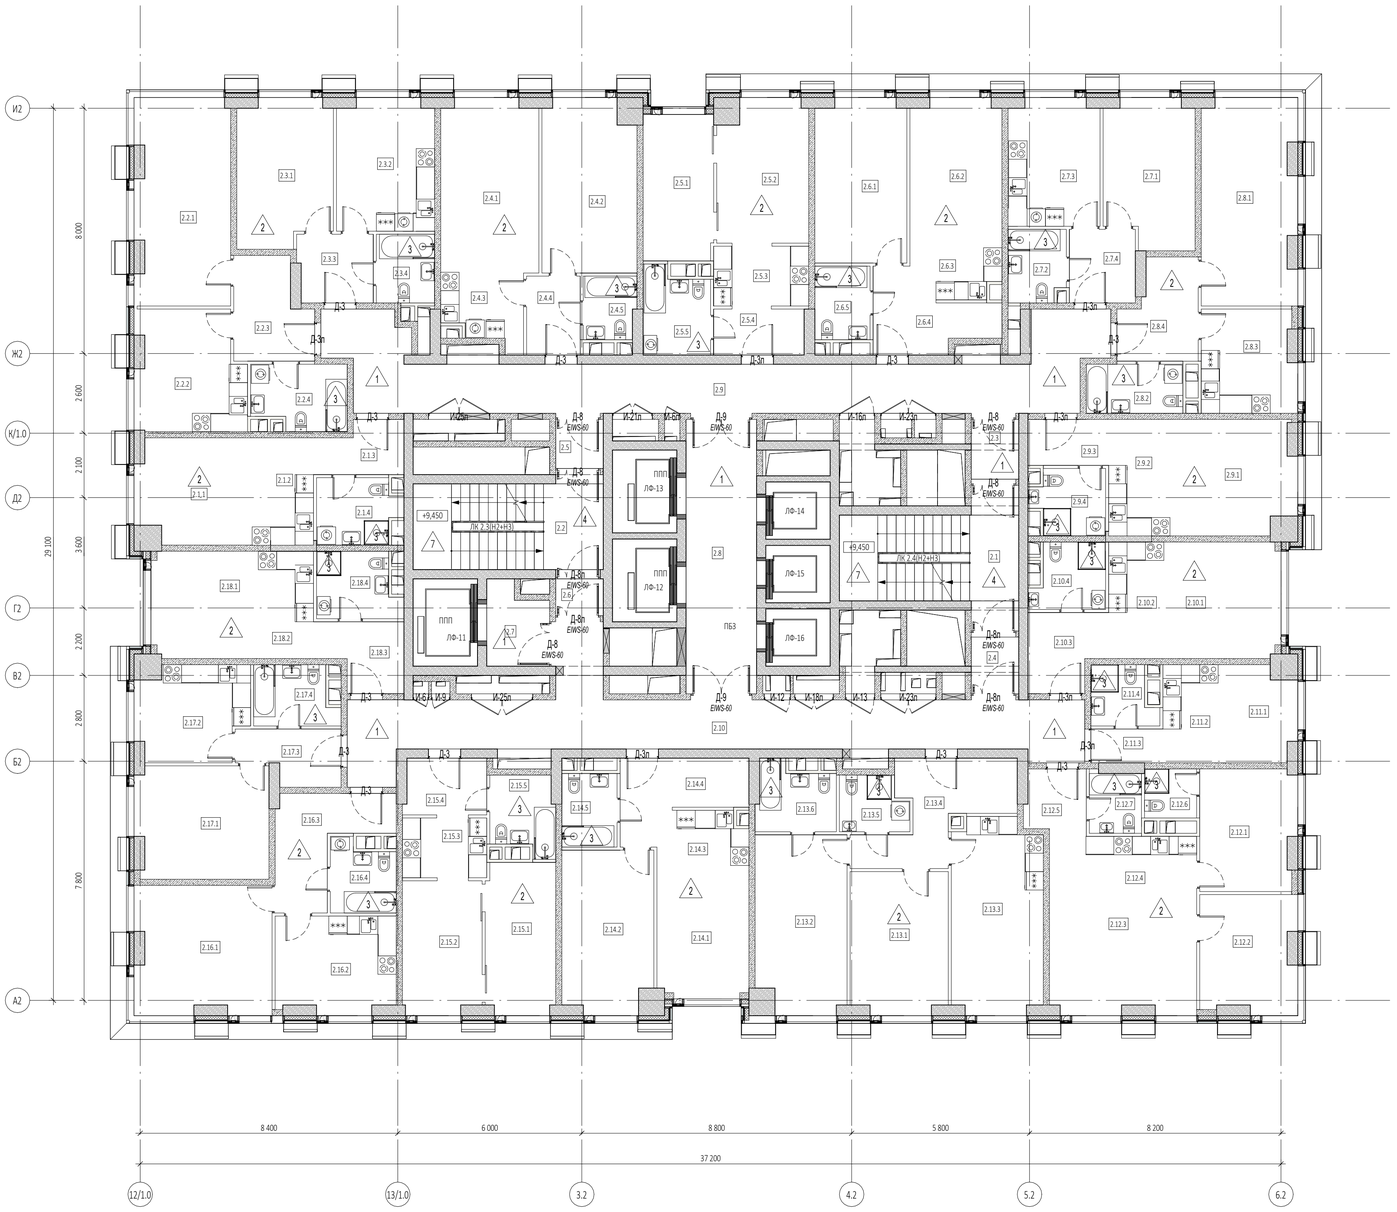
Согласовано

Взам. инв. №

Подп. и дата

Инв. № подл.

Формат А1



Экспликация помещений 4 этажа

№ Пом.	Наименование помещения	Площадь, м²	Кат. пом.
1 Гостиничный номер			
2.1.1	Комната	12,60	
2.1.2	Кухня-ниша	6,80	
2.1.3	Холл	4,50	
2.1.4	С/У	5,50	
		29,40	
2 Гостиничный номер			
2.2.1	Комната	20,60	
2.2.2	Кухня	13,40	
2.2.3	Холл	7,70	
2.2.4	С/У	6,40	
		48,10	
3 Гостиничный номер			
2.3.1	Комната	14,50	
2.3.2	Кухня	13,60	
2.3.3	Холл	5,40	
2.3.4	С/У	4,30	
		37,80	
4 Гостиничный номер			
2.4.1	Комната №1	17,10	
2.4.2	Комната №2	17,00	
2.4.3	Кухня-ниша	6,50	
2.4.4	Холл	4,50	
2.4.5	С/У	3,50	
		48,60	
5 Гостиничный номер			
2.5.1	Комната №1	10,90	
2.5.2	Комната №2	13,50	
2.5.3	Кухня-ниша	6,30	
2.5.4	Холл	4,40	
2.5.5	С/У	5,80	
		40,90	
6 Гостиничный номер			
2.6.1	Комната №1	15,90	
2.6.2	Комната №2	14,40	
2.6.3	Кухня-ниша	4,90	
2.6.4	Холл	7,60	
2.6.5	С/У	4,30	
		47,10	
7 Гостиничный номер			
2.7.1	Комната	13,70	
2.7.2	С/У	4,40	
2.7.3	Кухня	12,20	
2.7.4	Холл	5,20	
		35,50	
8 Гостиничный номер			
2.8.1	Комната	20,50	
2.8.2	С/У	5,00	
2.8.3	Кухня	10,20	
2.8.4	Холл	7,50	
		43,20	

Экспликация помещений 4 этажа

№ Пом.	Наименование помещения	Площадь, м²	Кат. пом.
9 Гостиничный номер			
2.9.1	Комната	14,90	
2.9.2	Кухня-ниша	7,40	
2.9.3	Холл	3,90	
2.9.4	С/У	4,80	
		31,00	
10 Гостиничный номер			
2.10.1	Комната	14,30	
2.10.2	Кухня-ниша	6,80	
2.10.3	Холл	6,10	
2.10.4	С/У	4,80	
		32,00	
11 Гостиничный номер			
2.11.1	Комната	7,60	
2.11.2	Кухня-ниша	5,80	
2.11.3	Холл	2,60	
2.11.4	С/У	3,80	
		19,80	
12 Гостиничный номер			
2.12.1	Комната №1	12,20	
2.12.2	Комната №2	11,80	
2.12.3	Комната №3	18,90	
2.12.4	Кухня-ниша	8,90	
2.12.5	Холл	3,80	
2.12.6	С/У №1	2,70	
2.12.7	С/У №2	3,40	
		61,70	
13 Гостиничный номер			
2.13.1	Комната №1	14,60	
2.13.2	Комната №2	17,00	
2.13.3	Кухня	18,40	
2.13.4	Холл	11,20	
2.13.5	С/У №1	3,70	
2.13.6	С/У №2	5,30	
		70,20	
14 Гостиничный номер			
2.14.1	Комната №1	12,80	
2.14.2	Комната №2	15,50	
2.14.3	Кухня-ниша	5,10	
2.14.4	Холл	8,30	
2.14.5	С/У	4,30	
		46,00	
15 Гостиничный номер			
2.15.1	Комната №1	11,20	
2.15.2	Комната №2	11,20	
2.15.3	Кухня-ниша	5,50	
2.15.4	Холл	4,90	
2.15.5	С/У	5,10	
		37,90	
16 Гостиничный номер			
2.16.1	Комната	18,40	
2.16.2	Кухня	12,10	
2.16.3	Холл	9,50	
2.16.4	С/У	4,70	
		44,70	

Экспликация помещений 4 этажа

№ Пом.	Наименование помещения	Площадь, м²	Кат. пом.
17 Гостиничный номер			
2.17.1	Комната	15,70	
2.17.2	Кухня	10,70	
2.17.3	Холл	5,40	
2.17.4	С/У	5,00	
		36,80	
18 Гостиничный номер			
2.18.1	Комната	12,10	
2.18.2	Кухня-ниша	6,30	
2.18.3	Холл	5,70	
2.18.4	С/У	5,50	
		29,60	
Гостиничный комплекс места общего пользования			
2.1	Лестница	19,00	
2.2	Лестница	17,50	
2.3	Тамбур-шлюз	2,90	
2.4	Тамбур-шлюз	2,80	
2.5	Тамбур-шлюз	2,40	
2.6	Тамбур-шлюз	1,80	
2.7	Лифтовый холл	4,90	
2.8	Лифтовый холл/ПБЗ	20,40	
2.9	Коридор	46,00	
2.10	Коридор	44,50	
		162,20	
		902,50	

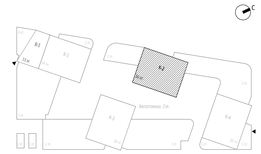
ПРИМЕЧАНИЯ

4.1

1. Перечень чертежей, состав проекта и общие указания см. "Общие данные" лист 1
2. Монолитные железобетонные конструкции, их размеры, привязки к осям и армирование см. раздел КЖ.
3. Размеры кирпичных перегородок и перегородок из газобетонных блоков даны по основным конструкциям без учета штукатурки.
4. Размеры, обозначенные знаком (*), уточняются по месту или по Дизайн-проекту.
5. Спецификации элементов заполнения дверных проемов и инженерных проемов с заполнением см. лист АР-43
6. Экспликацию полов см. на листе АР-42
7. Лестницы см. АР4.2
8. Маркировку и спецификации воздухораспределительных устройств см. в разделах "ГКО-303-22-Р-ОВ2.2" и "ГКО-303-22-Р-ОВ2.4".
9. Монтажные проемы ПК зашить после монтажа инженерных сетей и оборудования, по дизайн-проекту.

УСЛОВНЫЕ ОБОЗНАЧЕНИЯ

- Монолитные железобетонные конструкции
- Перегородки из газобетонных блоков D600 ГОСТ 31360-2007 - 100 мм, 200 мм
- Кирпичные перегородки -120 мм
- Минераловатный утеплитель - 100 мм
- Штукатурка цементно-песчаным раствором М150 по сетке - 30 мм
- Перегородки из газобетонных блоков D600 ГОСТ 31360-2007, высотой 300 мм от у.ч.п. - 100 мм
- +0,000 - Отметка чистого пола
- 360 - Марка типа пола
- Номер корпуса
- 2.1.1 - Номер помещения
- Номер квартиры
- Номер корпуса
- 2.1 - Номер помещения
- ЛФ-1 - Марка лифта
- ЛК 1.1(Н3) - Марка лестницы
- Д-1 EI30 - Марка двери с указанием степени огнестойкости



0,000=145.800

						Заказчик: ООО "Арт-групп Камень"	ГКО-303-22-Р-АР2.4
4	1	Изм.			21.02.25	Многофункциональный гостиничный комплекс с подземной автостоянкой по адресу: г. Москва, проспект Мира, вл. 222/2	
Изм.	Кол.уч	Лист	Недок.	Подпись	Дата		
Разработал		Сорока				Архитектурные решения. Надземная часть. Планы. Корпус 2.	Стадия: Р; Лист: 20; Листов:
Проверил		Еремеева					
ГИП		Захарова					
ГАП		Маслова				Маркировочный план на отм. +11.100	ООО «АБ КАМЕНЬ Проект»
Н. контр.							
Рук. отдела		Маслова					

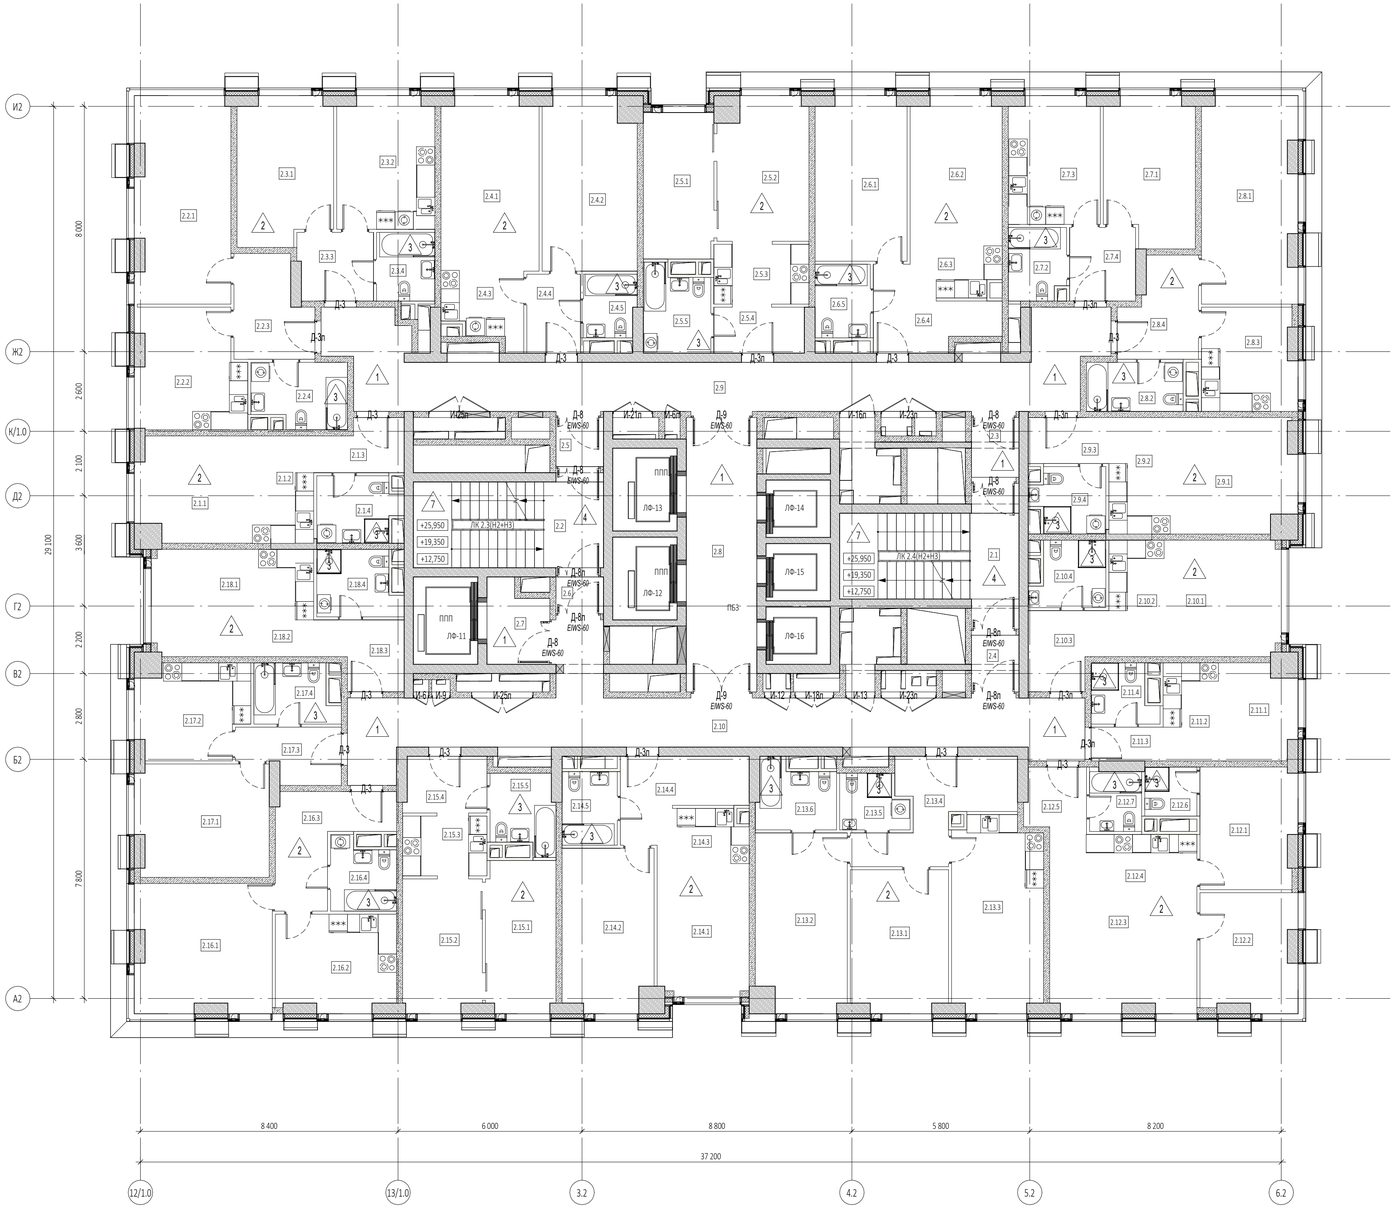
Согласовано

Взам. инв. №

Подп. и дата

Инв. № подл.

Формат А1



Экспликация помещений 5, 7, 9 этажей

№ Пом.	Наименование помещения	Площадь, м²	Кат. пом.
1 Гостиничный номер			
2.1.1	Комната	12,60	
2.1.2	Кухня-ниша	6,80	
2.1.3	Холл	4,50	
2.1.4	С/У	5,50	
		29,40	
2 Гостиничный номер			
2.2.1	Комната	20,60	
2.2.2	Кухня	13,40	
2.2.3	Холл	7,70	
2.2.4	С/У	6,40	
		48,10	
3 Гостиничный номер			
2.3.1	Комната	14,50	
2.3.2	Кухня	13,60	
2.3.3	Холл	5,40	
2.3.4	С/У	4,30	
		37,80	
4 Гостиничный номер			
2.4.1	Комната №1	17,10	
2.4.2	Комната №2	17,00	
2.4.3	Кухня-ниша	6,50	
2.4.4	Холл	4,50	
2.4.5	С/У	3,50	
		48,60	
5 Гостиничный номер			
2.5.1	Комната №1	10,90	
2.5.2	Комната №2	13,50	
2.5.3	Кухня-ниша	6,30	
2.5.4	Холл	4,40	
2.5.5	С/У	5,80	
		40,90	
6 Гостиничный номер			
2.6.1	Комната №1	15,90	
2.6.2	Комната №2	14,40	
2.6.3	Кухня-ниша	4,90	
2.6.4	Холл	7,60	
2.6.5	С/У	4,30	
		47,10	
7 Гостиничный номер			
2.7.1	Комната	13,70	
2.7.2	С/У	4,40	
2.7.3	Кухня	12,20	
2.7.4	Холл	5,20	
		35,50	
8 Гостиничный номер			
2.8.1	Комната	20,50	
2.8.2	С/У	5,00	
2.8.3	Кухня	10,20	
2.8.4	Холл	7,50	
		43,20	

Экспликация помещений 5, 7, 9 этажей

№ Пом.	Наименование помещения	Площадь, м²	Кат. пом.
9 Гостиничный номер			
2.9.1	Комната	14,90	
2.9.2	Кухня-ниша	7,40	
2.9.3	Холл	3,90	
2.9.4	С/У	4,80	
		31,00	
10 Гостиничный номер			
2.10.1	Комната	14,30	
2.10.2	Кухня-ниша	6,80	
2.10.3	Холл	6,10	
2.10.4	С/У	4,80	
		32,00	
11 Номер дежурного персонала/горничной			
2.11.1	Комната	7,60	
2.11.2	Кухня-ниша	5,80	
2.11.3	Холл	2,60	
2.11.4	С/У	3,80	
		19,80	
12 Гостиничный номер			
2.12.1	Комната №1	12,20	
2.12.2	Комната №2	11,80	
2.12.3	Комната №3	18,90	
2.12.4	Кухня-ниша	8,90	
2.12.5	Холл	3,80	
2.12.6	С/У №1	2,70	
2.12.7	С/У №2	3,40	
		61,70	
13 Гостиничный номер			
2.13.1	Комната №1	14,60	
2.13.2	Комната №2	17,00	
2.13.3	Кухня	18,40	
2.13.4	Холл	11,20	
2.13.5	С/У №1	3,70	
2.13.6	С/У №2	5,30	
		70,20	
14 Гостиничный номер			
2.14.1	Комната №1	12,80	
2.14.2	Комната №2	15,50	
2.14.3	Кухня-ниша	5,10	
2.14.4	Холл	8,30	
2.14.5	С/У	4,30	
		46,00	
15 Гостиничный номер			
2.15.1	Комната №1	11,20	
2.15.2	Комната №2	11,20	
2.15.3	Кухня-ниша	5,50	
2.15.4	Холл	4,90	
2.15.5	С/У	5,10	
		37,90	
16 Гостиничный номер			
2.16.1	Комната	18,40	
2.16.2	Кухня	12,10	
2.16.3	Холл	9,50	
2.16.4	С/У	4,70	
		44,70	

Экспликация помещений 5, 7, 9 этажей

№ Пом.	Наименование помещения	Площадь, м²	Кат. пом.
17 Гостиничный номер			
2.17.1	Комната	15,70	
2.17.2	Кухня	10,70	
2.17.3	Холл	5,40	
2.17.4	С/У	5,00	
		36,80	
18 Гостиничный номер			
2.18.1	Комната	12,10	
2.18.2	Кухня-ниша	6,30	
2.18.3	Холл	5,70	
2.18.4	С/У	5,50	
		29,60	
Гостиничный комплекс места общего пользования			
2.1	Лестница	19,00	
2.2	Лестница	17,50	
2.3	Тамбур-шлюз	2,90	
2.4	Тамбур-шлюз	2,80	
2.5	Тамбур-шлюз	2,40	
2.6	Тамбур-шлюз	1,80	
2.7	Лифтовый холл	4,90	
2.8	Лифтовый холл/ПБ3	20,40	
2.9	Коридор	46,00	
2.10	Коридор	44,50	
		162,20	
		902,50	

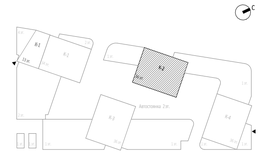
ПРИМЕЧАНИЯ

1. Перечень чертежей, состав проекта и общие указания см. "Общие данные" лист 1
2. Монолитные железобетонные конструкции, их размеры, привязки к осям и армирование см. раздел КЖ.
3. Размеры кирпичных перегородок и перегородок из газобетонных блоков даны по основным конструкциям без учета штукатурки.
4. Размеры, обозначенные знаком (*), уточняются по месту или по Дизайн-проекту.
5. Спецификации элементов заполнения дверных проемов и инженерных проемов с заполнением см. лист АР-43
6. Экспликацию полов см. на листе АР-42
7. Лестницы см. АР4.2
8. Маркировку и спецификации воздухораспределительных устройств см. в разделах "ГКО-303-22-Р-ОВ2.2" и "ГКО-303-22-Р-ОВ2.4".
9. Монтажные проемы ПК зашить после монтажа инженерных сетей и оборудования, по дизайн-проекту.

4.1

УСЛОВНЫЕ ОБОЗНАЧЕНИЯ

- Монолитные железобетонные конструкции
- Перегородки из газобетонных блоков D600 ГОСТ 31360-2007 - 100 мм, 200 мм
- Кирпичные перегородки -120 мм
- Минераловатный утеплитель - 100 мм
- Штукатурка цементно-песчаным раствором М150 по сетке - 30 мм
- Перегородки из газобетонных блоков D600 ГОСТ 31360-2007, высотой 300 мм от у.ч.п. - 100 мм
- +0,000 - Отметка чистого пола
- 1.360 - Марка типа пола
- Номер корпуса
- 2.1.1 - Номер помещения
- Номер квартиры
- Номер корпуса
- 2.1 - Номер помещения
- ЛФ-1 - Марка лифта
- ЛК 1.1(Н3) - Марка лестницы
- Д-1 Ø30 - Марка двери с указанием степени огнестойкости



0,000=145.800

Изм.	Кол.уч	Лист	№док.	Подпись	Дата
4	1	Изм.			21.02.25

Заказчик: ООО "Арт-групп Камень"

ГКО-303-22-Р-АР2.4

Многофункциональный гостиничный комплекс с подземной автостоянкой по адресу: г. Москва, проспект Мира, вл. 222/2

Разработал	Сорока	Архитектурные решения. Надземная часть. Планы. Корпус 2.	Стадия: Р; Лист: 21; Листов:
Проверил	Еремеева		
ГИП	Захарова		
ГАП	Маслова		
Н. контр.		Маркировочный план на отм. +14.400, +21.000, +27.600	ООО «АБ КАМЕНЬ Проект»
Рук. отдела	Маслова		

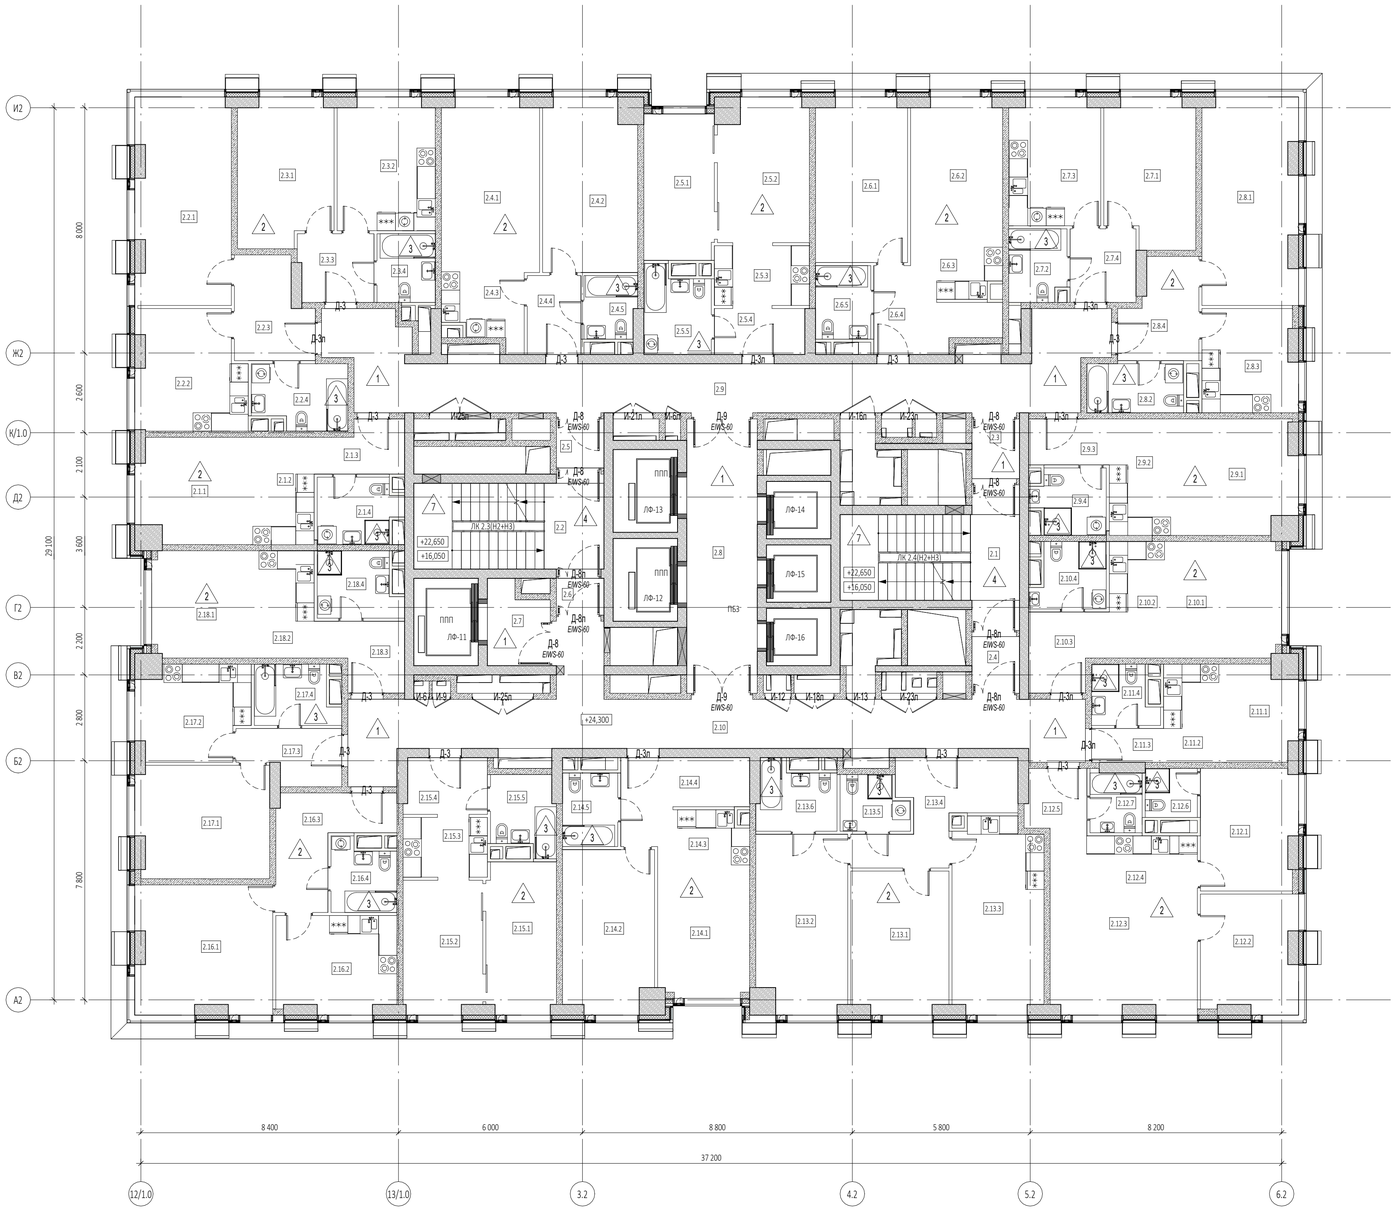
Формат А1

Согласовано

Взам. инв. №

Подп. и дата

Инв. № подл.



Экспликация помещений 6, 8 этажей

№ Пом.	Наименование помещения	Площадь, м²	Кат. пом.
1 Гостиничный номер			
2.1.1	Комната	12,60	
2.1.2	Кухня-ниша	6,80	
2.1.3	Холл	4,50	
2.1.4	С/У	5,50	
		29,40	
2 Гостиничный номер			
2.2.1	Комната	20,60	
2.2.2	Кухня	13,40	
2.2.3	Холл	7,70	
2.2.4	С/У	6,40	
		48,10	
3 Гостиничный номер			
2.3.1	Комната	14,50	
2.3.2	Кухня	13,60	
2.3.3	Холл	5,40	
2.3.4	С/У	4,30	
		37,80	
4 Гостиничный номер			
2.4.1	Комната №1	17,10	
2.4.2	Комната №2	17,00	
2.4.3	Кухня-ниша	6,50	
2.4.4	Холл	4,50	
2.4.5	С/У	3,50	
		48,60	
5 Гостиничный номер			
2.5.1	Комната №1	10,90	
2.5.2	Комната №2	13,50	
2.5.3	Кухня-ниша	6,30	
2.5.4	Холл	4,40	
2.5.5	С/У	5,80	
		40,90	
6 Гостиничный номер			
2.6.1	Комната №1	15,90	
2.6.2	Комната №2	14,40	
2.6.3	Кухня-ниша	4,80	
2.6.4	Холл	7,70	
2.6.5	С/У	4,30	
		47,10	
7 Гостиничный номер			
2.7.1	Комната	13,70	
2.7.2	С/У	4,40	
2.7.3	Кухня	12,20	
2.7.4	Холл	5,20	
		35,50	
8 Гостиничный номер			
2.8.1	Комната	20,50	
2.8.2	С/У	5,00	
2.8.3	Кухня	10,20	
2.8.4	Холл	7,50	
		43,20	

Экспликация помещений 6, 8 этажей

№ Пом.	Наименование помещения	Площадь, м²	Кат. пом.
9 Гостиничный номер			
2.9.1	Комната	14,90	
2.9.2	Кухня-ниша	7,40	
2.9.3	Холл	3,90	
2.9.4	С/У	4,80	
		31,00	
10 Гостиничный номер			
2.10.1	Комната	14,30	
2.10.2	Кухня-ниша	6,80	
2.10.3	Холл	6,10	
2.10.4	С/У	4,80	
		32,00	
11 Гостиничный номер			
2.11.1	Комната	7,60	
2.11.2	Кухня-ниша	5,80	
2.11.3	Холл	2,60	
2.11.4	С/У	3,80	
		19,80	
12 Гостиничный номер			
2.12.1	Комната №1	12,20	
2.12.2	Комната №2	11,80	
2.12.3	Комната №3	18,90	
2.12.4	Кухня-ниша	8,90	
2.12.5	Холл	3,80	
2.12.6	С/У №1	2,70	
2.12.7	С/У №2	3,40	
		61,70	
13 Гостиничный номер			
2.13.1	Комната №1	14,60	
2.13.2	Комната №2	17,00	
2.13.3	Кухня	18,40	
2.13.4	Холл	11,20	
2.13.5	С/У №1	3,70	
2.13.6	С/У №2	5,30	
		70,20	
14 Гостиничный номер			
2.14.1	Комната №1	12,80	
2.14.2	Комната №2	15,50	
2.14.3	Кухня-ниша	5,10	
2.14.4	Холл	8,30	
2.14.5	С/У	4,30	
		46,00	
15 Гостиничный номер			
2.15.1	Комната №1	11,20	
2.15.2	Комната №2	11,20	
2.15.3	Кухня-ниша	5,50	
2.15.4	Холл	4,90	
2.15.5	С/У	5,10	
		37,90	
16 Гостиничный номер			
2.16.1	Комната	18,40	
2.16.2	Кухня	12,10	
2.16.3	Холл	9,50	
2.16.4	С/У	4,70	
		44,70	

Экспликация помещений 6, 8 этажей

№ Пом.	Наименование помещения	Площадь, м²	Кат. пом.
17 Гостиничный номер			
2.17.1	Комната	15,70	
2.17.2	Кухня	10,70	
2.17.3	Холл	5,40	
2.17.4	С/У	5,00	
		36,80	
18 Гостиничный номер			
2.18.1	Комната	12,10	
2.18.2	Кухня-ниша	6,30	
2.18.3	Холл	5,70	
2.18.4	С/У	5,50	
		29,60	
Гостиничный комплекс места общего пользования			
2.1	Лестница	19,00	
2.2	Лестница	17,50	
2.3	Тамбур-шлюз	2,90	
2.4	Тамбур-шлюз	2,80	
2.5	Тамбур-шлюз	2,40	
2.6	Тамбур-шлюз	1,80	
2.7	Лифтовый холл	4,90	
2.8	Лифтовый холл/ПБЗ	20,40	
2.9	Коридор	46,00	
2.10	Коридор	44,50	
		162,20	
		902,50	

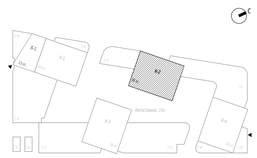
УСЛОВНЫЕ ОБОЗНАЧЕНИЯ

- Монолитные железобетонные конструкции
- Перегородки из газобетонных блоков D600 ГОСТ 31360-2007 - 100 мм, 200 мм
- Кирпичные перегородки -120 мм
- Минераловатный утеплитель - 100 мм
- Штукатурка цементно-песчаным раствором М150 по сетке - 30 мм
- Перегородки из газобетонных блоков D600 ГОСТ 31360-2007, высотой 300 мм от у.ч.п. - 100 мм
- +0,000 - Отметка чистого пола
- 1,360 - Марка типа пола
- Номер корпуса
- 2.1.1 - Номер помещения
- Номер квартиры
- Номер корпуса
- 2.1 - Номер помещения
- ЛФ-1 - Марка лифта
- ЛК 1.1(Н3) - Марка лестницы
- Д-1 EI30 - Марка двери с указанием степени огнестойкости

ПРИМЕЧАНИЯ

1. Перечень чертежей, состав проекта и общие указания см. "Общие данные" лист 1
2. Монолитные железобетонные конструкции, их размеры, привязки к осям и армирование см. раздел КЖ.
3. Размеры кирпичных перегородок и перегородок из газобетонных блоков даны по основным конструкциям без учета штукатурки.
4. Размеры, обозначенные знаком (*), уточняются по месту или по Дизайн-проекту.
5. Спецификации элементов заполнения дверных проемов и инженерных проемов с заполнением см. лист АР-43
6. Экспликацию полов см. на листе АР-42
7. Лестницы см. АР4.2
8. Маркировку и спецификации воздухораспределительных устройств см. в разделах "ГКО-303-22-Р-ОВ2.2" и "ГКО-303-22-Р-ОВ2.4".
9. Монтажные проемы ПК зашить после монтажа инженерных сетей и оборудования, по дизайн-проекту.

4.1



0,000=145.800

						Заказчик: ООО "Арт-групп Камень"	ГКО-303-22-Р-АР2.4
4	1	Изм.			21.02.25	Многофункциональный гостиничный комплекс с подземной автостоянкой по адресу: г. Москва, проспект Мира, вл. 222/2	
Изм.	Кол.уч	Лист	№док.	Подпись	Дата		
Разработал		Сорока				Архитектурные решения. Надземная часть. Планы. Корпус 2.	Стадия: Р; Лист: 22; Листов:
Проверил		Еремеева					
ГИП		Захарова					
ГАП		Маслова				Маркировочный план на отм. +17.700, +24.300	ООО «АБ КАМЕНЬ Проект»
Н. контр.							
Рук. отдела		Маслова					

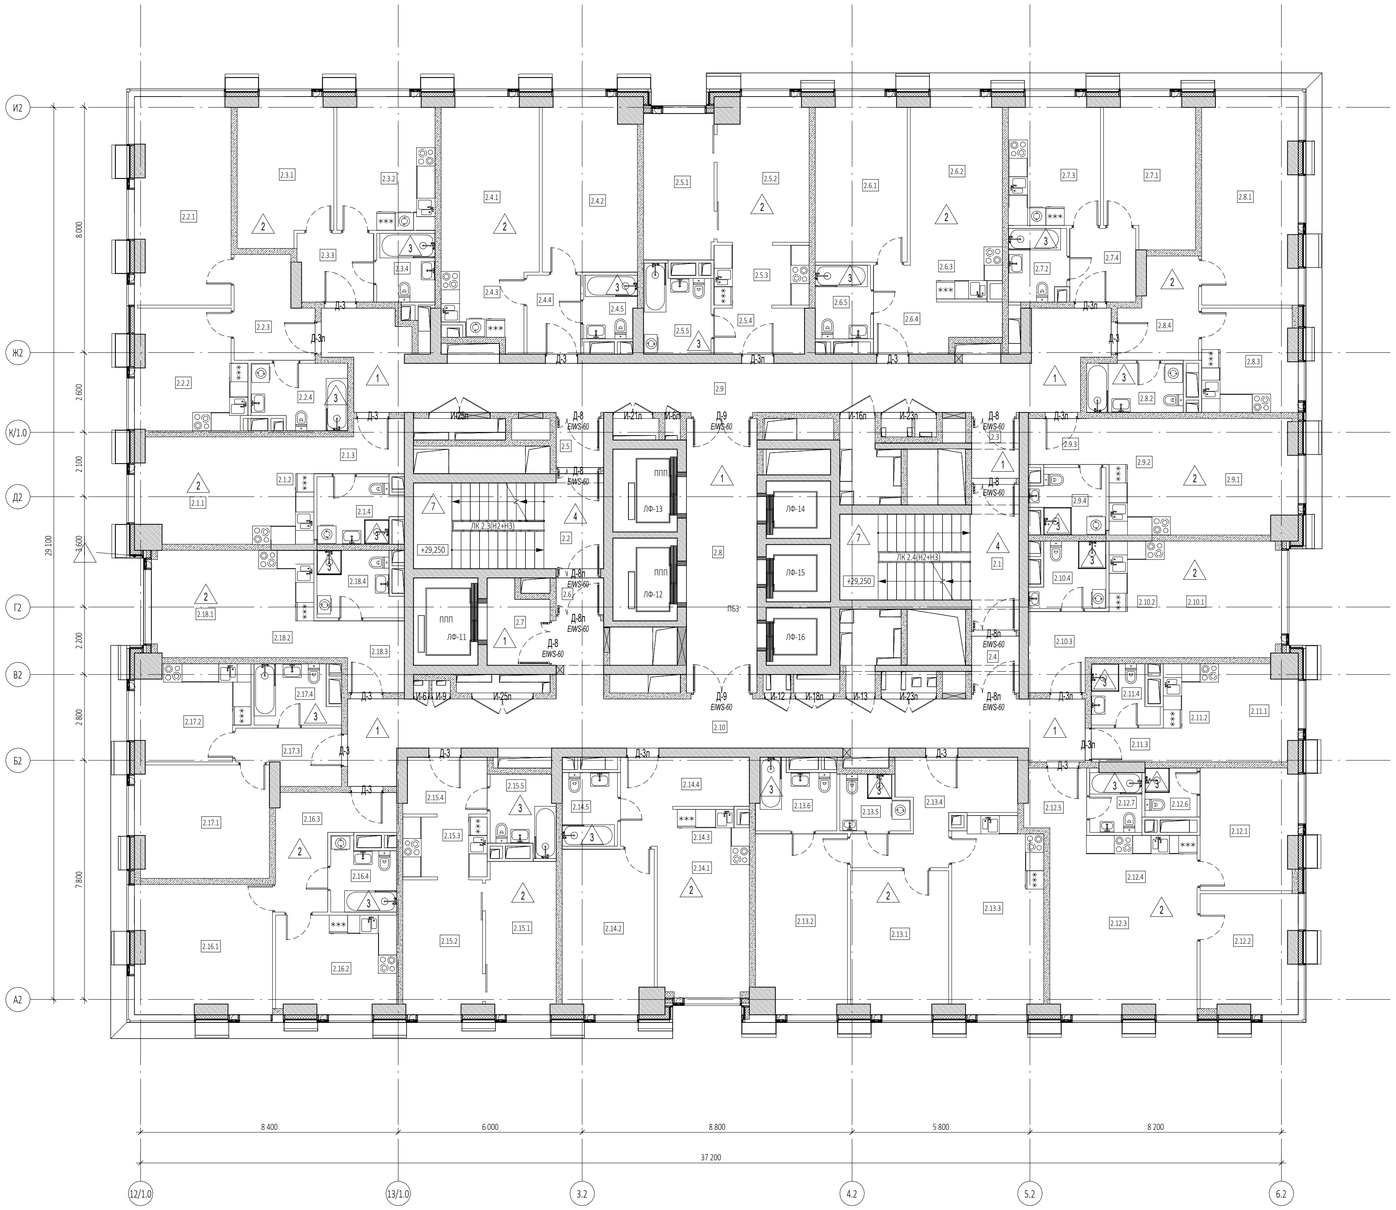
Согласовано

Взам. инв. №

Подп. и дата

Инв. № подл.

Формат А1



Экспликация помещений 10 этажа			
№ Пом.	Наименование помещения	Площадь, м²	Кат. пом.
1 Гостиничный номер			
2.1.1	Комната	12,60	
2.1.2	Кухня-ниша	6,80	
2.1.3	Холл	4,50	
2.1.4	С/У	5,50	
		29,40	
2 Гостиничный номер			
2.2.1	Комната	20,60	
2.2.2	Кухня	13,30	
2.2.3	Холл	7,70	
2.2.4	С/У	6,40	
		48,00	
3 Гостиничный номер			
2.3.1	Комната	14,50	
2.3.2	Кухня	13,60	
2.3.3	Холл	5,40	
2.3.4	С/У	4,30	
		37,80	
4 Гостиничный номер			
2.4.1	Комната №1	17,10	
2.4.2	Комната №2	17,00	
2.4.3	Кухня-ниша	6,50	
2.4.4	Холл	4,50	
2.4.5	С/У	3,50	
		48,60	
5 Гостиничный номер			
2.5.1	Комната №1	10,90	
2.5.2	Комната №2	13,50	
2.5.3	Кухня-ниша	6,30	
2.5.4	Холл	4,40	
2.5.5	С/У	5,80	
		40,90	
6 Гостиничный номер			
2.6.1	Комната №1	15,90	
2.6.2	Комната №2	14,40	
2.6.3	Кухня-ниша	4,80	
2.6.4	Холл	7,70	
2.6.5	С/У	4,30	
		47,10	
7 Гостиничный номер			
2.7.1	Комната	13,70	
2.7.2	С/У	4,40	
2.7.3	Кухня	12,20	
2.7.4	Холл	5,20	
		35,50	
8 Гостиничный номер			
2.8.1	Комната	20,50	
2.8.2	С/У	5,00	
2.8.3	Кухня	10,20	
2.8.4	Холл	7,50	
		43,20	

Экспликация помещений 10 этажа			
№ Пом.	Наименование помещения	Площадь, м²	Кат. пом.
9 Гостиничный номер			
2.9.1	Комната	14,90	
2.9.2	Кухня-ниша	7,40	
2.9.3	Холл	3,90	
2.9.4	С/У	4,80	
		31,00	
10 Гостиничный номер			
2.10.1	Комната	14,30	
2.10.2	Кухня-ниша	6,80	
2.10.3	Холл	6,10	
2.10.4	С/У	4,80	
		32,00	
11 Гостиничный номер			
2.11.1	Комната	7,60	
2.11.2	Кухня-ниша	5,80	
2.11.3	Холл	2,60	
2.11.4	С/У	3,80	
		19,80	
12 Гостиничный номер			
2.12.1	Комната №1	12,20	
2.12.2	Комната №2	11,80	
2.12.3	Комната №3	18,90	
2.12.4	Кухня-ниша	8,90	
2.12.5	Холл	3,80	
2.12.6	С/У №1	2,70	
2.12.7	С/У №2	3,40	
		61,70	
13 Гостиничный номер			
2.13.1	Комната №1	14,60	
2.13.2	Комната №2	17,00	
2.13.3	Кухня	18,40	
2.13.4	Холл	11,20	
2.13.5	С/У №1	3,70	
2.13.6	С/У №2	5,30	
		70,20	
14 Гостиничный номер			
2.14.1	Комната №1	12,80	
2.14.2	Комната №2	15,50	
2.14.3	Кухня-ниша	5,10	
2.14.4	Холл	8,30	
2.14.5	С/У	4,30	
		46,00	
15 Гостиничный номер			
2.15.1	Комната №1	11,20	
2.15.2	Комната №2	11,20	
2.15.3	Кухня-ниша	5,50	
2.15.4	Холл	4,90	
2.15.5	С/У	5,10	
		37,90	
16 Гостиничный номер			
2.16.1	Комната	18,40	
2.16.2	Кухня	12,10	
2.16.3	Холл	9,50	
2.16.4	С/У	4,70	
		44,70	

Экспликация помещений 10 этажа			
№ Пом.	Наименование помещения	Площадь, м²	Кат. пом.
17 Гостиничный номер			
2.17.1	Комната	15,70	
2.17.2	Кухня	10,70	
2.17.3	Холл	5,40	
2.17.4	С/У	5,00	
		36,80	
18 Гостиничный номер			
2.18.1	Комната	12,10	
2.18.2	Кухня-ниша	6,30	
2.18.3	Холл	5,70	
2.18.4	С/У	5,50	
		29,60	
Гостиничный комплекс места общего пользования			
2.1	Лестница	19,20	
2.2	Лестница	17,50	
2.3	Тамбур-шлюз	2,90	
2.4	Тамбур-шлюз	2,80	
2.5	Тамбур-шлюз	2,40	
2.6	Тамбур-шлюз	1,80	
2.7	Лифтовый холл	4,90	
2.8	Лифтовый холл/ПБЗ	20,40	
2.9	Коридор	46,30	
2.10	Коридор	44,50	
		162,70	
		902,90	

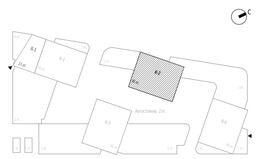
ПРИМЕЧАНИЯ

4.1

1. Перечень чертежей, состав проекта и общие указания см. "Общие данные" лист 1
2. Монолитные железобетонные конструкции, их размеры, привязки к осям и армирование см. раздел КЖ.
3. Размеры кирпичных перегородок и перегородок из газобетонных блоков даны по основным конструкциям без учета штукатурки.
4. Размеры, обозначенные знаком (*), уточняются по месту или по Дизайн-проекту.
5. Спецификации элементов заполнения дверных проемов и инженерных проемов с заполнением см. лист АР-43
6. Экспликацию полов см. на листе АР-42
7. Лестницы см. АР4.2
8. Маркировку и спецификации воздухораспределительных устройств см. в разделах "ГКО-303-22-Р-ОВ2.2" и "ГКО-303-22-Р-ОВ2.4".
9. Монтажные проемы ПК зашить после монтажа инженерных сетей и оборудования, по дизайн-проекту.

УСЛОВНЫЕ ОБОЗНАЧЕНИЯ

- Монолитные железобетонные конструкции
- Перегородки из газобетонных блоков D600 ГОСТ 31360-2007 - 100 мм, 200 мм
- Кирпичные перегородки -120 мм
- Минераловатный утеплитель - 100 мм
- Штукатурка цементно-песчаным раствором М150 по сетке - 30 мм
- Перегородки из газобетонных блоков D600 ГОСТ 31360-2007, высотой 300 мм от у.ч.п. - 100 мм
- +0,000 - Отметка чистого пола
- 360 - Марка типа пола
- Номер корпуса
- 2.1.1 - Номер помещения
- Номер квартиры
- Номер корпуса
- 2.1 - Номер помещения
- ЛФ-1 - Марка лифта
- ЛК 1.1(Н3) - Марка лестницы
- Д-1 Е100 - Марка двери с указанием степени огнестойкости



0,000=145.800

						Заказчик: ООО "Арт-групп Камень"	ГКО-303-22-Р-АР2.4
4	1	Изм.			21.02.25	Многофункциональный гостиничный комплекс с подземной автостоянкой по адресу: г. Москва, проспект Мира, вл. 222/2	
Изм.	Кол.уч	Лист	Недок.	Подпись	Дата		
Разработал		Сорока				Архитектурные решения. Надземная часть. Планы. Корпус 2.	Стадия: Р; Лист: 23; Листов:
Проверил		Еремеева					
ГИП		Захарова					
ГАП		Маслова				Маркировочный план на отм. +30.900	ООО «АБ КАМЕНЬ Проект»
Н. контр.							
Рук. отдела		Маслова					

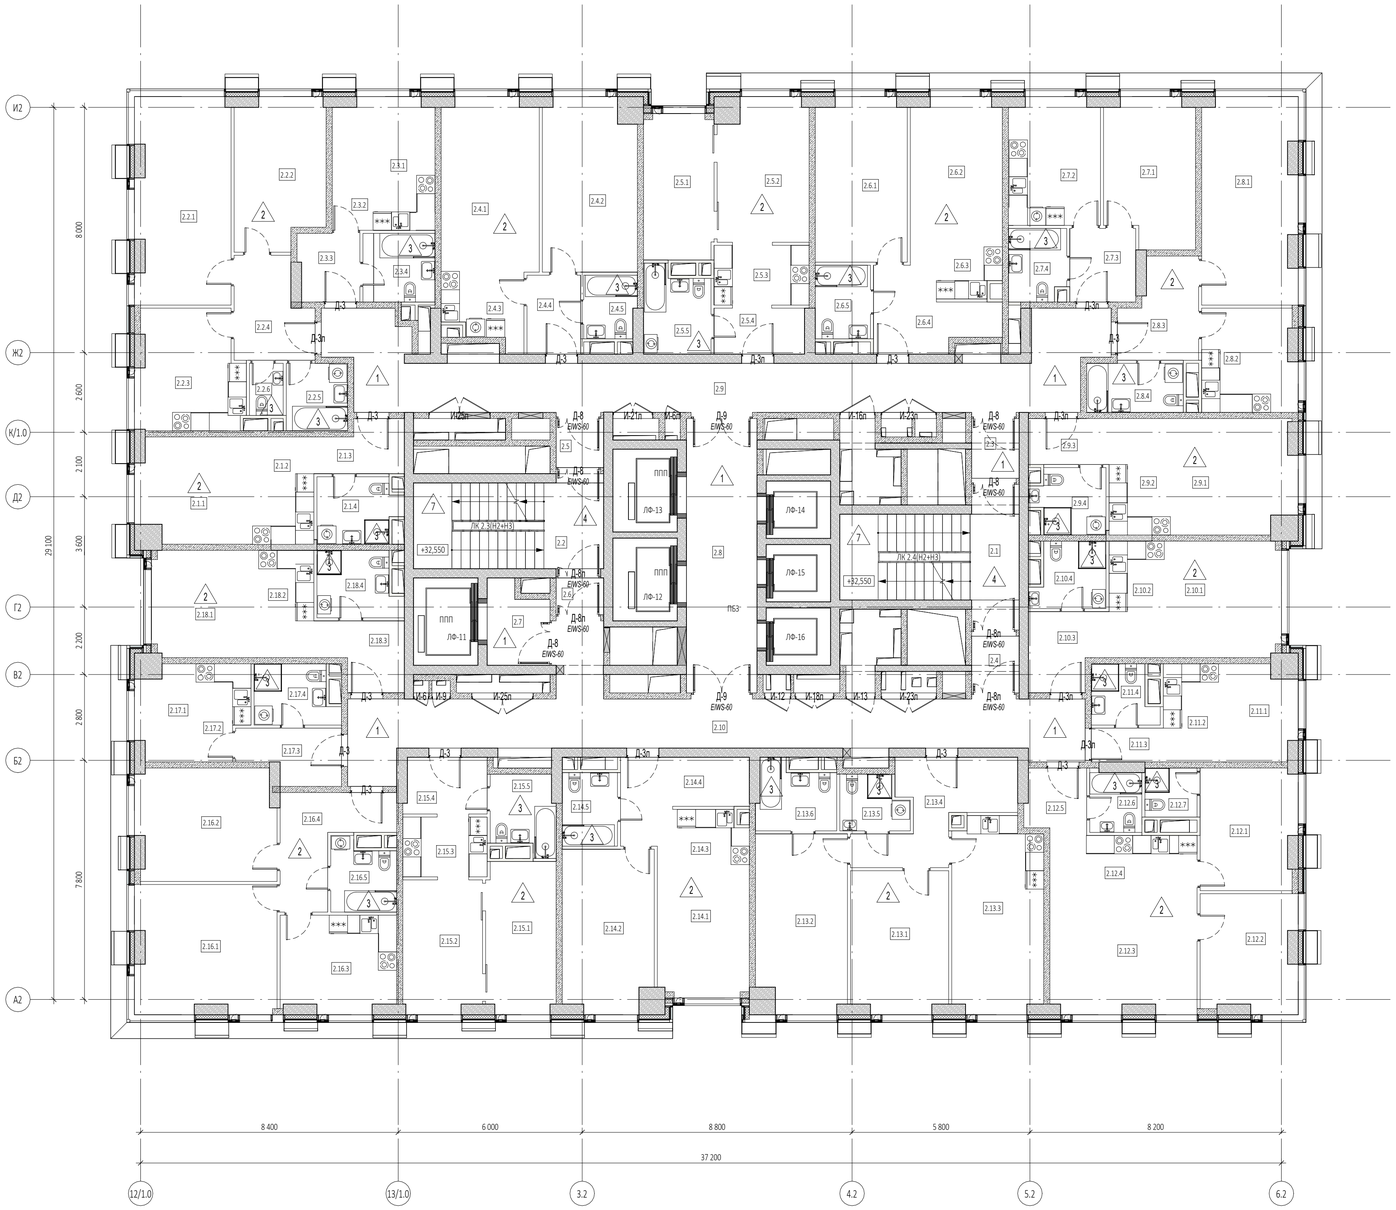
Формат А1

Согласовано

Взам. инв. №

Подп. и дата

Инв. № подл.



Экспликация помещений 11 этажа

№ Пом.	Наименование помещения	Площадь, м²	Кат. пом.
1 Гостиничный номер			
2.1.1	Комната	12,60	
2.1.2	Кухня-ниша	6,80	
2.1.3	Холл	4,50	
2.1.4	С/У	5,50	
		29,40	
2 Гостиничный номер			
2.2.1	Комната №1	20,60	
2.2.2	Комната №2	14,00	
2.2.3	Кухня	13,00	
2.2.4	Холл	7,70	
2.2.5	С/У №1	4,40	
2.2.6	С/У №2	1,90	
		61,60	
3 Гостиничный номер			
2.3.1	Комната	8,10	
2.3.2	Кухня-ниша	6,00	
2.3.3	Холл	4,40	
2.3.4	С/У	5,30	
		23,80	
4 Гостиничный номер			
2.4.1	Комната №1	17,10	
2.4.2	Комната №2	17,00	
2.4.3	Кухня-ниша	6,50	
2.4.4	Холл	4,50	
2.4.5	С/У	3,50	
		48,60	
5 Гостиничный номер			
2.5.1	Комната №1	10,80	
2.5.2	Комната №2	13,50	
2.5.3	Кухня-ниша	6,30	
2.5.4	Холл	4,40	
2.5.5	С/У	5,80	
		40,80	
6 Гостиничный номер			
2.6.1	Комната №1	15,90	
2.6.2	Комната №2	14,40	
2.6.3	Кухня-ниша	4,80	
2.6.4	Холл	7,70	
2.6.5	С/У	4,30	
		47,10	
7 Гостиничный номер			
2.7.1	Комната	13,70	
2.7.2	Кухня	12,20	
2.7.3	Холл	5,20	
2.7.4	С/У	4,40	
		35,50	
8 Гостиничный номер			
2.8.1	Комната	20,50	
2.8.2	Кухня	10,20	
2.8.3	Холл	7,50	
2.8.4	С/У	5,00	
		43,20	

Экспликация помещений 11 этажа

№ Пом.	Наименование помещения	Площадь, м²	Кат. пом.
9 Гостиничный номер			
2.9.1	Комната	14,90	
2.9.2	Кухня-ниша	7,40	
2.9.3	Холл	3,90	
2.9.4	С/У	4,80	
		31,00	
10 Гостиничный номер			
2.10.1	Комната	14,30	
2.10.2	Кухня-ниша	6,80	
2.10.3	Холл	6,10	
2.10.4	С/У	4,80	
		32,00	
11 Номер дежурного персонала/горничной			
2.11.1	Комната	7,60	
2.11.2	Кухня-ниша	5,80	
2.11.3	Холл	2,60	
2.11.4	С/У	3,80	
		19,80	
12 Гостиничный номер			
2.12.1	Комната №1	12,20	
2.12.2	Комната №2	11,80	
2.12.3	Комната №3	18,90	
2.12.4	Кухня-ниша	8,90	
2.12.5	Холл	3,80	
2.12.6	С/У №1	3,40	
2.12.7	С/У №2	2,70	
		61,70	
13 Гостиничный номер			
2.13.1	Комната №1	14,60	
2.13.2	Комната №2	17,00	
2.13.3	Кухня	18,40	
2.13.4	Холл	11,20	
2.13.5	С/У №1	3,70	
2.13.6	С/У №2	5,30	
		70,20	
14 Гостиничный номер			
2.14.1	Комната №1	12,80	
2.14.2	Комната №2	15,50	
2.14.3	Кухня-ниша	5,10	
2.14.4	Холл	8,30	
2.14.5	С/У	4,30	
		46,00	
15 Гостиничный номер			
2.15.1	Комната №1	11,20	
2.15.2	Комната №2	11,20	
2.15.3	Кухня-ниша	5,50	
2.15.4	Холл	4,90	
2.15.5	С/У	5,10	
		37,90	
16 Гостиничный номер			
2.16.1	Комната №1	19,00	
2.16.2	Комната №2	16,30	
2.16.3	Кухня	11,70	
2.16.4	Холл	9,00	
2.16.5	С/У	4,70	
		60,70	

Экспликация помещений 11 этажа

№ Пом.	Наименование помещения	Площадь, м²	Кат. пом.
17 Гостиничный номер			
2.17.1	Комната	5,70	
2.17.2	Кухня-ниша	5,00	
2.17.3	Холл	5,40	
2.17.4	С/У	5,00	
		21,10	
18 Гостиничный номер			
2.18.1	Комната	12,10	
2.18.2	Кухня-ниша	6,30	
2.18.3	Холл	5,70	
2.18.4	С/У	5,50	
		29,60	
Гостиничный комплекс места общего пользования			
2.1	Лестница	19,40	
2.2	Лестница	17,80	
2.3	Тамбур-шлюз	3,00	
2.4	Тамбур-шлюз	2,90	
2.5	Тамбур-шлюз	2,50	
2.6	Тамбур-шлюз	1,90	
2.7	Лифтовый холл	5,00	
2.8	Лифтовый холл/ПБЗ	20,60	
2.9	Коридор	47,10	
2.10	Коридор	45,30	
		165,50	
		905,50	

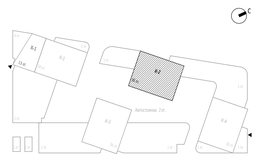
ПРИМЕЧАНИЯ

4.1

1. Перечень чертежей, состав проекта и общие указания см. "Общие данные" лист 1
2. Монолитные железобетонные конструкции, их размеры, привязки к осям и армирование см. раздел КЖ.
3. Размеры кирпичных перегородок и перегородок из газобетонных блоков даны по основным конструкциям без учета штукатурки.
4. Размеры, обозначенные знаком (*), уточняются по месту или по Дизайн-проекту.
5. Спецификации элементов заполнения дверных проемов и инженерных проемов с заполнением см. лист АР-43
6. Экспликацию полов см. на листе АР-42
7. Лестницы см. АР4.2
8. Маркировку и спецификации воздухораспределительных устройств см. в разделах "ГКО-303-22-Р-ОВ2.2" и "ГКО-303-22-Р-ОВ2.4".
9. Монтажные проемы ПК зашить после монтажа инженерных сетей и оборудования, по дизайн-проекту.

УСЛОВНЫЕ ОБОЗНАЧЕНИЯ

- Монолитные железобетонные конструкции
- Перегородки из газобетонных блоков D600 ГОСТ 31360-2007 - 100 мм, 200 мм
- Кирпичные перегородки -120 мм
- Минераловатный утеплитель - 100 мм
- Штукатурка цементно-песчаным раствором М150 по сетке - 30 мм
- Перегородки из газобетонных блоков D600 ГОСТ 31360-2007, высотой 300 мм от у.ч.п. - 100 мм
- +0,000 - Отметка чистого пола
- 1.360. - Марка типа пола
- Номер корпуса
- 2.1.1 - Номер помещения
- Номер квартиры
- Номер корпуса
- 2.1 - Номер помещения
- ЛФ-1 - Марка лифта
- ЛК 1.1(Н3) - Марка лестницы
- Д-1 Е100 - Марка двери с указанием степени огнестойкости



0,000=145.800

						Заказчик: ООО "Арт-групп Камень"	ГКО-303-22-Р-АР2.4
4	1	Изм.			21.02.25	Многофункциональный гостиничный комплекс с подземной автостоянкой по адресу: г. Москва, проспект Мира, вл. 222/2	
Изм.	Кол.уч	Лист	№док.	Подпись	Дата		
Разработал		Сорока				Архитектурные решения. Надземная часть. Планы. Корпус 2.	Стадия: Р; Лист: 24; Листов:
Проверил		Еремеева					
ГИП		Захарова					
ГАП		Маслова				Маркировочный план на отм. +34.200	ООО «АБ КАМЕНЬ Проект»
Н. контр.							
Рук. отдела		Маслова					

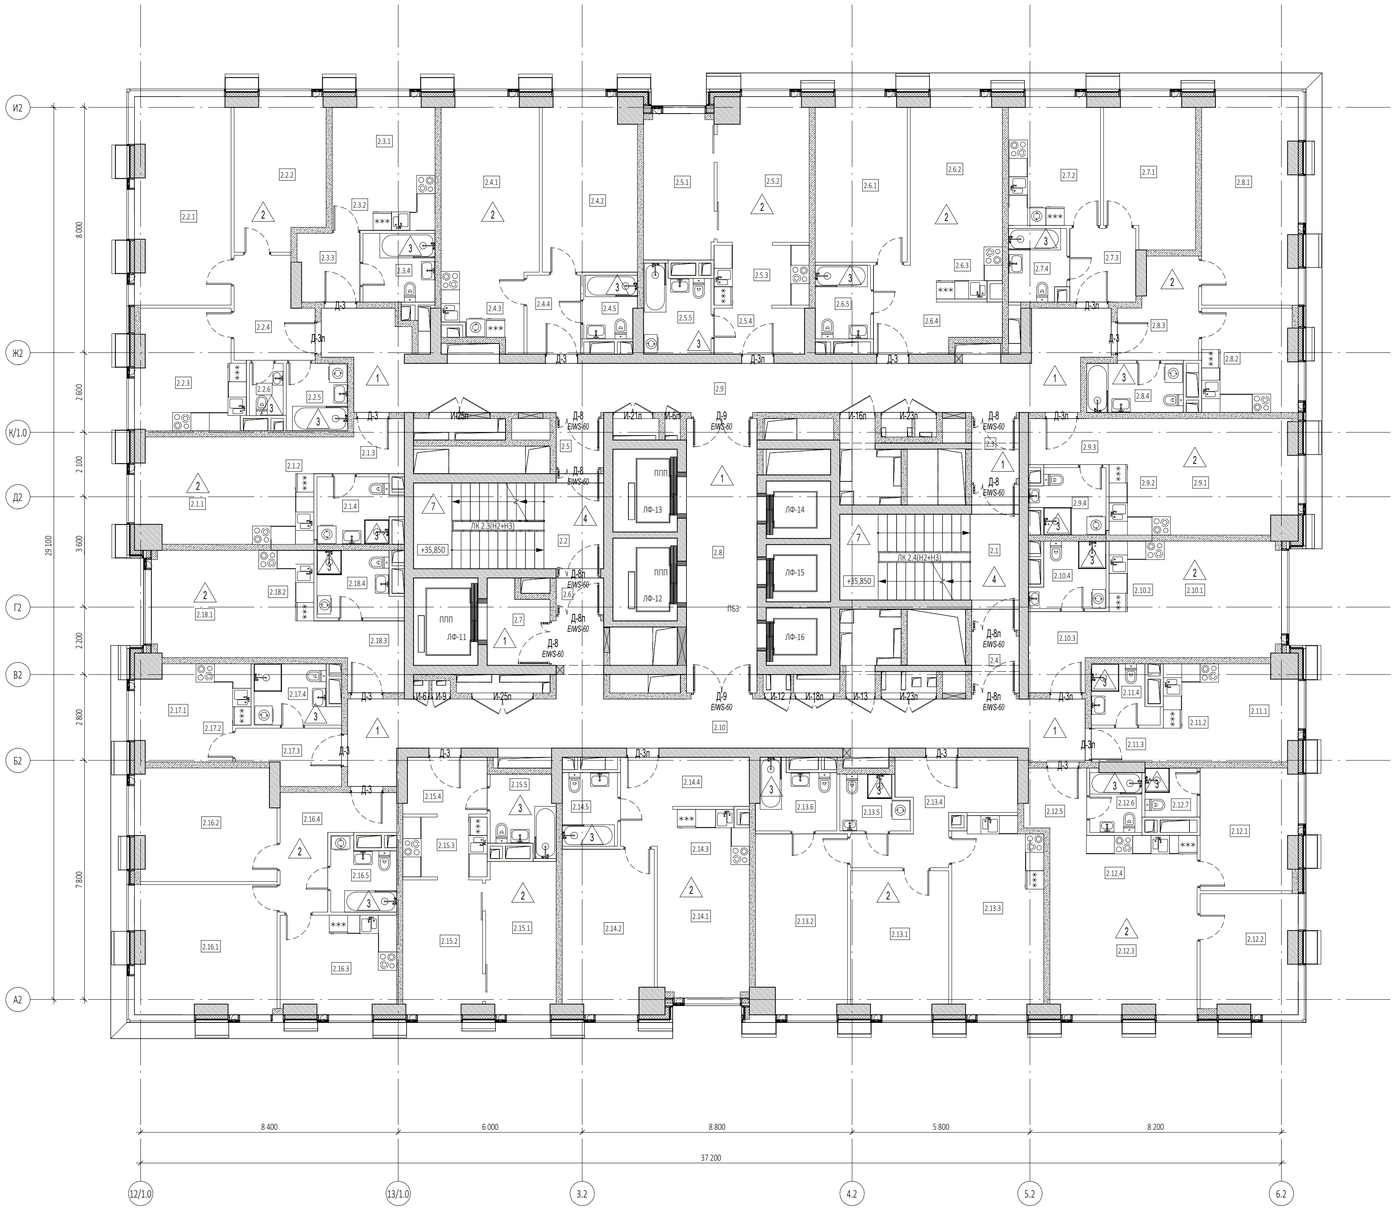
Формат А1

Согласовано

Взам. инв. №

Подп. и дата

Инв. № подл.



Экспликация помещений 12 этажа

№ Пом.	Наименование помещения	Площадь, м²	Кат. пом.
1 Гостиничный номер			
2.1.1	Комната	12,60	
2.1.2	Кухня-ниша	6,80	
2.1.3	Холл	4,50	
2.1.4	С/У	5,50	
		29,40	
2 Гостиничный номер			
2.2.1	Комната №1	20,60	
2.2.2	Комната №2	14,00	
2.2.3	Кухня	13,00	
2.2.4	Холл	7,70	
2.2.5	С/У №1	4,40	
2.2.6	С/У №2	1,90	
		61,60	
3 Гостиничный номер			
2.3.1	Комната	8,10	
2.3.2	Кухня-ниша	6,00	
2.3.3	Холл	4,40	
2.3.4	С/У	5,30	
		23,80	
4 Гостиничный номер			
2.4.1	Комната №1	17,10	
2.4.2	Комната №2	17,00	
2.4.3	Кухня-ниша	6,50	
2.4.4	Холл	4,50	
2.4.5	С/У	3,50	
		48,60	
5 Гостиничный номер			
2.5.1	Комната №1	10,80	
2.5.2	Комната №2	13,50	
2.5.3	Кухня-ниша	6,30	
2.5.4	Холл	4,40	
2.5.5	С/У	5,80	
		40,80	
6 Гостиничный номер			
2.6.1	Комната №1	15,90	
2.6.2	Комната №2	14,40	
2.6.3	Кухня-ниша	4,80	
2.6.4	Холл	7,70	
2.6.5	С/У	4,30	
		47,10	
7 Гостиничный номер			
2.7.1	Комната	13,70	
2.7.2	Кухня	12,20	
2.7.3	Холл	5,20	
2.7.4	С/У	4,40	
		35,50	
8 Гостиничный номер			
2.8.1	Комната	20,50	
2.8.2	Кухня	10,20	
2.8.3	Холл	7,50	
2.8.4	С/У	5,00	
		43,20	

Экспликация помещений 12 этажа

№ Пом.	Наименование помещения	Площадь, м²	Кат. пом.
9 Гостиничный номер			
2.9.1	Комната	14,90	
2.9.2	Кухня-ниша	7,40	
2.9.3	Холл	3,90	
2.9.4	С/У	4,80	
		31,00	
10 Гостиничный номер			
2.10.1	Комната	14,30	
2.10.2	Кухня-ниша	6,80	
2.10.3	Холл	6,10	
2.10.4	С/У	4,80	
		32,00	
11 Гостиничный номер			
2.11.1	Комната	7,60	
2.11.2	Кухня-ниша	5,80	
2.11.3	Холл	2,60	
2.11.4	С/У	3,80	
		19,80	
12 Гостиничный номер			
2.12.1	Комната №1	12,20	
2.12.2	Комната №2	11,80	
2.12.3	Комната №3	18,90	
2.12.4	Кухня-ниша	8,90	
2.12.5	Холл	3,80	
2.12.6	С/У №1	3,40	
2.12.7	С/У №2	2,70	
		61,70	
13 Гостиничный номер			
2.13.1	Комната №1	14,60	
2.13.2	Комната №2	17,00	
2.13.3	Кухня	18,40	
2.13.4	Холл	11,20	
2.13.5	С/У №1	3,70	
2.13.6	С/У №2	5,30	
		70,20	
14 Гостиничный номер			
2.14.1	Комната №1	12,80	
2.14.2	Комната №2	15,50	
2.14.3	Кухня-ниша	5,10	
2.14.4	Холл	8,30	
2.14.5	С/У	4,30	
		46,00	
15 Гостиничный номер			
2.15.1	Комната №1	11,20	
2.15.2	Комната №2	11,20	
2.15.3	Кухня-ниша	5,50	
2.15.4	Холл	4,90	
2.15.5	С/У	5,10	
		37,90	
16 Гостиничный номер			
2.16.1	Комната №1	19,00	
2.16.2	Комната №2	16,30	
2.16.3	Кухня	11,70	
2.16.4	Холл	9,00	
2.16.5	С/У	4,70	
		60,70	

Экспликация помещений 12 этажа

№ Пом.	Наименование помещения	Площадь, м²	Кат. пом.
17 Гостиничный номер			
2.17.1	Комната	5,70	
2.17.2	Кухня-ниша	5,00	
2.17.3	Холл	5,40	
2.17.4	С/У	5,00	
		21,10	
18 Гостиничный номер			
2.18.1	Комната	12,10	
2.18.2	Кухня-ниша	6,30	
2.18.3	Холл	5,70	
2.18.4	С/У	5,50	
		29,60	
Гостиничный комплекс места общего пользования			
2.1	Лестница	19,30	
2.2	Лестница	17,80	
2.3	Тамбур-шлюз	2,90	
2.4	Тамбур-шлюз	2,80	
2.5	Тамбур-шлюз	2,40	
2.6	Тамбур-шлюз	1,80	
2.7	Лифтовый холл	4,90	
2.8	Лифтовый холл/ПБЗ	20,40	
2.9	Коридор	46,30	
2.10	Коридор	44,50	
		163,10	
		903,10	

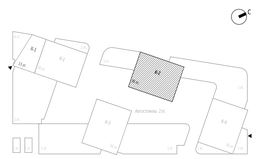
УСЛОВНЫЕ ОБОЗНАЧЕНИЯ

- Монолитные железобетонные конструкции
- Перегородки из газобетонных блоков D600 ГОСТ 31360-2007 - 100 мм, 200 мм
- Кирпичные перегородки -120 мм
- Минераловатный утеплитель - 100 мм
- Штукатурка цементно-песчаным раствором М150 по сетке - 30 мм
- Перегородки из газобетонных блоков D600 ГОСТ 31360-2007, высотой 300 мм от у.ч.п. - 100 мм
- +0,000 - Отметка чистого пола
- 360 - Марка типа пола
- Номер корпуса
- 2.1.1 - Номер помещения
- Номер квартиры
- Номер корпуса
- 2.1 - Номер помещения
- ЛФ-1 - Марка лифта
- ЛК 1.1(Н3) - Марка лестницы
- Д-1 EI30 - Марка двери с указанием степени огнестойкости

ПРИМЕЧАНИЯ

4.1

1. Перечень чертежей, состав проекта и общие указания см. "Общие данные" лист 1
2. Монолитные железобетонные конструкции, их размеры, привязки к осям и армирование см. раздел КЖ.
3. Размеры кирпичных перегородок и перегородок из газобетонных блоков даны по основным конструкциям без учета штукатурки.
4. Размеры, обозначенные знаком (*), уточняются по месту или по Дизайн-проекту.
5. Спецификации элементов заполнения дверных проемов и инженерных проемов с заполнением см. лист АР-43
6. Экспликацию полов см. на листе АР-42
7. Лестницы см. АР4.2
8. Маркировку и спецификации воздухораспределительных устройств см. в разделах "ГКО-303-22-Р-ОВ2.2" и "ГКО-303-22-Р-ОВ2.4".
9. Монтажные проемы ПК зашить после монтажа инженерных сетей и оборудования, по дизайн-проекту.



0,000=145.800

						Заказчик: ООО "Арт-групп Камень"
						ГКО-303-22-Р-АР2.4
4	1	Изм.			21.02.25	Многофункциональный гостиничный комплекс с подземной автостоянкой по адресу: г. Москва, проспект Мира, вл. 222/2
Изм.	Кол.уч	Лист	Недок.	Подпись	Дата	
Разработал		Сорока				Архитектурные решения. Надземная часть. Планы. Корпус 2.
Проверил		Еремеева				
ГИП		Захарова				
ГАП		Маслова				Маркировочный план на отм. +37.500
Н. контр.						
Рук. отдела		Маслова				

Стадия	Лист	Листов
Р	25	

ООО «АБ КАМЕНЬ Проект»

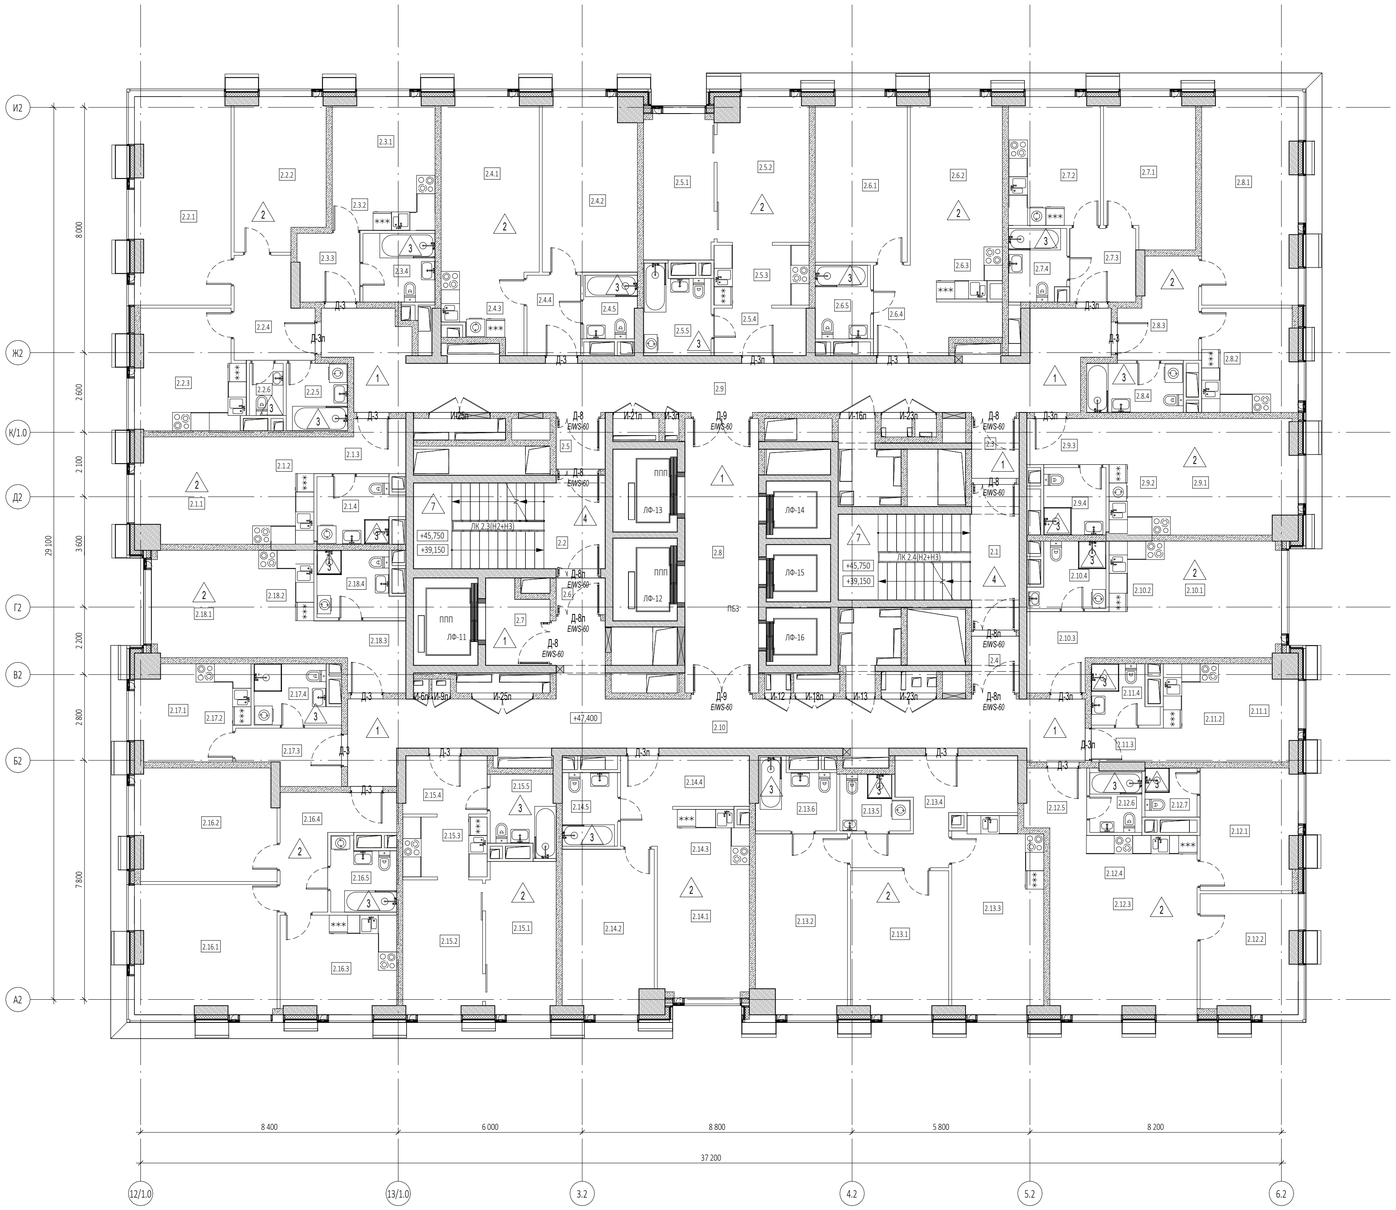
Формат А1

Согласовано

Взам. инв. №

Подп. и дата

Инв. № подл.



Экспликация помещений 13, 15 этажей

№ Пом.	Наименование помещения	Площадь, м²	Кат. пом.
1 Гостиничный номер			
2.1.1	Комната	12,70	
2.1.2	Кухня-ниша	6,90	
2.1.3	Холл	4,60	
2.1.4	С/У	5,60	
		29,80	
2 Гостиничный номер			
2.2.1	Комната №1	20,70	
2.2.2	Комната №2	14,00	
2.2.3	Кухня	13,10	
2.2.4	Холл	7,70	
2.2.5	С/У №1	4,40	
2.2.6	С/У №2	1,90	
		61,80	
3 Гостиничный номер			
2.3.1	Комната	8,20	
2.3.2	Кухня-ниша	6,00	
2.3.3	Холл	4,50	
2.3.4	С/У	5,30	
		24,00	
4 Гостиничный номер			
2.4.1	Комната №1	17,20	
2.4.2	Комната №2	17,10	
2.4.3	Кухня-ниша	6,50	
2.4.4	Холл	4,60	
2.4.5	С/У	3,50	
		48,90	
5 Гостиничный номер			
2.5.1	Комната №1	10,80	
2.5.2	Комната №2	13,50	
2.5.3	Кухня-ниша	6,30	
2.5.4	Холл	4,60	
2.5.5	С/У	5,90	
		41,10	
6 Гостиничный номер			
2.6.1	Комната №1	15,90	
2.6.2	Комната №2	14,40	
2.6.3	Кухня-ниша	4,80	
2.6.4	Холл	7,80	
2.6.5	С/У	4,30	
		47,20	
7 Гостиничный номер			
2.7.1	Комната	13,80	
2.7.2	Кухня	12,30	
2.7.3	Холл	5,20	
2.7.4	С/У	4,40	
		35,70	
8 Гостиничный номер			
2.8.1	Комната	20,60	
2.8.2	Кухня	10,20	
2.8.3	Холл	7,50	
2.8.4	С/У	5,00	
		43,30	

Экспликация помещений 13, 15 этажей

№ Пом.	Наименование помещения	Площадь, м²	Кат. пом.
9 Гостиничный номер			
2.9.1	Комната	14,90	
2.9.2	Кухня-ниша	7,50	
2.9.3	Холл	4,00	
2.9.4	С/У	4,50	
		30,90	
10 Гостиничный номер			
2.10.1	Комната	14,40	
2.10.2	Кухня-ниша	6,80	
2.10.3	Холл	6,20	
2.10.4	С/У	4,90	
		32,30	
11 Номер дежурного персонала/горничной			
2.11.1	Комната	7,70	
2.11.2	Кухня-ниша	5,80	
2.11.3	Холл	2,60	
2.11.4	С/У	3,80	
		19,90	
12 Гостиничный номер			
2.12.1	Комната №1	12,30	
2.12.2	Комната №2	11,90	
2.12.3	Комната №3	19,00	
2.12.4	Кухня-ниша	8,90	
2.12.5	Холл	3,90	
2.12.6	С/У №1	3,40	
2.12.7	С/У №2	2,70	
		62,10	
13 Гостиничный номер			
2.13.1	Комната №1	14,70	
2.13.2	Комната №2	17,00	
2.13.3	Кухня	18,40	
2.13.4	Холл	11,40	
2.13.5	С/У №1	3,70	
2.13.6	С/У №2	5,40	
		70,60	
14 Гостиничный номер			
2.14.1	Комната №1	12,90	
2.14.2	Комната №2	15,60	
2.14.3	Кухня-ниша	5,10	
2.14.4	Холл	8,50	
2.14.5	С/У	4,30	
		46,40	
15 Гостиничный номер			
2.15.1	Комната №1	11,30	
2.15.2	Комната №2	11,30	
2.15.3	Кухня-ниша	5,50	
2.15.4	Холл	5,10	
2.15.5	С/У	5,10	
		38,30	
16 Гостиничный номер			
2.16.1	Комната №1	19,10	
2.16.2	Комната №2	16,50	
2.16.3	Кухня	11,80	
2.16.4	Холл	9,00	
2.16.5	С/У	4,70	
		61,10	

Экспликация помещений 13, 15 этажей

№ Пом.	Наименование помещения	Площадь, м²	Кат. пом.
17 Гостиничный номер			
2.17.1	Комната	5,80	
2.17.2	Кухня-ниша	5,00	
2.17.3	Холл	5,40	
2.17.4	С/У	5,00	
		21,20	
18 Гостиничный номер			
2.18.1	Комната	12,10	
2.18.2	Кухня-ниша	6,30	
2.18.3	Холл	5,80	
2.18.4	С/У	5,50	
		29,70	
Гостиничный комплекс места общего пользования			
2.1	Лестница	19,20	
2.2	Лестница	17,60	
2.3	Тамбур-шлюз	2,90	
2.4	Тамбур-шлюз	2,80	
2.5	Тамбур-шлюз	2,60	
2.6	Тамбур-шлюз	1,90	
2.7	Лифтовый холл	5,00	
2.8	Лифтовый холл/ПБЗ	21,20	
2.9	Коридор	46,40	
2.10	Коридор	44,60	
		164,20	
		908,50	

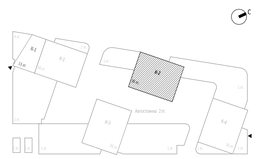
УСЛОВНЫЕ ОБОЗНАЧЕНИЯ

- Монолитные железобетонные конструкции
- Перегородки из газобетонных блоков D600 ГОСТ 31360-2007 - 100 мм, 200 мм
- Кирпичные перегородки -120 мм
- Минераловатный утеплитель - 100 мм
- Штукатурка цементно-песчаным раствором М150 по сетке - 30 мм
- Перегородки из газобетонных блоков D600 ГОСТ 31360-2007, высотой 300 мм от у.ч.п. - 100 мм
- +0,000 - Отметка чистого пола
- 1.360 - Марка типа пола
- Номер корпуса
- 2.1.1 - Номер помещения
- Номер квартиры
- Номер корпуса
- 2.1 - Номер помещения
- ЛФ-1 - Марка лифта
- ЛК 1.1(Н3) - Марка лестницы
- Д-1 Е00 - Марка двери с указанием степени огнестойкости

ПРИМЕЧАНИЯ

4.1

1. Перечень чертежей, состав проекта и общие указания см. "Общие данные" лист 1
2. Монолитные железобетонные конструкции, их размеры, привязки к осям и армирование см. раздел КЖ.
3. Размеры кирпичных перегородок и перегородок из газобетонных блоков даны по основным конструкциям без учета штукатурки.
4. Размеры, обозначенные знаком (*), уточняются по месту или по Дизайн-проекту.
5. Спецификации элементов заполнения дверных проемов и инженерных проемов с заполнением см. лист АР-43
6. Экспликацию полов см. на листе АР-42
7. Лестницы см. АР4.2
8. Маркировку и спецификации воздухораспределительных устройств см. в разделах "ГКО-303-22-Р-ОВ2.2" и "ГКО-303-22-Р-ОВ2.4".
9. Монтажные проемы ПК зашить после монтажа инженерных сетей и оборудования, по дизайн-проекту.



0,000=145.800

						Заказчик: ООО "Арт-групп Камень"	ГКО-303-22-Р-АР2.4
4	1	Изм.			21.02.25	Многофункциональный гостиничный комплекс с подземной автостоянкой по адресу: г. Москва, проспект Мира, вл. 222/2	
Изм.	Кол.уч	Лист	Недок.	Подпись	Дата		
Разработал		Сорока				Архитектурные решения. Надземная часть. Планы. Корпус 2.	Стадия: Р; Лист: 26; Листов:
Проверил		Еремеева					
ГИП		Захарова					
ГАП		Маслова				Маркировочный план на отм. +40.800, +47.400	ООО «АБ КАМЕНЬ Проект»
Н. контр.							
Рук. отдела		Маслова					

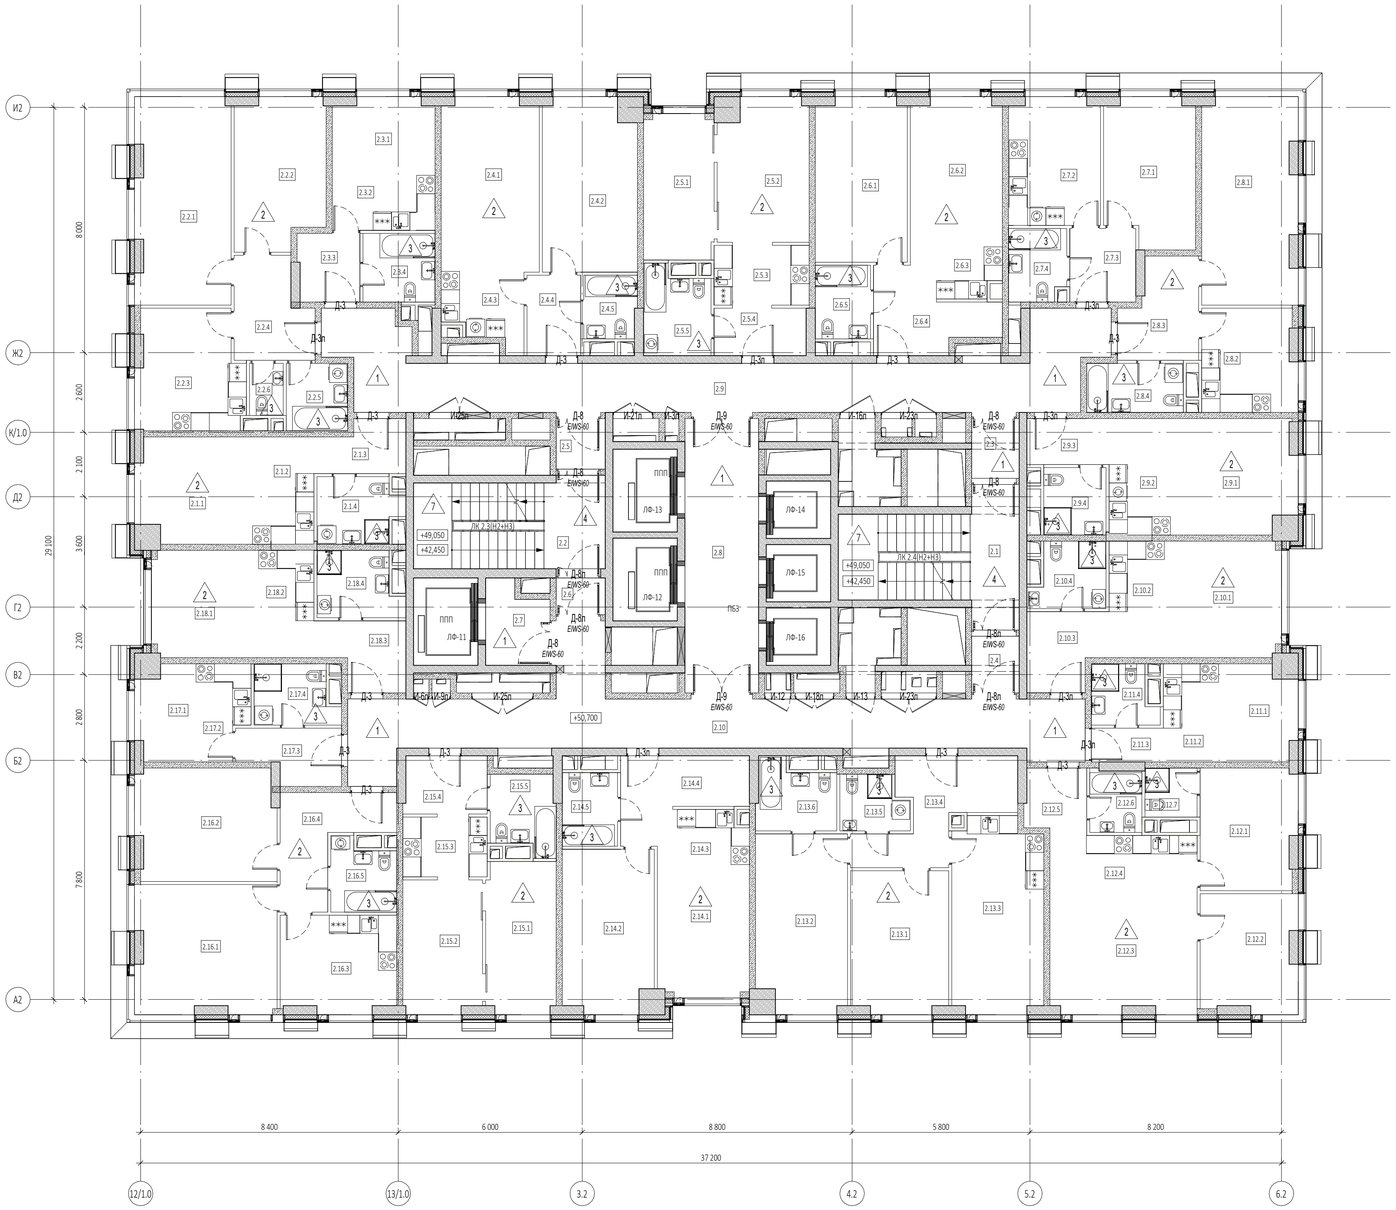
Формат А1

Согласовано

Взам. инв. №

Подп. и дата

Инв. № подл.



Экспликация помещений 14, 16 этажей

№ Пом.	Наименование помещения	Площадь, м²	Кат. пом.
1 Гостиничный номер			
2.1.1	Комната	12,70	
2.1.2	Кухня-ниша	6,90	
2.1.3	Холл	4,60	
2.1.4	С/У	5,60	
		29,80	
2 Гостиничный номер			
2.2.1	Комната №1	20,70	
2.2.2	Комната №2	14,00	
2.2.3	Кухня	13,10	
2.2.4	Холл	7,70	
2.2.5	С/У №1	4,40	
2.2.6	С/У №2	1,90	
		61,80	
3 Гостиничный номер			
2.3.1	Комната	8,20	
2.3.2	Кухня-ниша	6,00	
2.3.3	Холл	4,50	
2.3.4	С/У	5,30	
		24,00	
4 Гостиничный номер			
2.4.1	Комната №1	17,20	
2.4.2	Комната №2	17,10	
2.4.3	Кухня-ниша	6,50	
2.4.4	Холл	4,60	
2.4.5	С/У	3,50	
		48,90	
5 Гостиничный номер			
2.5.1	Комната №1	10,80	
2.5.2	Комната №2	13,50	
2.5.3	Кухня-ниша	6,30	
2.5.4	Холл	4,60	
2.5.5	С/У	5,90	
		41,10	
6 Гостиничный номер			
2.6.1	Комната №1	15,90	
2.6.2	Комната №2	14,40	
2.6.3	Кухня-ниша	4,80	
2.6.4	Холл	7,80	
2.6.5	С/У	4,30	
		47,20	
7 Гостиничный номер			
2.7.1	Комната	13,80	
2.7.2	Кухня	12,30	
2.7.3	Холл	5,20	
2.7.4	С/У	4,40	
		35,70	
8 Гостиничный номер			
2.8.1	Комната	20,60	
2.8.2	Кухня	10,20	
2.8.3	Холл	7,50	
2.8.4	С/У	5,00	
		43,30	

Экспликация помещений 14, 16 этажей

№ Пом.	Наименование помещения	Площадь, м²	Кат. пом.
9 Гостиничный номер			
2.9.1	Комната	14,90	
2.9.2	Кухня-ниша	7,50	
2.9.3	Холл	4,00	
2.9.4	С/У	4,50	
		30,90	
10 Гостиничный номер			
2.10.1	Комната	14,40	
2.10.2	Кухня-ниша	6,80	
2.10.3	Холл	6,20	
2.10.4	С/У	4,90	
		32,30	
11 Гостиничный номер			
2.11.1	Комната	7,70	
2.11.2	Кухня-ниша	5,80	
2.11.3	Холл	2,60	
2.11.4	С/У	3,80	
		19,90	
12 Гостиничный номер			
2.12.1	Комната №1	12,30	
2.12.2	Комната №2	11,90	
2.12.3	Комната №3	19,00	
2.12.4	Кухня-ниша	8,90	
2.12.5	Холл	3,90	
2.12.6	С/У №1	3,40	
2.12.7	С/У №2	2,70	
		62,10	
13 Гостиничный номер			
2.13.1	Комната №1	14,70	
2.13.2	Комната №2	17,00	
2.13.3	Кухня	18,40	
2.13.4	Холл	11,40	
2.13.5	С/У №1	3,70	
2.13.6	С/У №2	5,40	
		70,60	
14 Гостиничный номер			
2.14.1	Комната №1	12,90	
2.14.2	Комната №2	15,60	
2.14.3	Кухня-ниша	5,10	
2.14.4	Холл	8,50	
2.14.5	С/У	4,30	
		46,40	
15 Гостиничный номер			
2.15.1	Комната №1	11,30	
2.15.2	Комната №2	11,30	
2.15.3	Кухня-ниша	5,50	
2.15.4	Холл	5,10	
2.15.5	С/У	5,10	
		38,30	
16 Гостиничный номер			
2.16.1	Комната №1	19,10	
2.16.2	Комната №2	16,50	
2.16.3	Кухня	11,80	
2.16.4	Холл	9,00	
2.16.5	С/У	4,70	
		61,10	

Экспликация помещений 14, 16 этажей

№ Пом.	Наименование помещения	Площадь, м²	Кат. пом.
17 Гостиничный номер			
2.17.1	Комната	5,80	
2.17.2	Кухня-ниша	5,00	
2.17.3	Холл	5,40	
2.17.4	С/У	5,00	
		21,20	
18 Гостиничный номер			
2.18.1	Комната	12,10	
2.18.2	Кухня-ниша	6,30	
2.18.3	Холл	5,80	
2.18.4	С/У	5,50	
		29,70	
Гостиничный комплекс места общего пользования			
2.1	Лестница	19,20	
2.2	Лестница	17,60	
2.3	Тамбур-шлюз	2,90	
2.4	Тамбур-шлюз	2,80	
2.5	Тамбур-шлюз	2,60	
2.6	Тамбур-шлюз	1,90	
2.7	Лифтовый холл	5,00	
2.8	Лифтовый холл/ПБЗ	21,20	
2.9	Коридор	46,40	
2.10	Коридор	44,60	
		164,20	
		908,50	

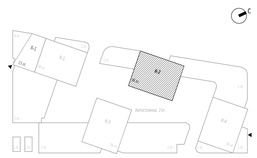
УСЛОВНЫЕ ОБОЗНАЧЕНИЯ

- Монолитные железобетонные конструкции
- Перегородки из газобетонных блоков D600 ГОСТ 31360-2007 - 100 мм, 200 мм
- Кирпичные перегородки -120 мм
- Минераловатный утеплитель - 100 мм
- Штукатурка цементно-песчаным раствором М150 по сетке - 30 мм
- Перегородки из газобетонных блоков D600 ГОСТ 31360-2007, высотой 300 мм от у.ч.л. - 100 мм
- +0,000 - Отметка чистого пола
- 1.360. - Марка типа пола
- 2.1.1 - Номер корпуса, Номер помещения, Номер квартиры
- 2.1 - Номер корпуса, Номер помещения
- ЛФ-1 - Марка лифта
- ЛК 1.1(Н3) - Марка лестницы
- Д-1 Е90 - Марка двери с указанием степени огнестойкости

ПРИМЕЧАНИЯ

4.1

1. Перечень чертежей, состав проекта и общие указания см. "Общие данные" лист 1
2. Монолитные железобетонные конструкции, их размеры, привязки к осям и армирование см. раздел КЖ.
3. Размеры кирпичных перегородок и перегородок из газобетонных блоков даны по основным конструкциям без учета штукатурки.
4. Размеры, обозначенные знаком (*), уточняются по месту или по Дизайн-проекту.
5. Спецификации элементов заполнения дверных проемов и инженерных проемов с заполнением см. лист АР-43
6. Экспликацию полов см. на листе АР-42
7. Лестницы см. АР4.2
8. Маркировку и спецификации воздухораспределительных устройств см. в разделах "ГКО-303-22-Р-ОВ2.2" и "ГКО-303-22-Р-ОВ2.4".
9. Монтажные проемы ПК зашить после монтажа инженерных сетей и оборудования, по дизайн-проекту.



0,000=145.800

						Заказчик: ООО "Арт-групп Камень"
4	1	Изм.			21.02.25	Многофункциональный гостиничный комплекс с подземной автостоянкой по адресу: г. Москва, проспект Мира, вл. 222/2
Изм.	Кол.уч	Лист	№док.	Подпись	Дата	
Разработал		Сорока				Архитектурные решения. Надземная часть. Планы. Корпус 2.
Проверил		Еремеева				
ГИП		Захарова				
ГАП		Маслова				
Н. контр.						Маркировочный план на отм. +44.100, +50.700
Рук. отдела		Маслова				

Стадия	Лист	Листов
Р	27	

ГКО-303-22-Р-АР2.4

ООО «АБ КАМЕНЬ Проект»

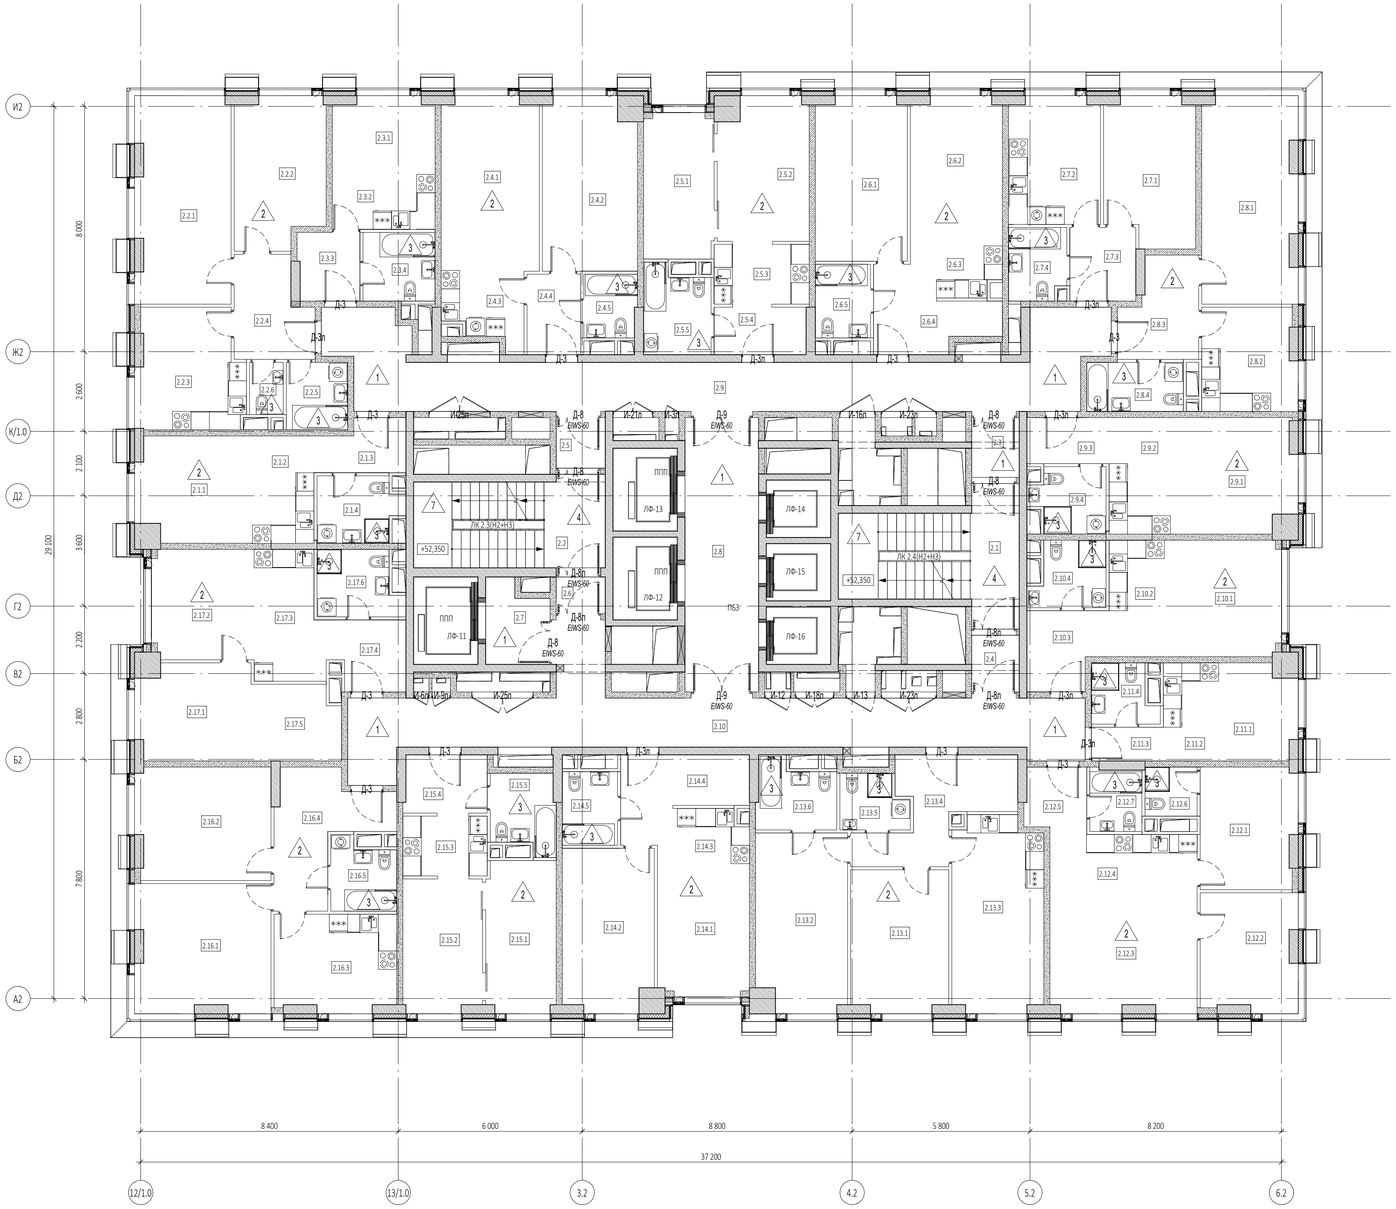
Формат А1

Согласовано

Взам. инв. №

Подп. и дата

Инв. № подл.



Экспликация помещений 17 этажа

№ Пом.	Наименование помещения	Площадь, м²	Кат. пом.
1 Гостиничный номер			
2.1.1	Комната	12,70	
2.1.2	Кухня-ниша	6,90	
2.1.3	Холл	4,60	
2.1.4	С/У	5,60	
		29,80	
2 Гостиничный номер			
2.2.1	Комната №1	20,70	
2.2.2	Комната №2	14,00	
2.2.3	Кухня	13,10	
2.2.4	Холл	7,70	
2.2.5	С/У №1	4,40	
2.2.6	С/У №2	1,90	
		61,80	
3 Гостиничный номер			
2.3.1	Комната	8,20	
2.3.2	Кухня-ниша	6,00	
2.3.3	Холл	4,50	
2.3.4	С/У	5,30	
		24,00	
4 Гостиничный номер			
2.4.1	Комната №1	17,20	
2.4.2	Комната №2	17,10	
2.4.3	Кухня-ниша	6,50	
2.4.4	Холл	4,60	
2.4.5	С/У	3,50	
		48,90	
5 Гостиничный номер			
2.5.1	Комната №1	10,80	
2.5.2	Комната №2	13,50	
2.5.3	Кухня-ниша	6,30	
2.5.4	Холл	4,60	
2.5.5	С/У	5,90	
		41,10	
6 Гостиничный номер			
2.6.1	Комната №1	15,90	
2.6.2	Комната №2	14,40	
2.6.3	Кухня-ниша	4,80	
2.6.4	Холл	7,80	
2.6.5	С/У	4,30	
		47,20	
7 Гостиничный номер			
2.7.1	Комната	13,80	
2.7.2	Кухня	12,30	
2.7.3	Холл	5,20	
2.7.4	С/У	4,40	
		35,70	
8 Гостиничный номер			
2.8.1	Комната	20,60	
2.8.2	Кухня	10,20	
2.8.3	Холл	7,50	
2.8.4	С/У	5,00	
		43,30	

Экспликация помещений 17 этажа

№ Пом.	Наименование помещения	Площадь, м²	Кат. пом.
9 Гостиничный номер			
2.9.1	Комната	14,90	
2.9.2	Кухня-ниша	7,50	
2.9.3	Холл	4,00	
2.9.4	С/У	4,90	
		31,30	
10 Гостиничный номер			
2.10.1	Комната	14,40	
2.10.2	Кухня-ниша	6,80	
2.10.3	Холл	6,20	
2.10.4	С/У	4,90	
		32,30	
11 Номер дежурного персонала/горничной			
2.11.1	Комната	7,70	
2.11.2	Кухня-ниша	5,80	
2.11.3	Холл	2,60	
2.11.4	С/У	3,80	
		19,90	
12 Гостиничный номер			
2.12.1	Комната №1	12,30	
2.12.2	Комната №2	11,90	
2.12.3	Комната №3	19,00	
2.12.4	Кухня-ниша	8,90	
2.12.5	Холл	3,90	
2.12.6	С/У №1	2,70	
2.12.7	С/У №2	3,40	
		62,10	
13 Гостиничный номер			
2.13.1	Комната №1	14,70	
2.13.2	Комната №2	17,00	
2.13.3	Кухня	18,40	
2.13.4	Холл	11,40	
2.13.5	С/У №1	3,70	
2.13.6	С/У №2	5,40	
		70,60	
14 Гостиничный номер			
2.14.1	Комната №1	12,90	
2.14.2	Комната №2	15,60	
2.14.3	Кухня-ниша	5,10	
2.14.4	Холл	8,50	
2.14.5	С/У	4,30	
		46,40	
15 Гостиничный номер			
2.15.1	Комната №1	11,30	
2.15.2	Комната №2	11,30	
2.15.3	Кухня-ниша	5,50	
2.15.4	Холл	5,10	
2.15.5	С/У	5,10	
		38,30	
16 Гостиничный номер			
2.16.1	Комната №1	18,30	
2.16.2	Комната №2	16,00	
2.16.3	Кухня	12,40	
2.16.4	Холл	11,30	
2.16.5	С/У	4,70	
		62,70	

Экспликация помещений 17 этажа

№ Пом.	Наименование помещения	Площадь, м²	Кат. пом.
17 Гостиничный номер			
2.17.1	Комната №1	11,50	
2.17.2	Комната №2	11,90	
2.17.3	Кухня-ниша	9,20	
2.17.4	Холл	5,50	
2.17.5	Гардеробная	7,00	
2.17.6	С/У	5,60	
		50,70	
Гостиничный комплекс места общего пользования			
2.1	Лестница	19,50	
2.2	Лестница	17,90	
2.3	Тамбур-шлюз	3,00	
2.4	Тамбур-шлюз	2,90	
2.5	Тамбур-шлюз	2,60	
2.6	Тамбур-шлюз	1,90	
2.7	Лифтовый холл	5,20	
2.8	Лифтовый холл/ПБЗ	21,50	
2.9	Коридор	47,20	
2.10	Коридор	45,40	
		167,10	
		913,20	

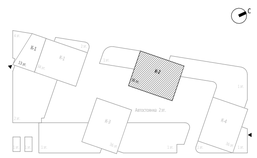
ПРИМЕЧАНИЯ

4.1

1. Перечень чертежей, состав проекта и общие указания см. "Общие данные" лист 1
2. Монолитные железобетонные конструкции, их размеры, привязки к осям и армирование см. раздел КЖ.
3. Размеры кирпичных перегородок и перегородок из газобетонных блоков даны по основным конструкциям без учета штукатурки.
4. Размеры, обозначенные знаком (*), уточняются по месту или по Дизайн-проекту.
5. Спецификации элементов заполнения дверных проемов и инженерных проемов с заполнением см. лист АР-43
6. Экспликацию полов см. на листе АР-42
7. Лестницы см. АР4.2
8. Маркировку и спецификации воздухораспределительных устройств см. в разделах "ГКО-303-22-Р-ОВ2.2" и "ГКО-303-22-Р-ОВ2.4".
9. Монтажные проемы ПК зашить после монтажа инженерных сетей и оборудования, по дизайн-проекту.

УСЛОВНЫЕ ОБОЗНАЧЕНИЯ

- Монолитные железобетонные конструкции
- Перегородки из газобетонных блоков D600 ГОСТ 31360-2007 - 100 мм, 200 мм
- Кирпичные перегородки -120 мм
- Минераловатный утеплитель - 100 мм
- Штукатурка цементно-песчаным раствором М150 по сетке - 30 мм
- Перегородки из газобетонных блоков D600 ГОСТ 31360-2007, высотой 300 мм от у.ч.п. - 100 мм
- +0,000 - Отметка чистого пола
- 1.300 - Марка типа пола
- Номер корпуса
- 2.1.1 - Номер помещения
- Номер квартиры
- Номер корпуса
- 2.1 - Номер помещения
- ЛФ-1 - Марка лифта
- ЛК 1.1(Н3) - Марка лестницы
- Д-1 EI30 - Марка двери с указанием степени огнестойкости



0,000=145.800

						Заказчик: ООО "Арт-групп Камень"	ГКО-303-22-Р-АР2.4
4	1	Изм.			21.02.25	Многофункциональный гостиничный комплекс с подземной автостоянкой по адресу: г. Москва, проспект Мира, вл. 222/2	
Изм.	Кол.уч	Лист	Недок.	Подпись	Дата		
Разработал		Сорока				Архитектурные решения. Надземная часть. Планы. Корпус 2.	Стадия: Р; Лист: 28; Листов:
Проверил		Ходырева					
ГИП		Захарова					
ГАП		Маслова				Маркировочный план на отм. +54.000	ООО «АБ КАМЕНЬ Проект»
Н. контр.							
Рук. отдела		Маслова					

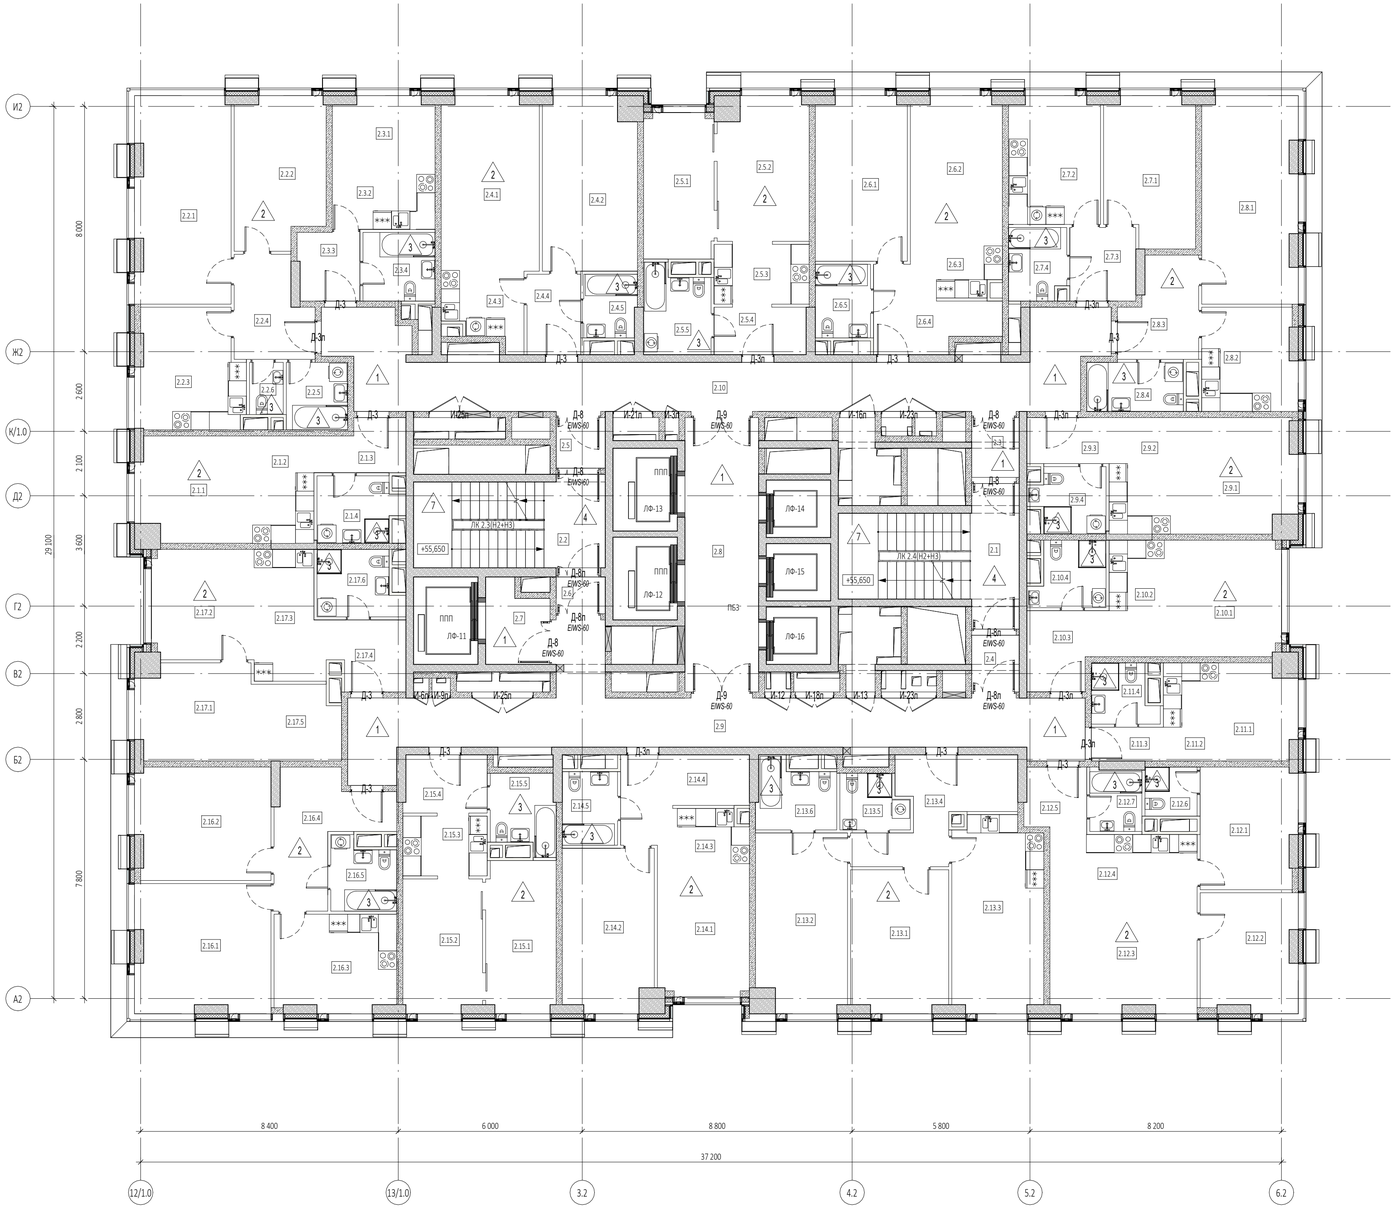
Согласовано

Взам. инв. №

Подп. и дата

Инв. № подл.

Формат А1



Экспликация помещений 18 этажа

№ Пом.	Наименование помещения	Площадь, м²	Кат. пом.
1 Гостиничный номер			
2.1.1	Комната	12,70	
2.1.2	Кухня-ниша	6,90	
2.1.3	Холл	4,60	
2.1.4	С/У	5,60	
		29,80	
2 Гостиничный номер			
2.2.1	Комната №1	20,70	
2.2.2	Комната №2	14,00	
2.2.3	Кухня	13,10	
2.2.4	Холл	7,70	
2.2.5	С/У №1	4,40	
2.2.6	С/У №2	1,90	
		61,80	
3 Гостиничный номер			
2.3.1	Комната	8,20	
2.3.2	Кухня-ниша	6,00	
2.3.3	Холл	4,50	
2.3.4	С/У	5,30	
		24,00	
4 Гостиничный номер			
2.4.1	Комната №1	17,20	
2.4.2	Комната №2	17,10	
2.4.3	Кухня-ниша	6,50	
2.4.4	Холл	4,60	
2.4.5	С/У	3,50	
		48,90	
5 Гостиничный номер			
2.5.1	Комната №1	10,80	
2.5.2	Комната №2	13,50	
2.5.3	Кухня-ниша	6,30	
2.5.4	Холл	4,60	
2.5.5	С/У	5,90	
		41,10	
6 Гостиничный номер			
2.6.1	Комната №1	15,90	
2.6.2	Комната №2	14,40	
2.6.3	Кухня-ниша	4,80	
2.6.4	Холл	7,80	
2.6.5	С/У	4,30	
		47,20	
7 Гостиничный номер			
2.7.1	Комната	13,80	
2.7.2	Кухня	12,30	
2.7.3	Холл	5,20	
2.7.4	С/У	4,40	
		35,70	
8 Гостиничный номер			
2.8.1	Комната	20,60	
2.8.2	Кухня	10,20	
2.8.3	Холл	7,50	
2.8.4	С/У	5,00	
		43,30	

Экспликация помещений 18 этажа

№ Пом.	Наименование помещения	Площадь, м²	Кат. пом.
9 Гостиничный номер			
2.9.1	Комната	14,90	
2.9.2	Кухня-ниша	7,50	
2.9.3	Холл	4,00	
2.9.4	С/У	4,90	
		31,30	
10 Гостиничный номер			
2.10.1	Комната	14,40	
2.10.2	Кухня-ниша	6,80	
2.10.3	Холл	6,20	
2.10.4	С/У	4,90	
		32,30	
11 Гостиничный номер			
2.11.1	Комната	7,70	
2.11.2	Кухня-ниша	5,80	
2.11.3	Холл	2,60	
2.11.4	С/У	3,80	
		19,90	
12 Гостиничный номер			
2.12.1	Комната №1	12,30	
2.12.2	Комната №2	11,90	
2.12.3	Комната №3	19,00	
2.12.4	Кухня-ниша	8,90	
2.12.5	Холл	3,90	
2.12.6	С/У №1	2,70	
2.12.7	С/У №2	3,40	
		62,10	
13 Гостиничный номер			
2.13.1	Комната №1	14,70	
2.13.2	Комната №2	17,00	
2.13.3	Кухня	18,40	
2.13.4	Холл	11,40	
2.13.5	С/У №1	3,70	
2.13.6	С/У №2	5,40	
		70,60	
14 Гостиничный номер			
2.14.1	Комната №1	12,90	
2.14.2	Комната №2	15,60	
2.14.3	Кухня-ниша	5,10	
2.14.4	Холл	8,50	
2.14.5	С/У	4,30	
		46,40	
15 Гостиничный номер			
2.15.1	Комната №1	11,30	
2.15.2	Комната №2	11,30	
2.15.3	Кухня-ниша	5,50	
2.15.4	Холл	5,10	
2.15.5	С/У	5,10	
		38,30	
16 Гостиничный номер			
2.16.1	Комната №1	18,30	
2.16.2	Комната №2	16,00	
2.16.3	Кухня	12,40	
2.16.4	Холл	11,30	
2.16.5	С/У	4,70	
		62,70	

Экспликация помещений 18 этажа

№ Пом.	Наименование помещения	Площадь, м²	Кат. пом.
17 Гостиничный номер			
2.17.1	Комната №1	11,50	
2.17.2	Комната №2	11,90	
2.17.3	Кухня-ниша	9,20	
2.17.4	Холл	5,50	
2.17.5	Гардеробная	7,00	
2.17.6	С/У	5,60	
		50,70	
Гостиничный комплекс места общего пользования			
2.1	Лестница	19,40	
2.2	Лестница	17,80	
2.3	Тамбур-шлюз	2,90	
2.4	Тамбур-шлюз	2,80	
2.5	Тамбур-шлюз	2,60	
2.6	Тамбур-шлюз	1,90	
2.7	Лифтовый холл	5,00	
2.8	Лифтовый холл/ПБЗ	21,20	
2.9	Коридор	44,60	
2.10	Коридор	46,40	
		164,60	
		910,70	

ПРИМЕЧАНИЯ

4.1

1. Перечень чертежей, состав проекта и общие указания см. "Общие данные" лист 1
2. Монолитные железобетонные конструкции, их размеры, привязки к осям и армирование см. раздел КЖ.
3. Размеры кирпичных перегородок и перегородок из газобетонных блоков даны по основным конструкциям без учета штукатурки.
4. Размеры, обозначенные знаком (*), уточняются по месту или по Дизайн-проекту.
5. Спецификации элементов заполнения дверных проемов и инженерных проемов с заполнением см. лист АР-43
6. Экспликацию полов см. на листе АР-42
7. Лестницы см. АР4.2
8. Маркировку и спецификации воздухораспределительных устройств см. в разделах "ГКО-303-22-Р-ОВ2.2" и "ГКО-303-22-Р-ОВ2.4".
9. Монтажные проемы ПК зашить после монтажа инженерных сетей и оборудования, по дизайн-проекту.

УСЛОВНЫЕ ОБОЗНАЧЕНИЯ

- Монолитные железобетонные конструкции
- Перегородки из газобетонных блоков D600 ГОСТ 31360-2007 - 100 мм, 200 мм
- Кирпичные перегородки -120 мм
- Минераловатный утеплитель - 100 мм
- Штукатурка цементно-песчаным раствором М150 по сетке - 30 мм
- Перегородки из газобетонных блоков D600 ГОСТ 31360-2007, высотой 300 мм от у.ч.п. - 100 мм

+0,000 - Отметка чистого пола

1.300 - Марка типа пола


Номер корпуса
2.1.1 Номер помещения
Номер квартиры

Номер корпуса
2.1 Номер помещения

ЛФ-1 - Марка лифта

ЛК 1.1(Н3) - Марка лестницы

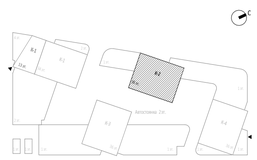Д-1 EI30 - Марка двери с указанием степени огнестойкости



0,000=145.800

						Заказчик: ООО "Арт-групп Камень"	ГКО-303-22-Р-АР2.4
4	1	Изм.			21.02.25	Многофункциональный гостиничный комплекс с подземной автостоянкой по адресу: г. Москва, проспект Мира, вл. 222/2	
Изм.	Кол.уч	Лист	Недок.	Подпись	Дата		
Разработал		Сорока				Архитектурные решения. Надземная часть. Планы. Корпус 2.	Стадия: Р; Лист: 29; Листов:
Проверил		Ходырева					
ГИП		Захарова					
ГАП		Маслова				Маркировочный план на отм. +57.300	ООО «АБ КАМЕНЬ Проект»
Н. контр.							
Рук. отдела		Маслова					

Согласовано

Взам. инв. №

Подп. и дата

Инв. № подл.

Формат А1



Экспликация помещений 19 этажа			
№ Пом.	Наименование помещения	Площадь, м²	Кат. пом.
1 Гостиничный номер			
2.1.1	Комната	12,30	
2.1.2	Кухня-ниша	6,90	
2.1.3	Холл	4,60	
2.1.4	С/У	5,20	
		29,00	
2 Гостиничный номер			
2.2.1	Комната №1	19,20	
2.2.2	Комната №2	13,60	
2.2.3	Кухня	12,50	
2.2.4	Холл	7,70	
2.2.5	С/У №1	4,40	
2.2.6	С/У №2	1,90	
		59,30	
3 Гостиничный номер			
2.3.1	Комната	7,80	
2.3.2	Кухня-ниша	6,00	
2.3.3	Холл	4,50	
2.3.4	С/У	5,30	
		23,60	
4 Гостиничный номер			
2.4.1	Комната №1	16,80	
2.4.2	Комната №2	16,70	
2.4.3	Кухня-ниша	6,50	
2.4.4	Холл	4,60	
2.4.5	С/У	3,50	
		48,10	
5 Гостиничный номер			
2.5.1	Комната №1	10,80	
2.5.2	Комната №2	13,10	
2.5.3	Кухня-ниша	6,30	
2.5.4	Холл	4,60	
2.5.5	С/У	5,50	
		40,30	
6 Гостиничный номер			
2.6.1	Комната №1	15,50	
2.6.2	Комната №2	14,00	
2.6.3	Кухня-ниша	4,80	
2.6.4	Холл	7,80	
2.6.5	С/У	4,30	
		46,40	
7 Гостиничный номер			
2.7.1	Комната	13,40	
2.7.2	Кухня	11,90	
2.7.3	Холл	5,20	
2.7.4	С/У	4,40	
		34,90	
8 Гостиничный номер			
2.8.1	Комната	19,20	
2.8.2	Кухня	9,90	
2.8.3	Холл	7,50	
2.8.4	С/У	5,00	
		41,60	

Экспликация помещений 19 этажа			
№ Пом.	Наименование помещения	Площадь, м²	Кат. пом.
9 Гостиничный номер			
2.9.1	Комната	14,60	
2.9.2	Кухня-ниша	7,50	
2.9.3	Холл	4,00	
2.9.4	С/У	4,50	
		30,60	
10 Гостиничный номер			
2.10.1	Комната	13,70	
2.10.2	Кухня-ниша	6,80	
2.10.3	Холл	6,20	
2.10.4	С/У	4,50	
		31,20	
11 Номер дежурного персонала/гостиничной			
2.11.1	Комната	7,30	
2.11.2	Кухня-ниша	5,80	
2.11.3	Холл	2,60	
2.11.4	С/У	3,50	
		19,20	
12 Гостиничный номер			
2.12.1	Комната №1	11,90	
2.12.2	Комната №2	11,00	
2.12.3	Комната №3	18,30	
2.12.4	Кухня-ниша	8,80	
2.12.5	Холл	3,90	
2.12.6	С/У №1	2,70	
2.12.7	С/У №2	3,50	
		60,10	
13 Гостиничный номер			
2.13.1	Комната №1	14,30	
2.13.2	Комната №2	16,60	
2.13.3	Кухня	18,00	
2.13.4	Холл	11,40	
2.13.5	С/У №1	3,70	
2.13.6	С/У №2	4,90	
		68,90	
14 Гостиничный номер			
2.14.1	Комната №1	12,40	
2.14.2	Комната №2	15,20	
2.14.3	Кухня-ниша	5,10	
2.14.4	Холл	8,50	
2.14.5	С/У	4,30	
		45,50	
15 Гостиничный номер			
2.15.1	Комната №1	10,90	
2.15.2	Комната №2	10,90	
2.15.3	Кухня-ниша	5,50	
2.15.4	Холл	5,10	
2.15.5	С/У	4,70	
		37,10	
16 Гостиничный номер			
2.16.1	Комната №1	17,00	
2.16.2	Комната №2	15,60	
2.16.3	Кухня	12,00	
2.16.4	Холл	11,30	
2.16.5	С/У	4,30	
		60,20	

Экспликация помещений 19 этажа			
№ Пом.	Наименование помещения	Площадь, м²	Кат. пом.
17 Гостиничный номер			
2.17.1	Комната №1	11,10	
2.17.2	Комната №2	11,30	
2.17.3	Кухня-ниша	9,20	
2.17.4	Холл	5,50	
2.17.5	Гардеробная	7,10	
2.17.6	С/У	5,20	
		49,40	
Гостиничный комплекс места общего пользования			
2.1	Лестница	19,20	
2.2	Лестница	17,60	
2.3	Тамбур-шлюз	2,90	
2.4	Тамбур-шлюз	2,80	
2.5	Тамбур-шлюз	2,60	
2.6	Тамбур-шлюз	1,90	
2.7	Лифтовый холл	4,60	
2.8	Лифтовый холл/ПБЗ	21,20	
2.9	Коридор	44,60	
2.10	Коридор	46,40	
		163,80	
		889,20	

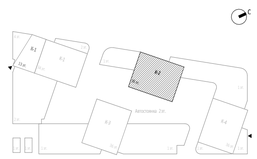
УСЛОВНЫЕ ОБОЗНАЧЕНИЯ

- Монолитные железобетонные конструкции
- Перегородки из газобетонных блоков D600 ГОСТ 31360-2007 - 100 мм, 200 мм
- Кирпичные перегородки -120 мм
- Минераловатный утеплитель - 100 мм
- Штукатурка цементно-песчаным раствором М150 по сетке - 30 мм
- Перегородки из газобетонных блоков D600 ГОСТ 31360-2007, высотой 300 мм от у.ч.п. - 100 мм
- +0,000 - Отметка чистого пола
- 1.360. - Марка типа пола
- 2.1.1 - Номер корпуса, номер помещения, номер квартиры
- 2.1 - Номер корпуса, номер помещения
- ЛФ-1 - Марка лифта
- ЛК 1.1(Н3) - Марка лестницы
- Д-1 EI30 - Марка двери с указанием степени огнестойкости

ПРИМЕЧАНИЯ

4.1

1. Перечень чертежей, состав проекта и общие указания см. "Общие данные" лист 1
2. Монолитные железобетонные конструкции, их размеры, привязки к осям и армирование см. раздел КЖ.
3. Размеры кирпичных перегородок и перегородок из газобетонных блоков даны по основным конструкциям без учета штукатурки.
4. Размеры, обозначенные знаком (*), уточняются по месту или по Дизайн-проекту.
5. Спецификации элементов заполнения дверных проемов и инженерных проемов с заполнением см. лист АР-43
6. Экспликацию полов см. на листе АР-42
7. Лестницы см. АР4.2
8. Маркировку и спецификации воздухораспределительных устройств см. в разделах "ГКО-303-22-Р-ОВ2.2" и "ГКО-303-22-Р-ОВ2.4".
9. Монтажные проемы ПК зашить после монтажа инженерных сетей и оборудования, по дизайн-проекту.



0,000=145.800

						Заказчик: ООО "Арт-групп Камень"
4	1	Изм.			21.02.25	
Изм.	Кол.уч	Лист	№док.	Подпись	Дата	

ГКО-303-22-Р-АР2.4

Многофункциональный гостиничный комплекс с подземной автостоянкой по адресу: г. Москва, проспект Мира, вл. 222/2

Разработал	Сорока	Архитектурные решения. Надземная часть. Планы. Корпус 2.	Стадия	Лист	Листов
Проверил	Ходырева		Р	30	
ГИП	Захарова				
ГАП	Маслова				
Н. контр.		Маркировочный план на отм. +60.600	ООО «АБ КАМЕНЬ Проект»	
Рук. отдела	Маслова			

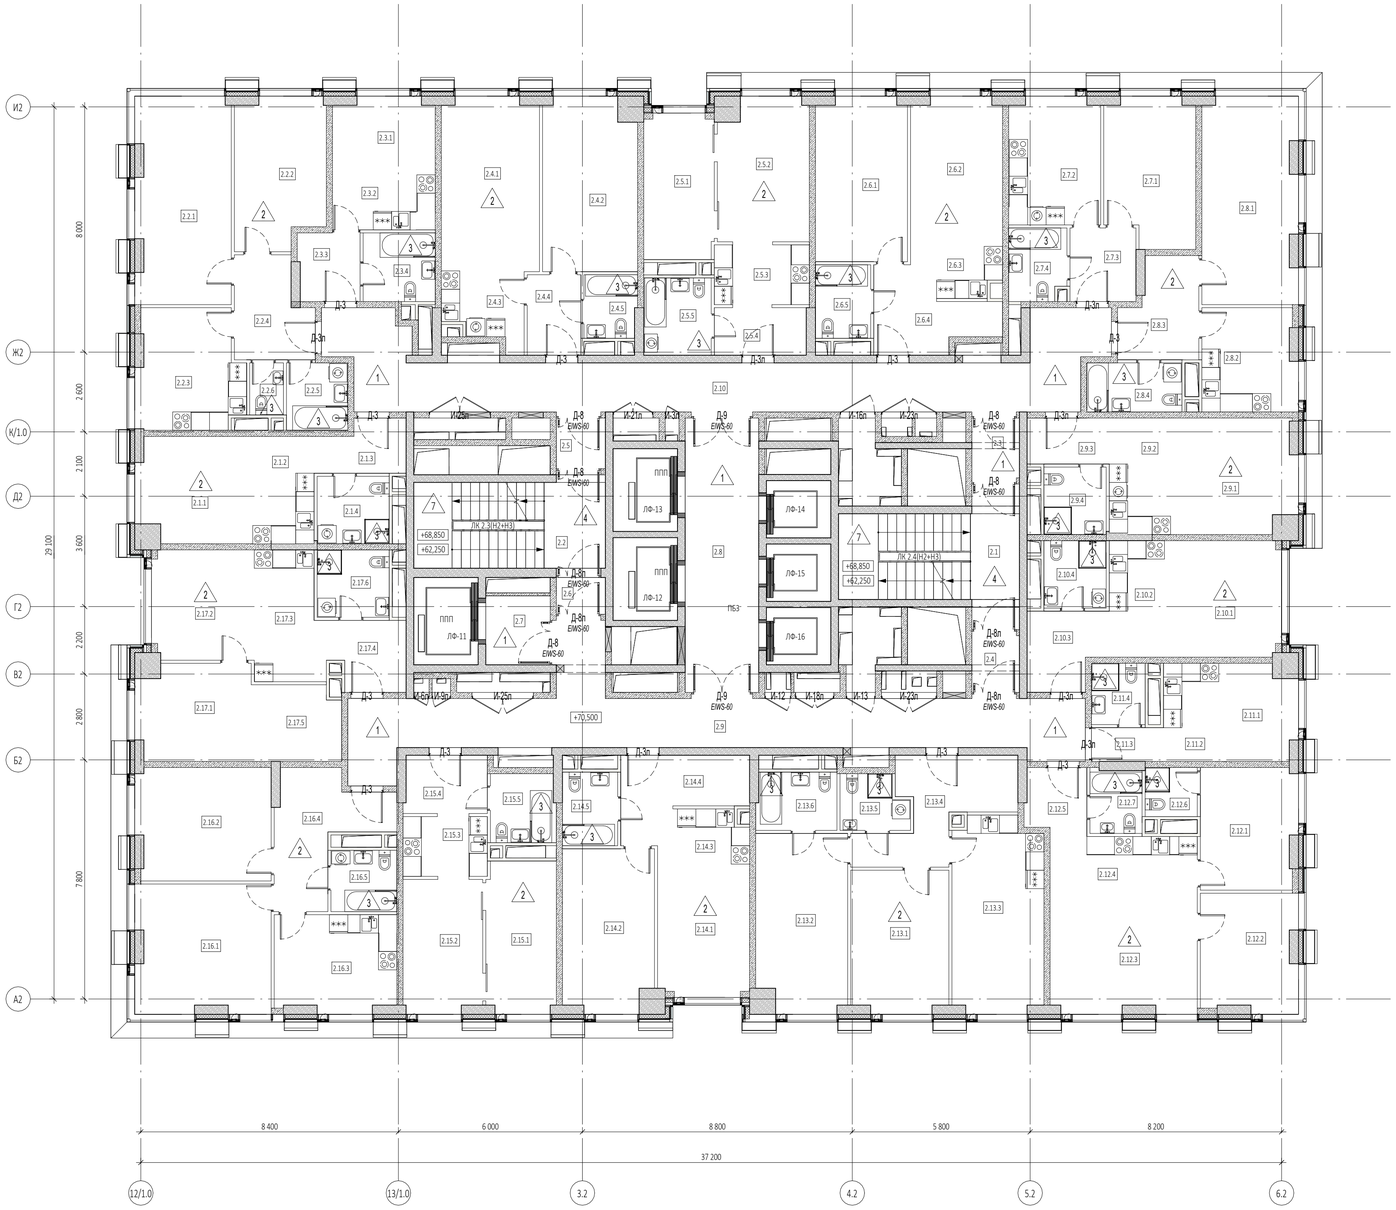
Формат А1

Согласовано

Взам. инв. №

Подп. и дата

Инв. № подл.



Экспликация помещений 20, 22 этажей

№ Пом.	Наименование помещения	Площадь, м²	Кат. пом.
1 Гостиничный номер			
2.1.1	Комната	12,70	
2.1.2	Кухня-ниша	6,90	
2.1.3	Холл	4,60	
2.1.4	С/У	5,20	
		29,40	
2 Гостиничный номер			
2.2.1	Комната №1	20,70	
2.2.2	Комната №2	14,00	
2.2.3	Кухня	12,90	
2.2.4	Холл	7,70	
2.2.5	С/У №1	4,40	
2.2.6	С/У №2	1,90	
		61,60	
3 Гостиничный номер			
2.3.1	Комната	8,20	
2.3.2	Кухня-ниша	6,00	
2.3.3	Холл	4,50	
2.3.4	С/У	5,30	
		24,00	
4 Гостиничный номер			
2.4.1	Комната №1	17,20	
2.4.2	Комната №2	17,10	
2.4.3	Кухня-ниша	6,50	
2.4.4	Холл	4,60	
2.4.5	С/У	3,50	
		48,90	
5 Гостиничный номер			
2.5.1	Комната №1	10,80	
2.5.2	Комната №2	13,50	
2.5.3	Кухня-ниша	6,30	
2.5.4	Холл	4,60	
2.5.5	С/У	5,60	
		40,80	
6 Гостиничный номер			
2.6.1	Комната №1	15,90	
2.6.2	Комната №2	14,40	
2.6.3	Кухня-ниша	4,80	
2.6.4	Холл	7,80	
2.6.5	С/У	4,30	
		47,20	
7 Гостиничный номер			
2.7.1	Комната	13,80	
2.7.2	Кухня	12,30	
2.7.3	Холл	5,20	
2.7.4	С/У	4,40	
		35,70	
8 Гостиничный номер			
2.8.1	Комната	20,60	
2.8.2	Кухня	10,20	
2.8.3	Холл	7,50	
2.8.4	С/У	5,00	
		43,30	

Экспликация помещений 20, 22 этажей

№ Пом.	Наименование помещения	Площадь, м²	Кат. пом.
9 Гостиничный номер			
2.9.1	Комната	14,90	
2.9.2	Кухня-ниша	7,50	
2.9.3	Холл	4,00	
2.9.4	С/У	4,50	
		30,90	
10 Гостиничный номер			
2.10.1	Комната	14,40	
2.10.2	Кухня-ниша	6,80	
2.10.3	Холл	6,20	
2.10.4	С/У	4,50	
		31,90	
11 Гостиничный номер			
2.11.1	Комната	7,70	
2.11.2	Кухня-ниша	5,80	
2.11.3	Холл	2,60	
2.11.4	С/У	3,50	
		19,60	
12 Гостиничный номер			
2.12.1	Комната №1	12,30	
2.12.2	Комната №2	11,90	
2.12.3	Комната №3	19,00	
2.12.4	Кухня-ниша	8,80	
2.12.5	Холл	3,90	
2.12.6	С/У №1	2,70	
2.12.7	С/У №2	3,50	
		62,10	
13 Гостиничный номер			
2.13.1	Комната №1	14,70	
2.13.2	Комната №2	17,00	
2.13.3	Кухня	18,40	
2.13.4	Холл	11,40	
2.13.5	С/У №1	3,70	
2.13.6	С/У №2	4,90	
		70,10	
14 Гостиничный номер			
2.14.1	Комната №1	12,90	
2.14.2	Комната №2	15,60	
2.14.3	Кухня-ниша	5,10	
2.14.4	Холл	8,50	
2.14.5	С/У	4,30	
		46,40	
15 Гостиничный номер			
2.15.1	Комната №1	11,30	
2.15.2	Комната №2	11,30	
2.15.3	Кухня-ниша	5,50	
2.15.4	Холл	5,10	
2.15.5	С/У	4,70	
		37,90	
16 Гостиничный номер			
2.16.1	Комната №1	18,30	
2.16.2	Комната №2	16,00	
2.16.3	Кухня	12,40	
2.16.4	Холл	11,30	
2.16.5	С/У	4,30	
		62,30	

Экспликация помещений 20, 22 этажей

№ Пом.	Наименование помещения	Площадь, м²	Кат. пом.
17 Гостиничный номер			
2.17.1	Комната №1	11,50	
2.17.2	Комната №2	11,90	
2.17.3	Кухня-ниша	9,20	
2.17.4	Холл	5,50	
2.17.5	Гардеробная	7,10	
2.17.6	С/У	5,20	
		50,40	
Гостиничный комплекс места общего пользования			
2.1	Лестница	19,30	
2.2	Лестница	17,70	
2.3	Тамбур-шлюз	2,90	
2.4	Тамбур-шлюз	2,80	
2.5	Тамбур-шлюз	2,60	
2.6	Тамбур-шлюз	1,90	
2.7	Лифтовый холл	4,60	
2.8	Лифтовый холл/ПБЗ	21,20	
2.9	Коридор	44,60	
2.10	Коридор	46,40	
		164,00	
		906,50	

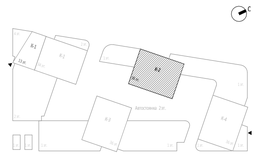
УСЛОВНЫЕ ОБОЗНАЧЕНИЯ

- Монолитные железобетонные конструкции
- Перегородки из газобетонных блоков D600 ГОСТ 31360-2007 - 100 мм, 200 мм
- Кирпичные перегородки -120 мм
- Минераловатный утеплитель - 100 мм
- Штукатурка цементно-песчаным раствором М150 по сетке - 30 мм
- Перегородки из газобетонных блоков D600 ГОСТ 31360-2007, высотой 300 мм от у.ч.п. - 100 мм
- +0,000 - Отметка чистого пола
- 1.360 - Марка типа пола
- 2.1.1 - Номер корпуса, Номер помещения, Номер квартиры
- 2.1 - Номер корпуса, Номер помещения
- ЛФ-1 - Марка лифта
- ЛК 1.1(Н3) - Марка лестницы
- Д-1 EI30 - Марка двери с указанием степени огнестойкости

ПРИМЕЧАНИЯ

4.1

1. Перечень чертежей, состав проекта и общие указания см. "Общие данные" лист 1
2. Монолитные железобетонные конструкции, их размеры, привязки к осям и армирование см. раздел КЖ.
3. Размеры кирпичных перегородок и перегородок из газобетонных блоков даны по основным конструкциям без учета штукатурки.
4. Размеры, обозначенные знаком (*), уточняются по месту или по Дизайн-проекту.
5. Спецификации элементов заполнения дверных проемов и инженерных проемов с заполнением см. лист АР-43
6. Экспликацию полов см. на листе АР-42
7. Лестницы см. АР4.2
8. Маркировку и спецификации воздухораспределительных устройств см. в разделах "ГКО-303-22-Р-ОВ2.2" и "ГКО-303-22-Р-ОВ2.4".
9. Монтажные проемы ПК зашить после монтажа инженерных сетей и оборудования, по дизайн-проекту.



0,000=145.800

						Заказчик: ООО "Арт-групп Камень"
4	1	Изм.			21.02.25	Многофункциональный гостиничный комплекс с подземной автостоянкой по адресу: г. Москва, проспект Мира, вл. 222/2
Изм.	Кол.уч	Лист	№док.	Подпись	Дата	
Разработал		Сорока				Архитектурные решения. Надземная часть. Планы. Корпус 2.
Проверил		Ходырева				
ГИП		Захарова				
ГАП		Маслова				
Н. контр.						Маркировочный план на отм. +63.900, +70.500
Рук. отдела		Маслова				

ГКО-303-22-Р-АР2.4

Стадия	Лист	Листов
Р	31	

ООО «АБ КАМЕНЬ Проект»

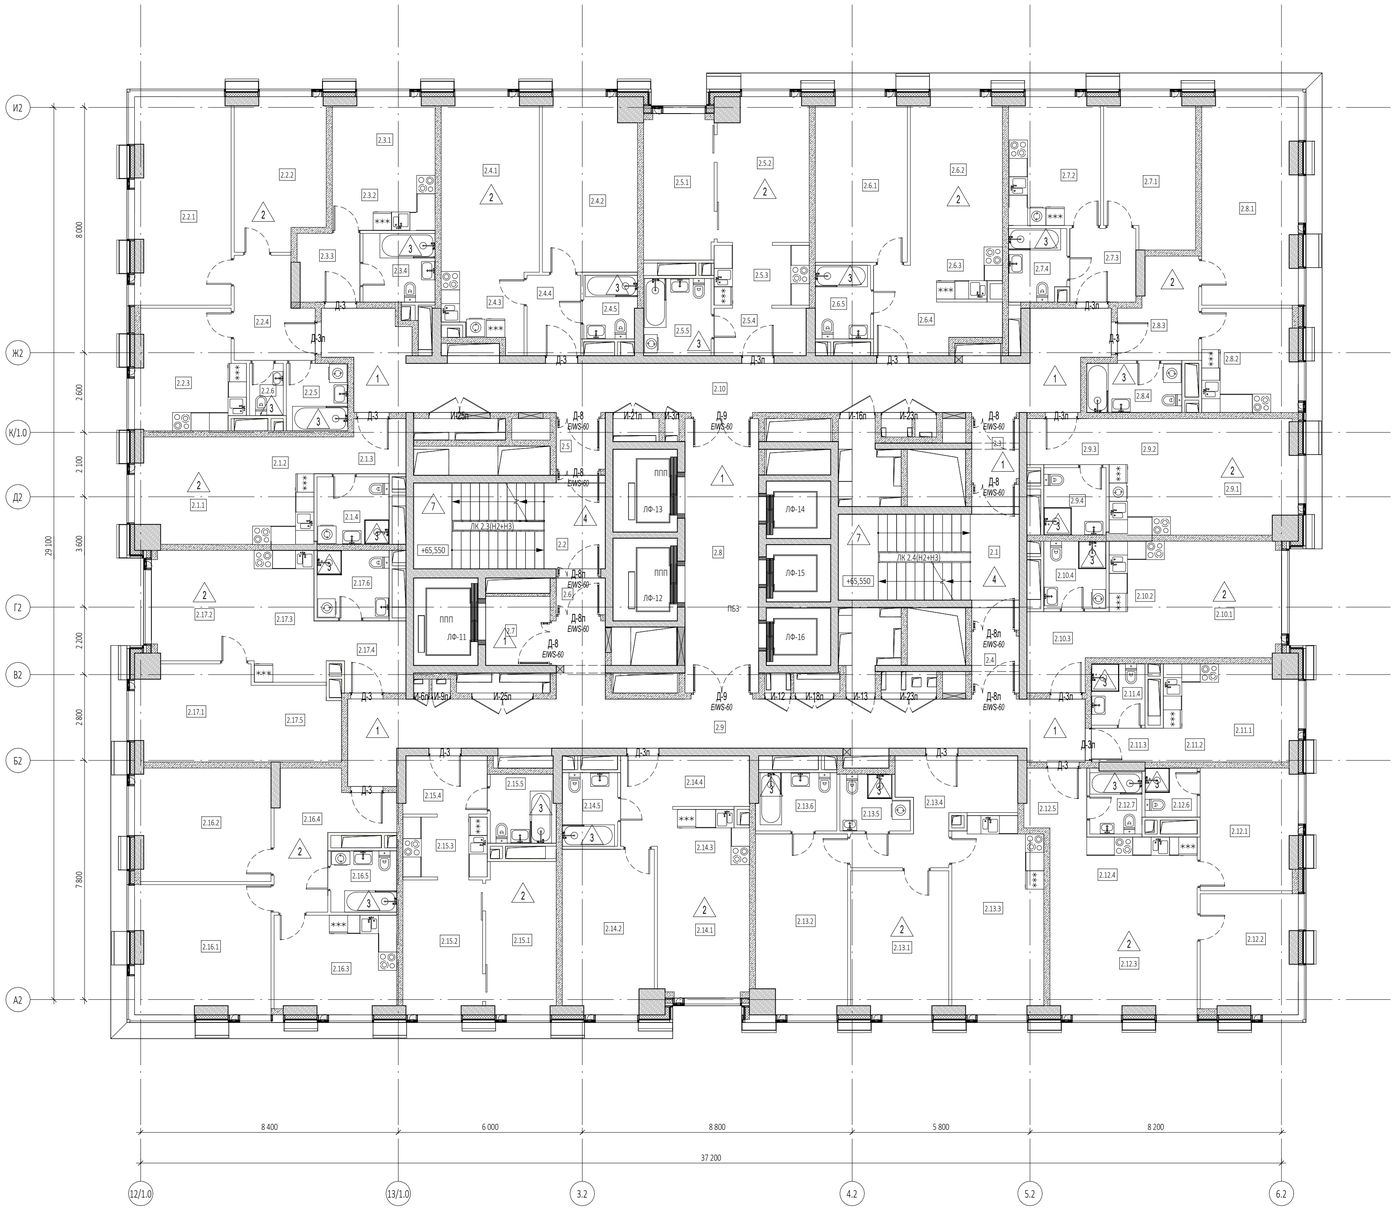
Формат А1

Согласовано

Взам. инв. №

Подп. и дата

Инв. № подл.



Экспликация помещений 21 этажа

№ Пом.	Наименование помещения	Площадь, м²	Кат. пом.
1 Гостиничный номер			
2.1.1	Комната	12,70	
2.1.2	Кухня-ниша	6,90	
2.1.3	Холл	4,60	
2.1.4	С/У	5,20	
		29,40	
2 Гостиничный номер			
2.2.1	Комната №1	20,70	
2.2.2	Комната №2	14,00	
2.2.3	Кухня	12,90	
2.2.4	Холл	7,70	
2.2.5	С/У №1	4,40	
2.2.6	С/У №2	1,90	
		61,60	
3 Гостиничный номер			
2.3.1	Комната	8,20	
2.3.2	Кухня-ниша	6,00	
2.3.3	Холл	4,50	
2.3.4	С/У	5,30	
		24,00	
4 Гостиничный номер			
2.4.1	Комната №1	17,20	
2.4.2	Комната №2	17,10	
2.4.3	Кухня-ниша	6,50	
2.4.4	Холл	4,60	
2.4.5	С/У	3,50	
		48,90	
5 Гостиничный номер			
2.5.1	Комната №1	10,80	
2.5.2	Комната №2	13,50	
2.5.3	Кухня-ниша	6,30	
2.5.4	Холл	4,60	
2.5.5	С/У	5,60	
		40,80	
6 Гостиничный номер			
2.6.1	Комната №1	15,90	
2.6.2	Комната №2	14,40	
2.6.3	Кухня-ниша	4,80	
2.6.4	Холл	7,80	
2.6.5	С/У	4,30	
		47,20	
7 Гостиничный номер			
2.7.1	Комната	13,80	
2.7.2	Кухня	12,30	
2.7.3	Холл	5,20	
2.7.4	С/У	4,40	
		35,70	
8 Гостиничный номер			
2.8.1	Комната	20,60	
2.8.2	Кухня	10,20	
2.8.3	Холл	7,50	
2.8.4	С/У	5,00	
		43,30	

Экспликация помещений 21 этажа

№ Пом.	Наименование помещения	Площадь, м²	Кат. пом.
9 Гостиничный номер			
2.9.1	Комната	14,90	
2.9.2	Кухня-ниша	7,50	
2.9.3	Холл	4,00	
2.9.4	С/У	4,50	
		30,90	
10 Гостиничный номер			
2.10.1	Комната	14,40	
2.10.2	Кухня-ниша	6,80	
2.10.3	Холл	6,20	
2.10.4	С/У	4,50	
		31,90	
11 Номер дежурного персонала/горничной			
2.11.1	Комната	7,70	
2.11.2	Кухня-ниша	5,80	
2.11.3	Холл	2,60	
2.11.4	С/У	3,50	
		19,60	
12 Гостиничный номер			
2.12.1	Комната №1	12,30	
2.12.2	Комната №2	11,90	
2.12.3	Комната №3	19,00	
2.12.4	Кухня-ниша	8,80	
2.12.5	Холл	3,90	
2.12.6	С/У №1	2,70	
2.12.7	С/У №2	3,50	
		62,10	
13 Гостиничный номер			
2.13.1	Комната №1	14,70	
2.13.2	Комната №2	17,00	
2.13.3	Кухня	18,40	
2.13.4	Холл	11,40	
2.13.5	С/У №1	3,70	
2.13.6	С/У №2	4,90	
		70,10	
14 Гостиничный номер			
2.14.1	Комната №1	12,90	
2.14.2	Комната №2	15,60	
2.14.3	Кухня-ниша	5,10	
2.14.4	Холл	8,50	
2.14.5	С/У	4,30	
		46,40	
15 Гостиничный номер			
2.15.1	Комната №1	11,30	
2.15.2	Комната №2	11,30	
2.15.3	Кухня-ниша	5,50	
2.15.4	Холл	5,10	
2.15.5	С/У	4,70	
		37,90	
16 Гостиничный номер			
2.16.1	Комната №1	18,30	
2.16.2	Комната №2	16,00	
2.16.3	Кухня	12,40	
2.16.4	Холл	11,30	
2.16.5	С/У	4,30	
		62,30	

Экспликация помещений 21 этажа

№ Пом.	Наименование помещения	Площадь, м²	Кат. пом.
17 Гостиничный номер			
2.17.1	Комната №1	11,50	
2.17.2	Комната №2	11,90	
2.17.3	Кухня-ниша	9,20	
2.17.4	Холл	5,50	
2.17.5	Гардеробная	7,10	
2.17.6	С/У	5,20	
		50,40	
Гостиничный комплекс места общего пользования			
2.1	Лестница	19,20	
2.2	Лестница	17,60	
2.3	Тамбур-шлюз	2,90	
2.4	Тамбур-шлюз	2,80	
2.5	Тамбур-шлюз	2,60	
2.6	Тамбур-шлюз	1,90	
2.7	Лифтовый холл	4,60	
2.8	Лифтовый холл/ПБЗ	21,20	
2.9	Коридор	44,60	
2.10	Коридор	46,40	
		163,80	
		906,30	

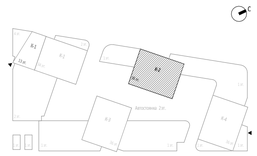
ПРИМЕЧАНИЯ

4.1

1. Перечень чертежей, состав проекта и общие указания см. "Общие данные" лист 1
2. Монолитные железобетонные конструкции, их размеры, привязки к осям и армирование см. раздел КЖ.
3. Размеры кирпичных перегородок и перегородок из газобетонных блоков даны по основным конструкциям без учета штукатурки.
4. Размеры, обозначенные знаком (*), уточняются по месту или по Дизайн-проекту.
5. Спецификации элементов заполнения дверных проемов и инженерных проемов с заполнением см. лист АР-43
6. Экспликацию полов см. на листе АР-42
7. Лестницы см. АР4.2
8. Маркировку и спецификации воздухораспределительных устройств см. в разделах "ГКО-303-22-Р-ОВ2.2" и "ГКО-303-22-Р-ОВ2.4".
9. Монтажные проемы ПК зашить после монтажа инженерных сетей и оборудования, по дизайн-проекту.

УСЛОВНЫЕ ОБОЗНАЧЕНИЯ

- Монолитные железобетонные конструкции
- Перегородки из газобетонных блоков D600 ГОСТ 31360-2007 - 100 мм, 200 мм
- Кирпичные перегородки -120 мм
- Минераловатный утеплитель - 100 мм
- Штукатурка цементно-песчаным раствором М150 по сетке - 30 мм
- Перегородки из газобетонных блоков D600 ГОСТ 31360-2007, высотой 300 мм от у.ч.п. - 100 мм
- +0,000 - Отметка чистого пола
- 1.360. - Марка типа пола
- Номер корпуса
- 2.1.1 - Номер помещения
- Номер квартиры
- Номер корпуса
- 2.1 - Номер помещения
- ЛФ-1 - Марка лифта
- ЛК 1.1(Н3) - Марка лестницы
- Д-1 EI30 - Марка двери с указанием степени огнестойкости



0,000=145.800

						Заказчик: ООО "Арт-групп Камень"
4	1	Изм.			21.02.25	Многофункциональный гостиничный комплекс с подземной автостоянкой по адресу: г. Москва, проспект Мира, вл. 222/2
Изм.	Кол.уч	Лист	№док.	Подпись	Дата	
Разработал		Сорока				Архитектурные решения. Надземная часть. Планы. Корпус 2.
Проверил		Ходырева				
ГИП		Захарова				
ГАП		Маслова				Маркировочный план на отм. +67.200
Н. контр.						
Рук. отдела		Маслова				

Стадия	Лист	Листов
Р	32	

ГКО-303-22-Р-АР2.4

ООО «АБ КАМЕНЬ Проект»

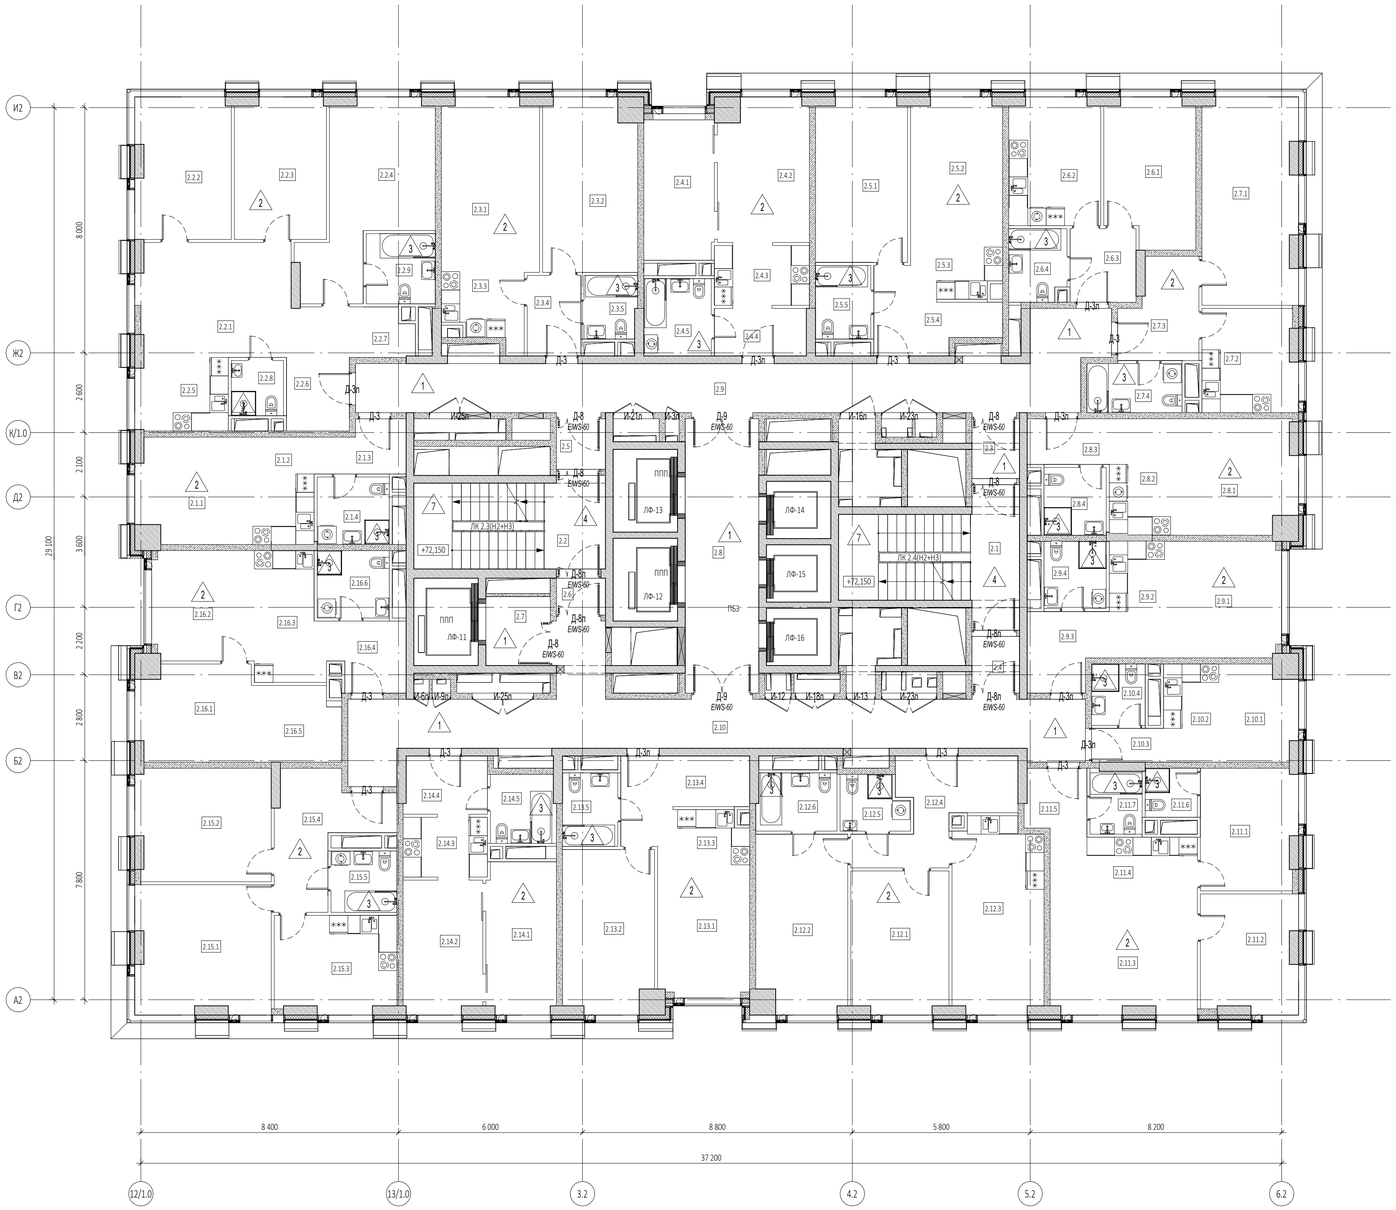
Формат А1

Согласовано

Взам. инв. №

Подп. и дата

Инв. № подл.



Экспликация помещений 23 этажа

№ Пом.	Наименование помещения	Площадь, м²	Кат. пом.
1 Гостиничный номер			
2.1.1	Комната	12,70	
2.1.2	Кухня-ниша	6,90	
2.1.3	Холл	4,60	
2.1.4	С/У	5,20	
		29,40	
2 Гостиничный номер			
2.2.1	Комната №1	18,40	
2.2.2	Комната №2	14,30	
2.2.3	Комната №3	13,70	
2.2.4	Комната №4	19,30	
2.2.5	Кухня-ниша	7,20	
2.2.6	Холл	8,10	
2.2.7	Гардеробная	3,20	
2.2.8	С/У №1	3,10	
2.2.9	С/У №2	5,20	
		92,50	
3 Гостиничный номер			
2.3.1	Комната №1	17,20	
2.3.2	Комната №2	17,10	
2.3.3	Кухня-ниша	6,50	
2.3.4	Холл	4,60	
2.3.5	С/У	3,50	
		48,90	
4 Гостиничный номер			
2.4.1	Комната №1	10,80	
2.4.2	Комната №2	13,50	
2.4.3	Кухня-ниша	6,30	
2.4.4	Холл	4,60	
2.4.5	С/У	5,50	
		40,70	
5 Гостиничный номер			
2.5.1	Комната №1	15,90	
2.5.2	Комната №2	14,40	
2.5.3	Кухня-ниша	4,80	
2.5.4	Холл	7,80	
2.5.5	С/У	4,30	
		47,20	
6 Гостиничный номер			
2.6.1	Комната	13,80	
2.6.2	Кухня	12,30	
2.6.3	Холл	5,20	
2.6.4	С/У	4,40	
		35,70	
7 Гостиничный номер			
2.7.1	Комната	20,60	
2.7.2	Кухня	10,20	
2.7.3	Холл	7,50	
2.7.4	С/У	5,00	
		43,30	
8 Гостиничный номер			
2.8.1	Комната	14,90	
2.8.2	Кухня-ниша	7,50	
2.8.3	Холл	4,00	
2.8.4	С/У	4,50	
		30,90	

Экспликация помещений 23 этажа

№ Пом.	Наименование помещения	Площадь, м²	Кат. пом.
9 Гостиничный номер			
2.9.1	Комната	14,40	
2.9.2	Кухня-ниша	6,80	
2.9.3	Холл	6,20	
2.9.4	С/У	4,40	
		31,80	
10 Номер дежурного персонала/горничной			
2.10.1	Комната	7,70	
2.10.2	Кухня-ниша	5,80	
2.10.3	Холл	2,60	
2.10.4	С/У	3,50	
		19,60	
11 Гостиничный номер			
2.11.1	Комната №1	12,30	
2.11.2	Комната №2	11,90	
2.11.3	Комната №3	19,00	
2.11.4	Кухня-ниша	8,80	
2.11.5	Холл	3,90	
2.11.6	С/У №1	2,70	
2.11.7	С/У №2	3,50	
		62,10	
12 Гостиничный номер			
2.12.1	Комната №1	14,70	
2.12.2	Комната №2	17,00	
2.12.3	Кухня	18,40	
2.12.4	Холл	11,40	
2.12.5	С/У №1	3,70	
2.12.6	С/У №2	4,90	
		70,10	
13 Гостиничный номер			
2.13.1	Комната №1	12,90	
2.13.2	Комната №2	15,60	
2.13.3	Кухня-ниша	5,10	
2.13.4	Холл	8,50	
2.13.5	С/У	4,30	
		46,40	
14 Гостиничный номер			
2.14.1	Комната №1	11,30	
2.14.2	Комната №2	11,30	
2.14.3	Кухня-ниша	5,50	
2.14.4	Холл	5,10	
2.14.5	С/У	4,70	
		37,90	
15 Гостиничный номер			
2.15.1	Комната №1	18,30	
2.15.2	Комната №2	16,00	
2.15.3	Кухня	12,40	
2.15.4	Холл	11,30	
2.15.5	С/У	4,30	
		62,30	
16 Гостиничный номер			
2.16.1	Комната №1	11,50	
2.16.2	Комната №2	11,90	
2.16.3	Кухня-ниша	9,20	
2.16.4	Холл	5,50	
2.16.5	Гардеробная	7,10	
2.16.6	С/У	5,20	
		50,40	

Экспликация помещений 23 этажа

№ Пом.	Наименование помещения	Площадь, м²	Кат. пом.
Гостиничный комплекс места общего пользования			
2.1	Лестница	19,20	
2.2	Лестница	17,60	
2.3	Тамбур-шлюз	2,90	
2.4	Тамбур-шлюз	2,80	
2.5	Тамбур-шлюз	2,60	
2.6	Тамбур-шлюз	1,90	
2.7	Лифтовый холл	4,60	
2.8	Лифтовый холл/ПБЗ	21,20	
2.9	Коридор	41,70	
2.10	Коридор	44,60	
		159,10	
		908,30	

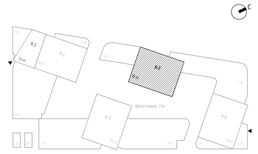
УСЛОВНЫЕ ОБОЗНАЧЕНИЯ

- Монолитные железобетонные конструкции
- Перегородки из газобетонных блоков D600 ГОСТ 31360-2007 - 100 мм, 200 мм
- Кирпичные перегородки -120 мм
- Минераловатный утеплитель - 100 мм
- Штукатурка цементно-песчаным раствором М150 по сетке - 30 мм
- Перегородки из газобетонных блоков D600 ГОСТ 31360-2007, высотой 300 мм от у.ч.п. - 100 мм
- +0,000 - Отметка чистого пола
- 1.360. - Марка типа пола
- Номер корпуса
- 2.1.1 - Номер помещения
- Номер квартиры
- Номер корпуса
- 2.1 - Номер помещения
- ЛФ-1 - Марка лифта
- ЛК 1.1(Н3) - Марка лестницы
- Д-1 EI30 - Марка двери с указанием степени огнестойкости

ПРИМЕЧАНИЯ

4.1

1. Перечень чертежей, состав проекта и общие указания см. "Общие данные" лист 1
2. Монолитные железобетонные конструкции, их размеры, привязки к осям и армирование см. раздел КЖ.
3. Размеры кирпичных перегородок и перегородок из газобетонных блоков даны по основным конструкциям без учета штукатурки.
4. Размеры, обозначенные знаком (*), уточняются по месту или по Дизайн-проекту.
5. Спецификации элементов заполнения дверных проемов и инженерных проемов с заполнением см. лист АР-43
6. Экспликацию полов см. на листе АР-42
7. Лестницы см. АР4.2
8. Маркировку и спецификации воздухораспределительных устройств см. в разделах "ГКО-303-22-Р-ОВ2.2" и "ГКО-303-22-Р-ОВ2.4".
9. Монтажные проемы ПК зашить после монтажа инженерных сетей и оборудования, по дизайн-проекту.



0,000=145.800

Изм.	Кол.уч	Лист	№док.	Подпись	Дата
4	1	Изм.			21.02.25

Заказчик: ООО "Арт-групп Камень"

ГКО-303-22-Р-АР2.4

Многофункциональный гостиничный комплекс с подземной автостоянкой по адресу: г. Москва, проспект Мира, вл. 222/2

Разработал	Сорока	
Проверил	Ходырева	
ГИП	Захарова	
ГАП	Маслова	
Н. контр.		
Рук. отдела	Маслова	

Архитектурные решения. Надземная часть. Планы. Корпус 2.

Стадия	Лист	Листов
Р	33	

Маркировочный план на отм. +73.800

ООО «АБ КАМЕНЬ Проект»

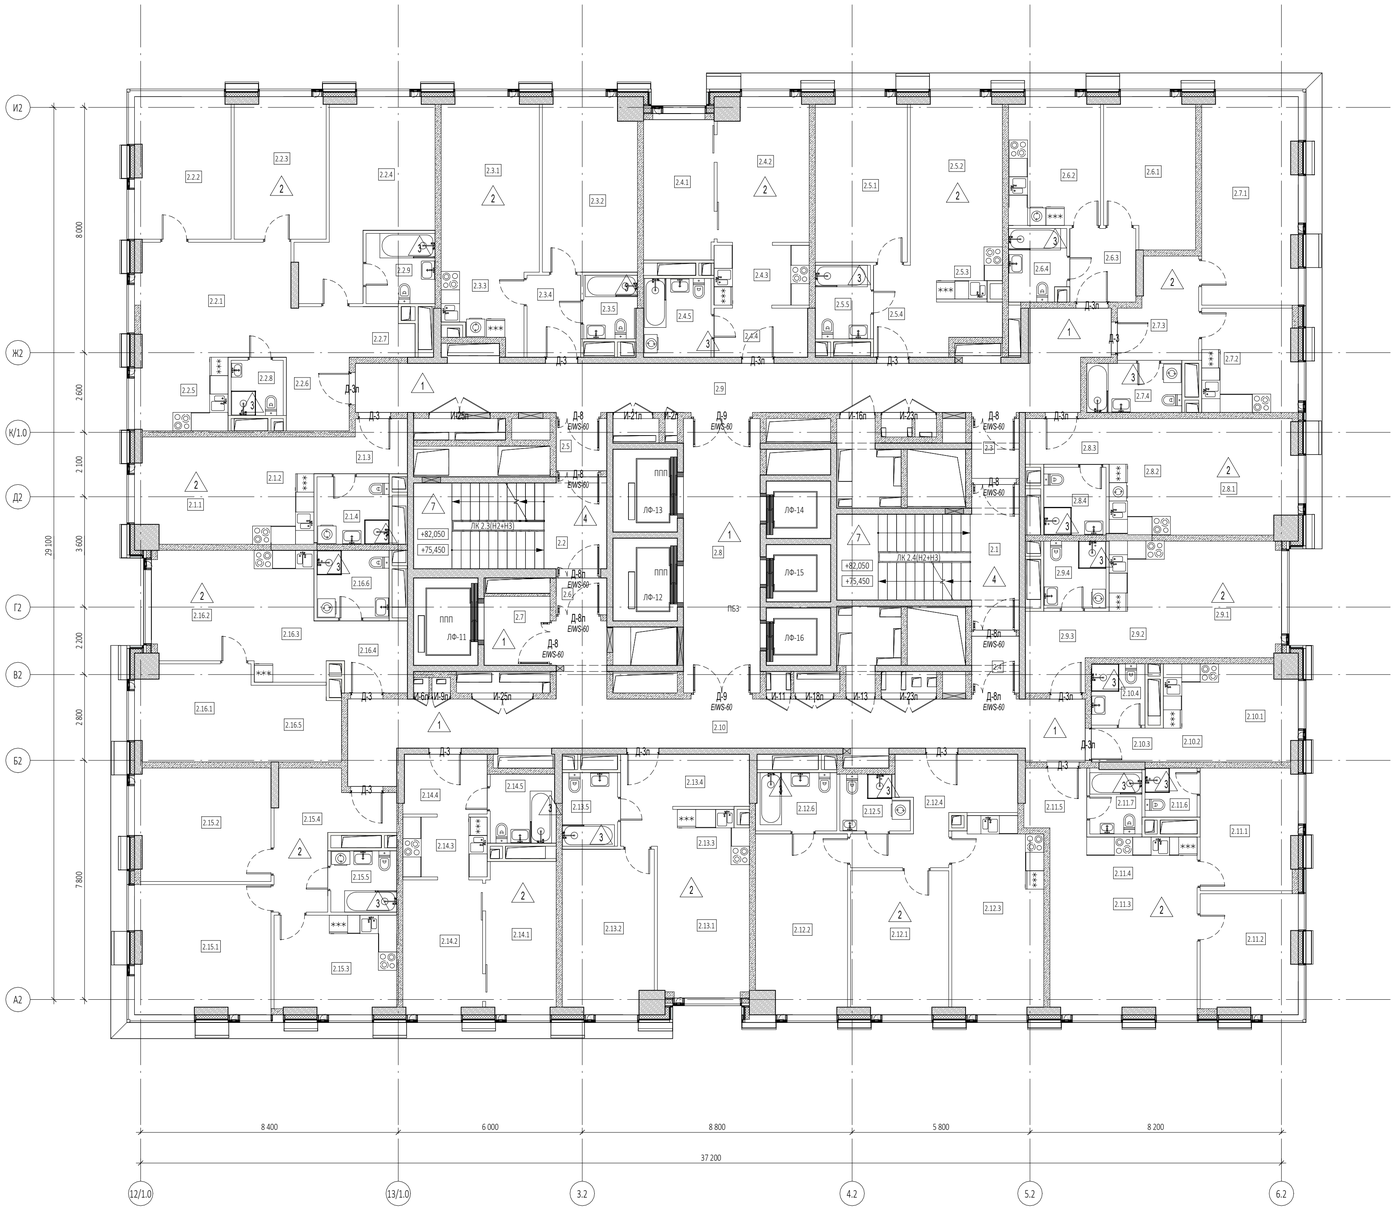
Согласовано

Взам. инв. №

Подп. и дата

Инв. № подл.

Формат А1



Экспликация помещений 24, 26 этажей

№ Пом.	Наименование помещения	Площадь, м²	Кат. пом.
1 Гостиничный номер			
2.1.1	Комната	12,70	
2.1.2	Кухня-ниша	7,00	
2.1.3	Холл	4,70	
2.1.4	С/У	5,20	
		29,60	
2 Гостиничный номер			
2.2.1	Комната №1	18,50	
2.2.2	Комната №2	14,30	
2.2.3	Комната №3	13,80	
2.2.4	Комната №4	19,40	
2.2.5	Кухня-ниша	7,20	
2.2.6	Холл	8,10	
2.2.7	Гардеробная	3,20	
2.2.8	С/У №1	3,10	
2.2.9	С/У №2	5,20	
		92,80	
3 Гостиничный номер			
2.3.1	Комната №1	17,20	
2.3.2	Комната №2	17,10	
2.3.3	Кухня-ниша	6,50	
2.3.4	Холл	4,70	
2.3.5	С/У	3,60	
		49,10	
4 Гостиничный номер			
2.4.1	Комната №1	10,80	
2.4.2	Комната №2	13,60	
2.4.3	Кухня-ниша	6,30	
2.4.4	Холл	4,90	
2.4.5	С/У	5,70	
		41,30	
5 Гостиничный номер			
2.5.1	Комната №1	16,00	
2.5.2	Комната №2	14,50	
2.5.3	Кухня-ниша	4,80	
2.5.4	Холл	7,90	
2.5.5	С/У	4,30	
		47,50	
6 Гостиничный номер			
2.6.1	Комната	13,80	
2.6.2	Кухня	12,30	
2.6.3	Холл	5,20	
2.6.4	С/У	4,40	
		35,70	
7 Гостиничный номер			
2.7.1	Комната	20,80	
2.7.2	Кухня	10,30	
2.7.3	Холл	7,60	
2.7.4	С/У	5,00	
		43,70	
8 Гостиничный номер			
2.8.1	Комната	15,00	
2.8.2	Кухня-ниша	7,60	
2.8.3	Холл	4,10	
2.8.4	С/У	4,50	
		31,20	

Экспликация помещений 24, 26 этажей

№ Пом.	Наименование помещения	Площадь, м²	Кат. пом.
9 Гостиничный номер			
2.9.1	Комната	14,40	
2.9.2	Кухня-ниша	6,80	
2.9.3	Холл	6,40	
2.9.4	С/У	4,40	
		32,00	
10 Гостиничный номер			
2.10.1	Комната	7,70	
2.10.2	Кухня-ниша	5,80	
2.10.3	Холл	2,60	
2.10.4	С/У	3,50	
		19,60	
11 Гостиничный номер			
2.11.1	Комната №1	12,30	
2.11.2	Комната №2	12,00	
2.11.3	Комната №3	19,10	
2.11.4	Кухня-ниша	8,80	
2.11.5	Холл	3,90	
2.11.6	С/У №1	2,70	
2.11.7	С/У №2	3,70	
		62,50	
12 Гостиничный номер			
2.12.1	Комната №1	14,70	
2.12.2	Комната №2	17,10	
2.12.3	Кухня	18,50	
2.12.4	Холл	11,60	
2.12.5	С/У №1	3,70	
2.12.6	С/У №2	5,00	
		70,60	
13 Гостиничный номер			
2.13.1	Комната №1	12,90	
2.13.2	Комната №2	15,60	
2.13.3	Кухня-ниша	5,10	
2.13.4	Холл	8,70	
2.13.5	С/У	4,30	
		46,60	
14 Гостиничный номер			
2.14.1	Комната №1	11,30	
2.14.2	Комната №2	11,30	
2.14.3	Кухня-ниша	5,50	
2.14.4	Холл	5,30	
2.14.5	С/У	4,80	
		38,20	
15 Гостиничный номер			
2.15.1	Комната №1	18,40	
2.15.2	Комната №2	16,10	
2.15.3	Кухня	12,50	
2.15.4	Холл	11,30	
2.15.5	С/У	4,30	
		62,60	
16 Гостиничный номер			
2.16.1	Комната №1	11,60	
2.16.2	Комната №2	11,90	
2.16.3	Кухня-ниша	9,20	
2.16.4	Холл	5,60	
2.16.5	Гардеробная	7,10	
2.16.6	С/У	5,20	
		50,60	

Экспликация помещений 24, 26 этажей

№ Пом.	Наименование помещения	Площадь, м²	Кат. пом.
Гостиничный комплекс места общего пользования			
2.1	Лестница	19,30	
2.2	Лестница	17,70	
2.3	Тамбур-шлюз	2,90	
2.4	Тамбур-шлюз	2,80	
2.5	Тамбур-шлюз	2,70	
2.6	Тамбур-шлюз	1,90	
2.7	Лифтовый холл	4,70	
2.8	Лифтовый холл/ПБЗ	22,10	
2.9	Коридор	41,80	
2.10	Коридор	44,70	
		160,60	
		914,20	

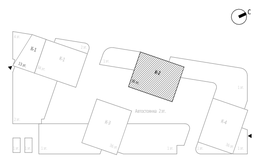
ПРИМЕЧАНИЯ

4.1

1. Перечень чертежей, состав проекта и общие указания см. "Общие данные" лист 1
2. Монолитные железобетонные конструкции, их размеры, привязки к осям и армирование см. раздел КЖ.
3. Размеры кирпичных перегородок и перегородок из газобетонных блоков даны по основным конструкциям без учета штукатурки.
4. Размеры, обозначенные знаком (*), уточняются по месту или по Дизайн-проекту.
5. Спецификации элементов заполнения дверных проемов и инженерных проемов с заполнением см. лист АР-43
6. Экспликацию полов см. на листе АР-42
7. Лестницы см. АР4.2
8. Маркировку и спецификации воздухораспределительных устройств см. в разделах "ГКО-303-22-Р-ОВ2.2" и "ГКО-303-22-Р-ОВ2.4".
9. Монтажные проемы ПК зашить после монтажа инженерных сетей и оборудования, по дизайн-проекту.

УСЛОВНЫЕ ОБОЗНАЧЕНИЯ

- Монолитные железобетонные конструкции
- Перегородки из газобетонных блоков D600 ГОСТ 31360-2007 - 100 мм, 200 мм
- Кирпичные перегородки -120 мм
- Минераловатный утеплитель - 100 мм
- Штукатурка цементно-песчаным раствором М150 по сетке - 30 мм
- Перегородки из газобетонных блоков D600 ГОСТ 31360-2007, высотой 300 мм от у.ч.п. - 100 мм
- +0,000 - Отметка чистого пола
- 360 - Марка типа пола
- Номер корпуса
- 2.1.1 - Номер помещения
- Номер квартиры
- Номер корпуса
- 2.1 - Номер помещения
- ЛФ-1 - Марка лифта
- ЛК 1.1(Н3) - Марка лестницы
- Д-1 EI30 - Марка двери с указанием степени огнестойкости



0,000=145.800

						Заказчик: ООО "Арт-групп Камень"	ГКО-303-22-Р-АР2.4
4	1	Изм.			21.02.25	Многофункциональный гостиничный комплекс с подземной автостоянкой по адресу: г. Москва, проспект Мира, вл. 222/2	
Изм.	Кол.уч	Лист	Недок.	Подпись	Дата		
Разработал		Сорока				Архитектурные решения. Надземная часть. Планы. Корпус 2.	Стадия: Р; Лист: 34; Листов:
Проверил		Ходырева					
ГИП		Захарова					
ГАП		Маслова				Маркировочный план на отм. +77.100, +83.700	ООО «АБ КАМЕНЬ Проект»
Н. контр.							
Рук. отдела		Маслова					

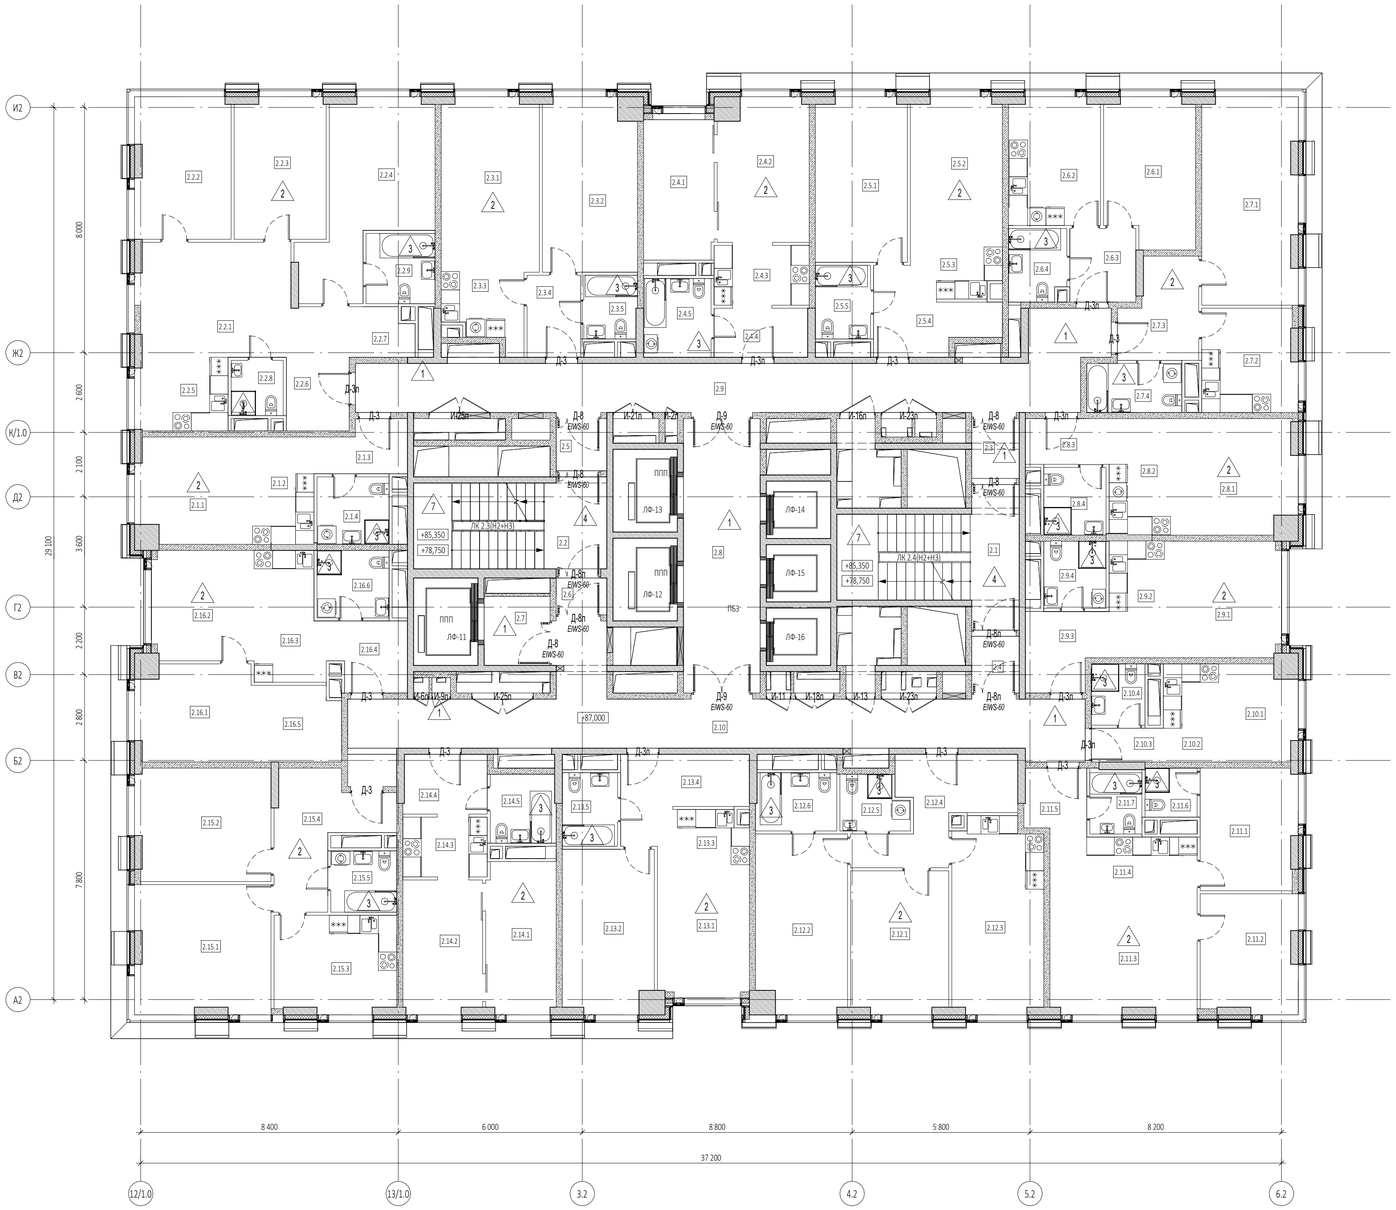
Формат А1

Согласовано

Взам. инв. №

Подп. и дата

Инв. № подл.



Экспликация помещений 25, 27 этажей

№ Пом.	Наименование помещения	Площадь, м²	Кат. пом.
1 Гостиничный номер			
2.1.1	Комната	12,70	
2.1.2	Кухня-ниша	7,00	
2.1.3	Холл	4,70	
2.1.4	С/У	5,20	
		29,60	
2 Гостиничный номер			
2.2.1	Комната №1	18,50	
2.2.2	Комната №2	14,30	
2.2.3	Комната №3	13,80	
2.2.4	Комната №4	19,40	
2.2.5	Кухня-ниша	7,20	
2.2.6	Холл	8,10	
2.2.7	Гардеробная	3,20	
2.2.8	С/У №1	3,10	
2.2.9	С/У №2	5,20	
		92,80	
3 Гостиничный номер			
2.3.1	Комната №1	17,20	
2.3.2	Комната №2	17,10	
2.3.3	Кухня-ниша	6,50	
2.3.4	Холл	4,70	
2.3.5	С/У	3,60	
		49,10	
4 Гостиничный номер			
2.4.1	Комната №1	10,80	
2.4.2	Комната №2	13,60	
2.4.3	Кухня-ниша	6,30	
2.4.4	Холл	4,90	
2.4.5	С/У	5,70	
		41,30	
5 Гостиничный номер			
2.5.1	Комната №1	16,00	
2.5.2	Комната №2	14,50	
2.5.3	Кухня-ниша	4,80	
2.5.4	Холл	7,90	
2.5.5	С/У	4,30	
		47,50	
6 Гостиничный номер			
2.6.1	Комната	13,80	
2.6.2	Кухня	12,30	
2.6.3	Холл	5,20	
2.6.4	С/У	4,40	
		35,70	
7 Гостиничный номер			
2.7.1	Комната	20,80	
2.7.2	Кухня	10,30	
2.7.3	Холл	7,60	
2.7.4	С/У	5,00	
		43,70	
8 Гостиничный номер			
2.8.1	Комната	15,00	
2.8.2	Кухня-ниша	7,60	
2.8.3	Холл	4,10	
2.8.4	С/У	4,50	
		31,20	

Экспликация помещений 25, 27 этажей

№ Пом.	Наименование помещения	Площадь, м²	Кат. пом.
9 Гостиничный номер			
2.9.1	Комната	14,40	
2.9.2	Кухня-ниша	6,80	
2.9.3	Холл	6,40	
2.9.4	С/У	4,40	
		32,00	
10 Номер дежурного персонала/горничной			
2.10.1	Комната	7,70	
2.10.2	Кухня-ниша	5,80	
2.10.3	Холл	2,60	
2.10.4	С/У	3,50	
		19,60	
11 Гостиничный номер			
2.11.1	Комната №1	12,30	
2.11.2	Комната №2	12,00	
2.11.3	Комната №3	19,10	
2.11.4	Кухня-ниша	8,80	
2.11.5	Холл	3,90	
2.11.6	С/У №1	2,70	
2.11.7	С/У №2	3,70	
		62,50	
12 Гостиничный номер			
2.12.1	Комната №1	14,70	
2.12.2	Комната №2	17,10	
2.12.3	Кухня	18,50	
2.12.4	Холл	11,60	
2.12.5	С/У №1	3,70	
2.12.6	С/У №2	5,00	
		70,60	
13 Гостиничный номер			
2.13.1	Комната №1	12,90	
2.13.2	Комната №2	15,60	
2.13.3	Кухня-ниша	5,10	
2.13.4	Холл	8,70	
2.13.5	С/У	4,30	
		46,60	
14 Гостиничный номер			
2.14.1	Комната №1	11,30	
2.14.2	Комната №2	11,30	
2.14.3	Кухня-ниша	5,50	
2.14.4	Холл	5,30	
2.14.5	С/У	4,80	
		38,20	
15 Гостиничный номер			
2.15.1	Комната №1	18,40	
2.15.2	Комната №2	16,10	
2.15.3	Кухня	12,50	
2.15.4	Холл	11,30	
2.15.5	С/У	4,30	
		62,60	
16 Гостиничный номер			
2.16.1	Комната №1	11,60	
2.16.2	Комната №2	11,90	
2.16.3	Кухня-ниша	9,20	
2.16.4	Холл	5,60	
2.16.5	Гардеробная	7,10	
2.16.6	С/У	5,20	
		50,60	

Экспликация помещений 25, 27 этажей

№ Пом.	Наименование помещения	Площадь, м²	Кат. пом.
Гостиничный комплекс места общего пользования			
2.1	Лестница	19,30	
2.2	Лестница	17,70	
2.3	Тамбур-шлюз	2,90	
2.4	Тамбур-шлюз	2,80	
2.5	Тамбур-шлюз	2,70	
2.6	Тамбур-шлюз	1,90	
2.7	Лифтовый холл	4,70	
2.8	Лифтовый холл/ПБЗ	22,10	
2.9	Коридор	41,80	
2.10	Коридор	44,70	
		160,60	
		914,20	

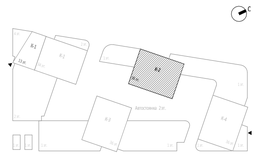
ПРИМЕЧАНИЯ

4.1

1. Перечень чертежей, состав проекта и общие указания см. "Общие данные" лист 1
2. Монолитные железобетонные конструкции, их размеры, привязки к осям и армирование см. раздел КЖ.
3. Размеры кирпичных перегородок и перегородок из газобетонных блоков даны по основным конструкциям без учета штукатурки.
4. Размеры, обозначенные знаком (*), уточняются по месту или по Дизайн-проекту.
5. Спецификации элементов заполнения дверных проемов и инженерных проемов с заполнением см. лист АР-43
6. Экспликацию полов см. на листе АР-42
7. Лестницы см. АР4.2
8. Маркировку и спецификации воздухораспределительных устройств см. в разделах "ГКО-303-22-Р-ОВ2.2" и "ГКО-303-22-Р-ОВ2.4".
9. Монтажные проемы ПК зашить после монтажа инженерных сетей и оборудования, по дизайн-проекту.

УСЛОВНЫЕ ОБОЗНАЧЕНИЯ

- Монолитные железобетонные конструкции
- Перегородки из газобетонных блоков D600 ГОСТ 31360-2007 - 100 мм, 200 мм
- Кирпичные перегородки -120 мм
- Минераловатный утеплитель - 100 мм
- Штукатурка цементно-песчаным раствором М150 по сетке - 30 мм
- Перегородки из газобетонных блоков D600 ГОСТ 31360-2007, высотой 300 мм от у.ч.п. - 100 мм
- +0,000 - Отметка чистого пола
- 1.360. - Марка типа пола
- Номер корпуса
- 2.1.1 - Номер помещения
- Номер квартиры
- Номер корпуса
- 2.1 - Номер помещения
- ЛФ-1 - Марка лифта
- ЛК 1.1(Н3) - Марка лестницы
- Д-1 EI30 - Марка двери с указанием степени огнестойкости



0,000=145.800

						Заказчик: ООО "Арт-групп Камень"
4	1	Изм.			21.02.25	Многофункциональный гостиничный комплекс с подземной автостоянкой по адресу: г. Москва, проспект Мира, вл. 222/2
Изм.	Кол.уч	Лист	№док.	Подпись	Дата	
Разработал		Сорока				Архитектурные решения. Надземная часть. Планы. Корпус 2.
Проверил		Ходырева				
ГИП		Захарова				
ГАП		Маслова				Маркировочный план на отм. +80.400, +87.000
Н. контр.						
Рук. отдела		Маслова				

Стадия	Лист	Листов
Р	35	

ГКО-303-22-Р-АР2.4

ООО «АБ КАМЕНЬ Проект»

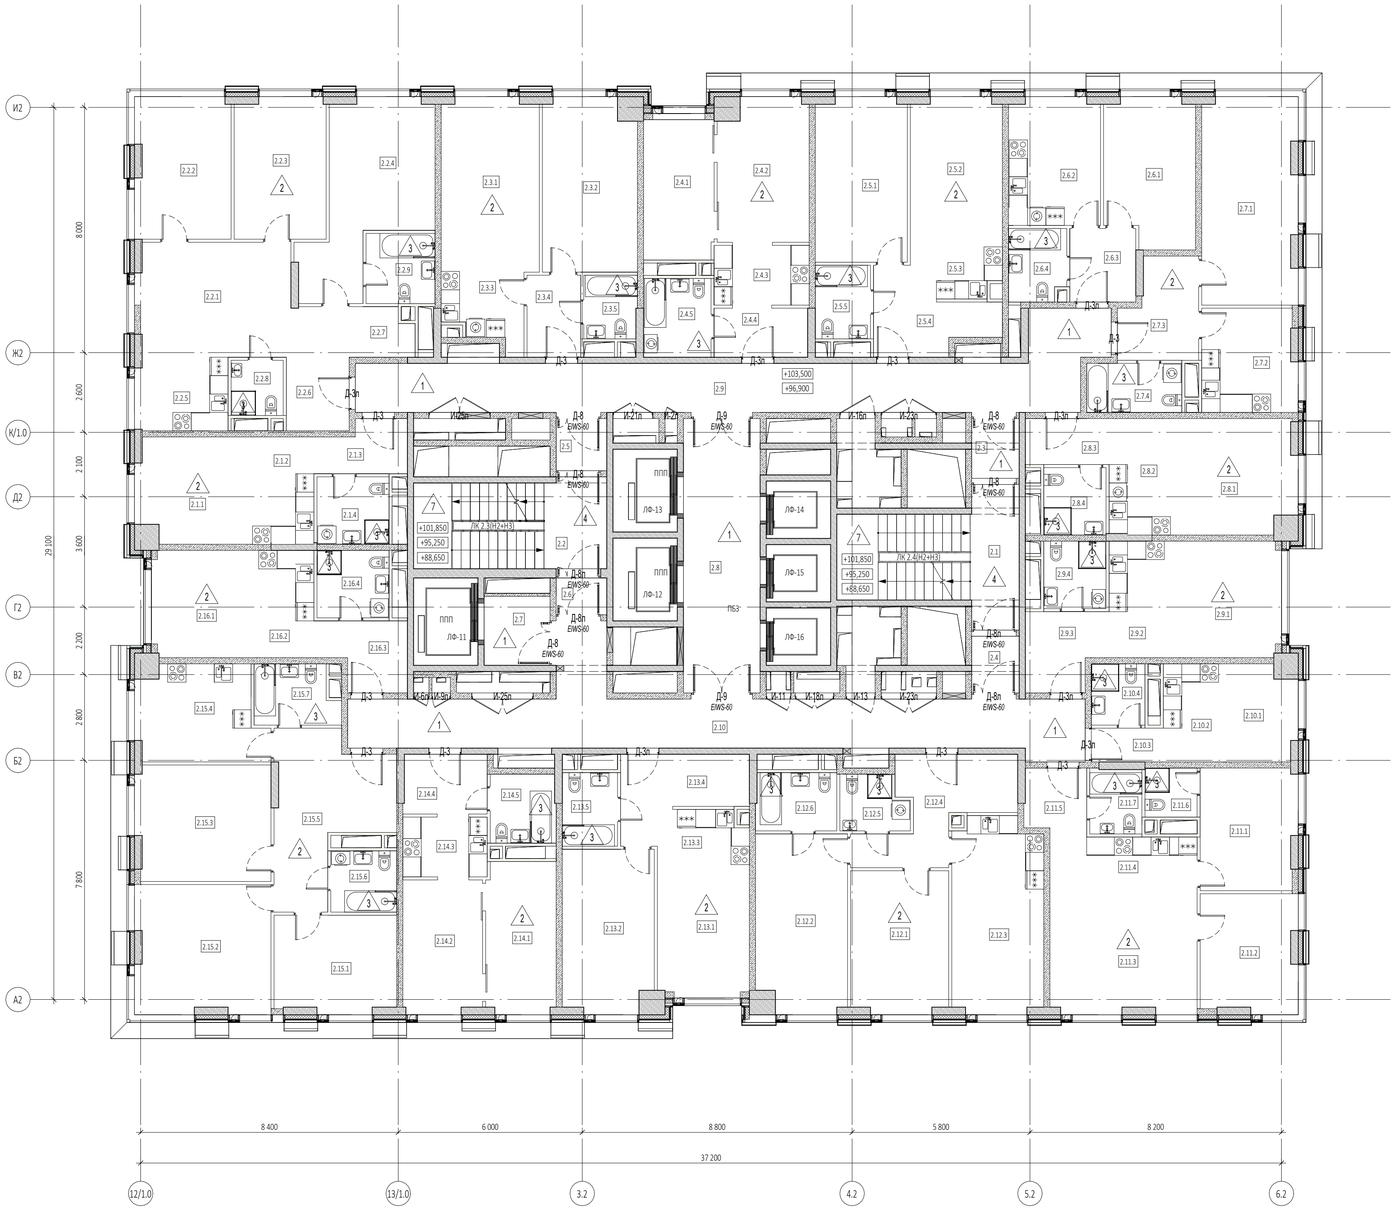
Формат А1

Согласовано

Взам. инв. №

Подп. и дата

Инв. № подл.



Экспликация помещений 28, 30, 32 этажей

№ Пом.	Наименование помещения	Площадь, м²	Кат. пом.
1 Гостиничный номер			
2.1.1	Комната	12,70	
2.1.2	Кухня-ниша	7,00	
2.1.3	Холл	4,70	
2.1.4	С/У	5,20	
		29,60	
2 Гостиничный номер			
2.2.1	Комната №1	18,50	
2.2.2	Комната №2	14,30	
2.2.3	Комната №3	13,80	
2.2.4	Комната №4	19,40	
2.2.5	Кухня-ниша	7,20	
2.2.6	Холл	8,10	
2.2.7	Гардеробная	3,20	
2.2.8	С/У №1	3,10	
2.2.9	С/У №2	5,20	
		92,80	
3 Гостиничный номер			
2.3.1	Комната №1	17,20	
2.3.2	Комната №2	17,10	
2.3.3	Кухня-ниша	6,50	
2.3.4	Холл	4,70	
2.3.5	С/У	3,60	
		49,10	
4 Гостиничный номер			
2.4.1	Комната №1	10,80	
2.4.2	Комната №2	13,60	
2.4.3	Кухня-ниша	6,30	
2.4.4	Холл	4,90	
2.4.5	С/У	5,70	
		41,30	
5 Гостиничный номер			
2.5.1	Комната №1	16,00	
2.5.2	Комната №2	14,50	
2.5.3	Кухня-ниша	4,80	
2.5.4	Холл	7,90	
2.5.5	С/У	4,30	
		47,50	
6 Гостиничный номер			
2.6.1	Комната	13,80	
2.6.2	Кухня	12,30	
2.6.3	Холл	5,20	
2.6.4	С/У	4,40	
		35,70	
7 Гостиничный номер			
2.7.1	Комната	20,80	
2.7.2	Кухня	10,30	
2.7.3	Холл	7,60	
2.7.4	С/У	5,00	
		43,70	
8 Гостиничный номер			
2.8.1	Комната	15,00	
2.8.2	Кухня-ниша	7,60	
2.8.3	Холл	4,10	
2.8.4	С/У	4,50	
		31,20	

Экспликация помещений 28, 30, 32 этажей

№ Пом.	Наименование помещения	Площадь, м²	Кат. пом.
9 Гостиничный номер			
2.9.1	Комната	14,40	
2.9.2	Кухня-ниша	6,80	
2.9.3	Холл	6,30	
2.9.4	С/У	4,50	
		32,00	
10 Гостиничный номер			
2.10.1	Комната	7,70	
2.10.2	Кухня-ниша	5,80	
2.10.3	Холл	2,60	
2.10.4	С/У	3,50	
		19,60	
11 Гостиничный номер			
2.11.1	Комната №1	12,30	
2.11.2	Комната №2	12,00	
2.11.3	Комната №3	19,10	
2.11.4	Кухня-ниша	8,80	
2.11.5	Холл	3,90	
2.11.6	С/У №1	2,70	
2.11.7	С/У №2	3,70	
		62,50	
12 Гостиничный номер			
2.12.1	Комната №1	14,70	
2.12.2	Комната №2	17,10	
2.12.3	Кухня	18,50	
2.12.4	Холл	11,60	
2.12.5	С/У №1	3,70	
2.12.6	С/У №2	5,00	
		70,60	
13 Гостиничный номер			
2.13.1	Комната №1	12,90	
2.13.2	Комната №2	15,60	
2.13.3	Кухня-ниша	5,10	
2.13.4	Холл	8,70	
2.13.5	С/У	4,30	
		46,60	
14 Гостиничный номер			
2.14.1	Комната №1	11,30	
2.14.2	Комната №2	11,30	
2.14.3	Кухня-ниша	5,50	
2.14.4	Холл	5,30	
2.14.5	С/У	4,80	
		38,20	
15 Гостиничный номер			
2.15.1	Комната №1	12,50	
2.15.2	Комната №2	18,40	
2.15.3	Комната №3	16,50	
2.15.4	Кухня	12,30	
2.15.5	Холл	16,40	
2.15.6	С/У №1	4,30	
2.15.7	С/У №2	5,10	
		85,50	
16 Гостиничный номер			
2.16.1	Комната	12,10	
2.16.2	Кухня-ниша	6,30	
2.16.3	Холл	5,90	
2.16.4	С/У	5,20	
		29,50	

Экспликация помещений 28, 30, 32 этажей

№ Пом.	Наименование помещения	Площадь, м²	Кат. пом.
Гостиничный комплекс места общего пользования			
2.1	Лестница	19,30	
2.2	Лестница	17,70	
2.3	Тамбур-шлюз	2,90	
2.4	Тамбур-шлюз	2,80	
2.5	Тамбур-шлюз	2,70	
2.6	Тамбур-шлюз	1,90	
2.7	Лифтовый холл	4,70	
2.8	Лифтовый холл/ПБЗ	22,10	
2.9	Коридор	41,80	
2.10	Коридор	42,80	
		158,70	
		914,10	

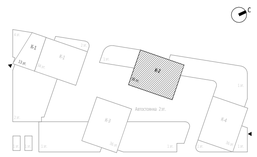
УСЛОВНЫЕ ОБОЗНАЧЕНИЯ

- Монолитные железобетонные конструкции
- Перегородки из газобетонных блоков D600 ГОСТ 31360-2007 - 100 мм, 200 мм
- Кирпичные перегородки -120 мм
- Минераловатный утеплитель - 100 мм
- Штукатурка цементно-песчаным раствором М150 по сетке - 30 мм
- Перегородки из газобетонных блоков D600 ГОСТ 31360-2007, высотой 300 мм от у.ч.п. - 100 мм
- +0,000 - Отметка чистого пола
- 360 - Марка типа пола
- Номер корпуса
- 2.1.1 - Номер помещения
- Номер квартиры
- Номер корпуса
- 2.1 - Номер помещения
- ЛФ-1 - Марка лифта
- ЛК 1.1(Н3) - Марка лестницы
- Д-1 EI30 - Марка двери с указанием степени огнестойкости

ПРИМЕЧАНИЯ

4.1

1. Перечень чертежей, состав проекта и общие указания см. "Общие данные" лист 1
2. Монолитные железобетонные конструкции, их размеры, привязки к осям и армирование см. раздел КЖ.
3. Размеры кирпичных перегородок и перегородок из газобетонных блоков даны по основным конструкциям без учета штукатурки.
4. Размеры, обозначенные знаком (*), уточняются по месту или по Дизайн-проекту.
5. Спецификации элементов заполнения дверных проемов и инженерных проемов с заполнением см. лист АР-43
6. Экспликацию полов см. на листе АР-42
7. Лестницы см. АР4.2
8. Маркировку и спецификации воздухораспределительных устройств см. в разделах "ГКО-303-22-Р-ОВ2.2" и "ГКО-303-22-Р-ОВ2.4".
9. Монтажные проемы ПК зашить после монтажа инженерных сетей и оборудования, по дизайн-проекту.



0,000=145.800

						Заказчик: ООО "Арт-групп Камень"
4	1	Изм.			21.02.25	Многофункциональный гостиничный комплекс с подземной автостоянкой по адресу: г. Москва, проспект Мира, вл. 222/2
Изм.	Кол.уч	Лист	Недок.	Подпись	Дата	
Разработал		Сорока				Архитектурные решения. Надземная часть. Планы. Корпус 2.
Проверил		Ходырева				
ГИП		Захарова				
ГАП		Маслова				Маркировочный план на отм. +90.300, +96.900, +103.500
Н. контр.						
Рук. отдела		Маслова				

Стадия	Лист	Листов
Р	36	

ГКО-303-22-Р-АР2.4

ООО «АБ КАМЕНЬ Проект»

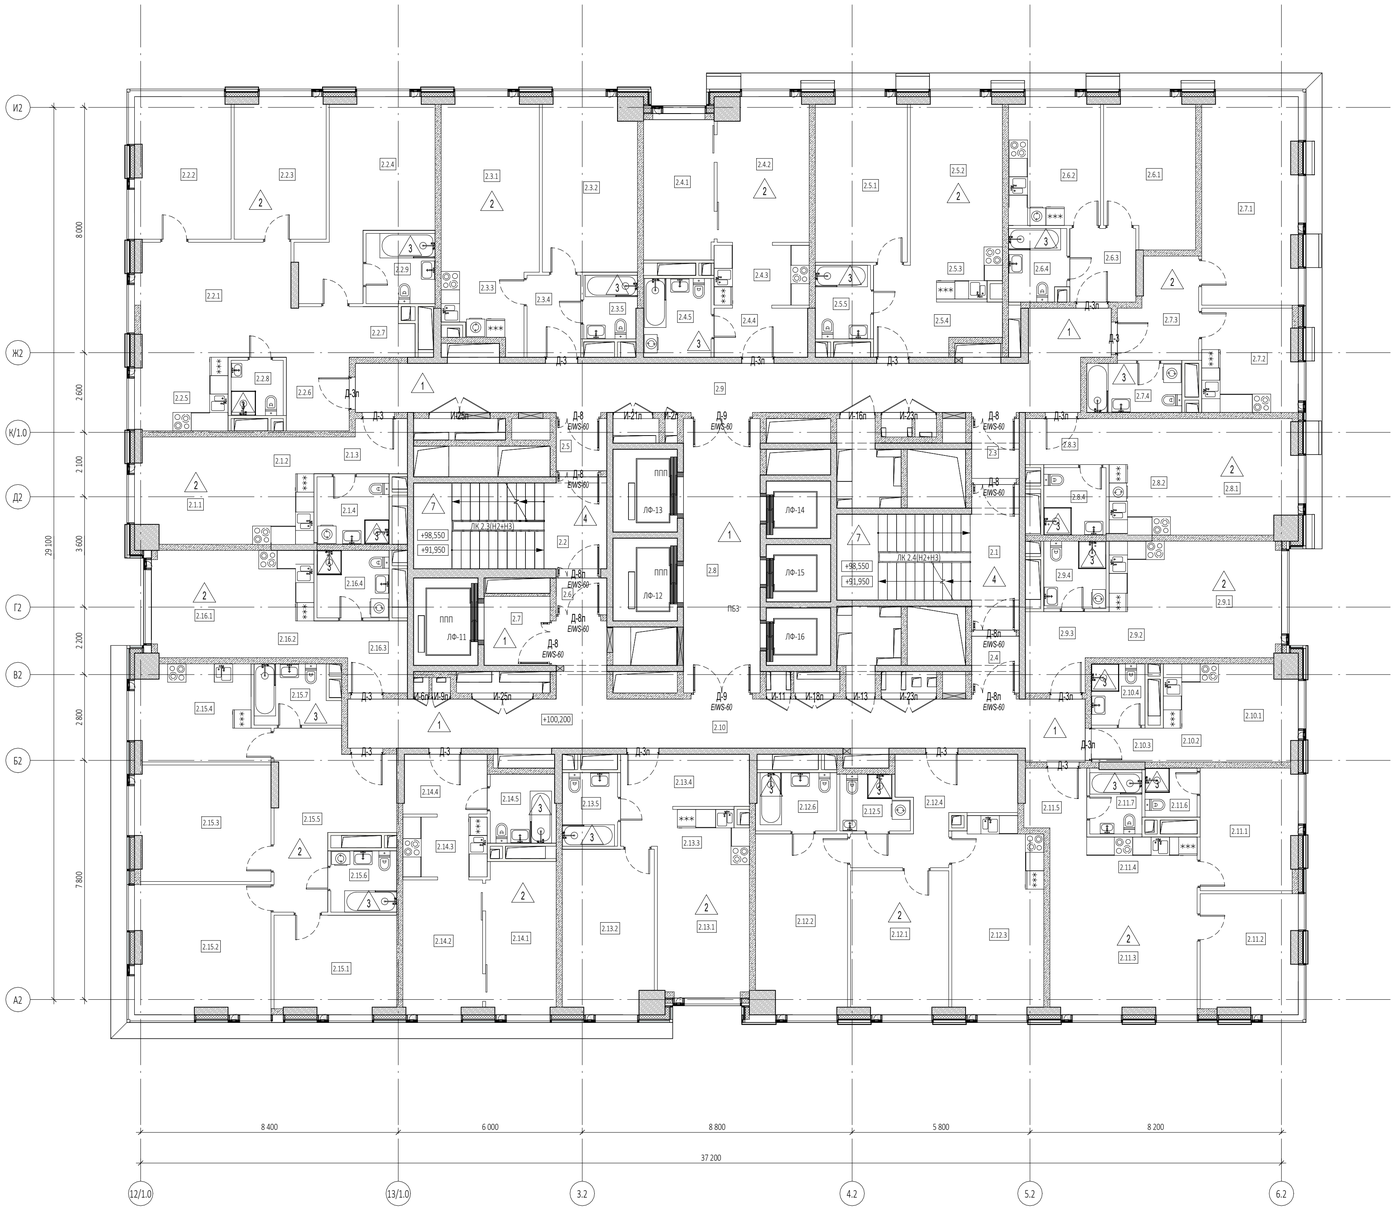
Формат А1

Согласовано

Взам. инв. №

Подп. и дата

Инв. № подл.



Экспликация помещений 29, 31 этажей

№ Пом.	Наименование помещения	Площадь, м²	Кат. пом.
1 Гостиничный номер			
2.1.1	Комната	12,70	
2.1.2	Кухня-ниша	7,00	
2.1.3	Холл	4,70	
2.1.4	С/У	5,20	
		29,60	
2 Гостиничный номер			
2.2.1	Комната №1	18,50	
2.2.2	Комната №2	14,30	
2.2.3	Комната №3	13,80	
2.2.4	Комната №4	19,40	
2.2.5	Кухня-ниша	7,20	
2.2.6	Холл	8,10	
2.2.7	Гардеробная	3,20	
2.2.8	С/У №1	3,10	
2.2.9	С/У №2	5,20	
		92,80	
3 Гостиничный номер			
2.3.1	Комната №1	17,20	
2.3.2	Комната №2	17,10	
2.3.3	Кухня-ниша	6,50	
2.3.4	Холл	4,70	
2.3.5	С/У	3,60	
		49,10	
4 Гостиничный номер			
2.4.1	Комната №1	10,80	
2.4.2	Комната №2	13,60	
2.4.3	Кухня-ниша	6,30	
2.4.4	Холл	4,90	
2.4.5	С/У	5,70	
		41,30	
5 Гостиничный номер			
2.5.1	Комната №1	16,00	
2.5.2	Комната №2	14,50	
2.5.3	Кухня-ниша	4,80	
2.5.4	Холл	7,90	
2.5.5	С/У	4,30	
		47,50	
6 Гостиничный номер			
2.6.1	Комната	13,80	
2.6.2	Кухня	12,30	
2.6.3	Холл	5,20	
2.6.4	С/У	4,40	
		35,70	
7 Гостиничный номер			
2.7.1	Комната	20,80	
2.7.2	Кухня	10,30	
2.7.3	Холл	7,60	
2.7.4	С/У	5,00	
		43,70	
8 Гостиничный номер			
2.8.1	Комната	15,00	
2.8.2	Кухня-ниша	7,60	
2.8.3	Холл	4,10	
2.8.4	С/У	4,50	
		31,20	

Экспликация помещений 29, 31 этажей

№ Пом.	Наименование помещения	Площадь, м²	Кат. пом.
9 Гостиничный номер			
2.9.1	Комната	14,40	
2.9.2	Кухня-ниша	6,80	
2.9.3	Холл	6,30	
2.9.4	С/У	4,50	
		32,00	
10 Номер дежурного персонала/горничной			
2.10.1	Комната	7,70	
2.10.2	Кухня-ниша	5,80	
2.10.3	Холл	2,60	
2.10.4	С/У	3,50	
		19,60	
11 Гостиничный номер			
2.11.1	Комната №1	12,30	
2.11.2	Комната №2	12,00	
2.11.3	Комната №3	19,10	
2.11.4	Кухня-ниша	8,80	
2.11.5	Холл	3,90	
2.11.6	С/У №1	2,70	
2.11.7	С/У №2	3,70	
		62,50	
12 Гостиничный номер			
2.12.1	Комната №1	14,70	
2.12.2	Комната №2	17,10	
2.12.3	Кухня	18,50	
2.12.4	Холл	11,60	
2.12.5	С/У №1	3,70	
2.12.6	С/У №2	5,00	
		70,60	
13 Гостиничный номер			
2.13.1	Комната №1	12,90	
2.13.2	Комната №2	15,60	
2.13.3	Кухня-ниша	5,10	
2.13.4	Холл	8,70	
2.13.5	С/У	4,30	
		46,60	
14 Гостиничный номер			
2.14.1	Комната №1	11,30	
2.14.2	Комната №2	11,30	
2.14.3	Кухня-ниша	5,50	
2.14.4	Холл	5,30	
2.14.5	С/У	4,80	
		38,20	
15 Гостиничный номер			
2.15.1	Комната №1	12,50	
2.15.2	Комната №2	18,40	
2.15.3	Комната №3	16,50	
2.15.4	Кухня	12,30	
2.15.5	Холл	16,40	
2.15.6	С/У №1	4,30	
2.15.7	С/У №2	5,10	
		85,50	
16 Гостиничный номер			
2.16.1	Комната	12,10	
2.16.2	Кухня-ниша	6,30	
2.16.3	Холл	5,90	
2.16.4	С/У	5,20	
		29,50	

Экспликация помещений 29, 31 этажей

№ Пом.	Наименование помещения	Площадь, м²	Кат. пом.
Гостиничный комплекс места общего пользования			
2.1	Лестница	19,30	
2.2	Лестница	17,70	
2.3	Тамбур-шлюз	2,90	
2.4	Тамбур-шлюз	2,80	
2.5	Тамбур-шлюз	2,70	
2.6	Тамбур-шлюз	1,90	
2.7	Лифтовый холл	4,70	
2.8	Лифтовый холл/ПБЗ	22,10	
2.9	Коридор	41,80	
2.10	Коридор	42,80	
		158,70	
		914,10	

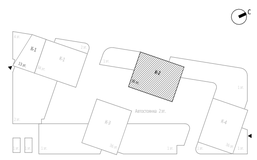
УСЛОВНЫЕ ОБОЗНАЧЕНИЯ

- Монолитные железобетонные конструкции
- Перегородки из газобетонных блоков D600 ГОСТ 31360-2007 - 100 мм, 200 мм
- Кирпичные перегородки -120 мм
- Минераловатный утеплитель - 100 мм
- Штукатурка цементно-песчаным раствором М150 по сетке - 30 мм
- Перегородки из газобетонных блоков D600 ГОСТ 31360-2007, высотой 300 мм от у.ч.п. - 100 мм
- +0,000 - Отметка чистого пола
- 1.3(2) - Марка типа пола
- Номер корпуса
- 2.1.1 - Номер помещения
- Номер квартиры
- Номер корпуса
- 2.1 - Номер помещения
- ЛФ-1 - Марка лифта
- ЛК 1.1(Н3) - Марка лестницы
- Д-1 EI30 - Марка двери с указанием степени огнестойкости

ПРИМЕЧАНИЯ

4.1

1. Перечень чертежей, состав проекта и общие указания см. "Общие данные" лист 1
2. Монолитные железобетонные конструкции, их размеры, привязки к осям и армирование см. раздел КЖ.
3. Размеры кирпичных перегородок и перегородок из газобетонных блоков даны по основным конструкциям без учета штукатурки.
4. Размеры, обозначенные знаком (*), уточняются по месту или по Дизайн-проекту.
5. Спецификации элементов заполнения дверных проемов и инженерных проемов с заполнением см. лист АР-43
6. Экспликацию полов см. на листе АР-42
7. Лестницы см. АР4.2
8. Маркировку и спецификации воздухораспределительных устройств см. в разделах "ГКО-303-22-Р-ОВ2.2" и "ГКО-303-22-Р-ОВ2.4".
9. Монтажные проемы ПК зашить после монтажа инженерных сетей и оборудования, по дизайн-проекту.



0,000=145.800

						Заказчик: ООО "Арт-групп Камень"	ГКО-303-22-Р-АР2.4
4	1	Изм.			21.02.25	Многофункциональный гостиничный комплекс с подземной автостоянкой по адресу: г. Москва, проспект Мира, вл. 222/2	
Изм.	Кол.уч	Лист	Недок.	Подпись	Дата		
Разработал		Сорока				Архитектурные решения. Надземная часть. Планы. Корпус 2.	Стадия: Р; Лист: 37; Листов:
Проверил		Ходырева					
ГИП		Захарова					
ГАП		Маслова				Маркировочный план на отм. +93.600, +100.200	ООО «АБ КАМЕНЬ Проект»
Н. контр.							
Рук. отдела		Маслова					

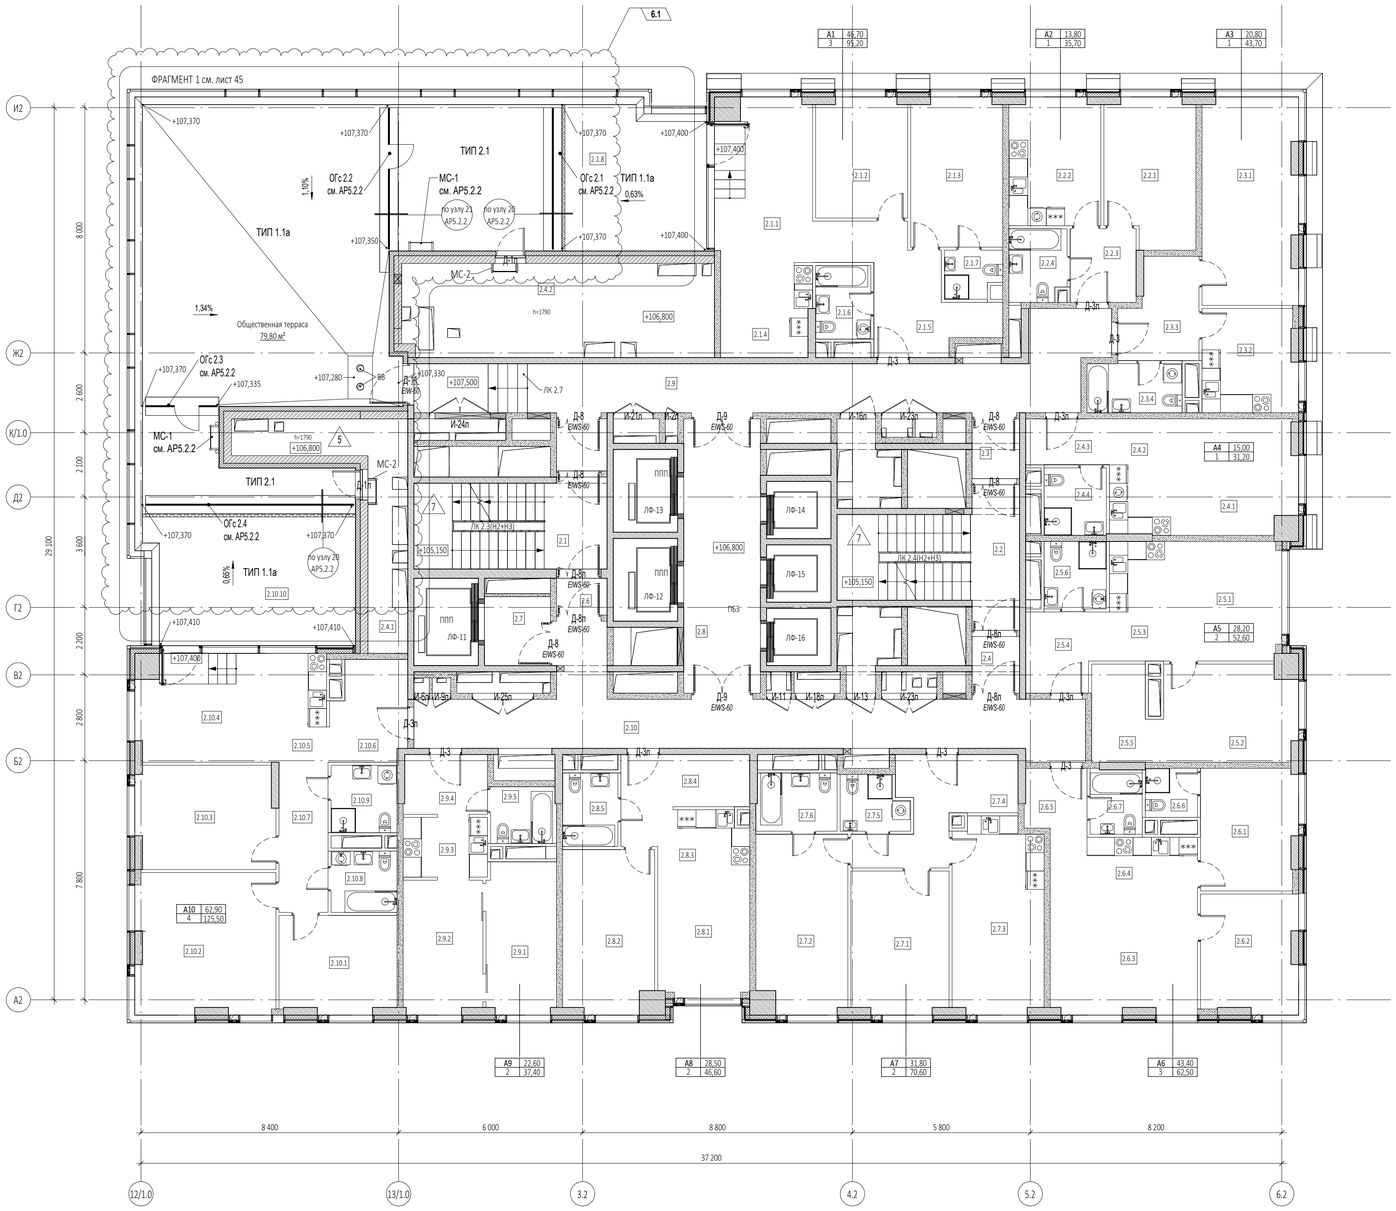
Формат А1

Согласовано

Взам. инв. №

Подп. и дата

Инв. № подл.



Ведомость материалов кровель 33 этажа (в том числе на пристройках), объем

Описание	Объем	Изготовитель	Примечания
Выравнивающая стяжка из цем.-песч. раствора М150, армированная сеткой d4Вр-I с ячейкой 100х100	8,59 м³		
Гранитный щебень фракции 2-5 мм	9,24 м³		
Декоративная мраморная галька темно-серого цвета фракции 20-40 мм. По ГОСТ 8267-93	3,59 м³	ООО Полевская мраморная компания	
Теплоизоляционный и уклонообразующий слой - пеностекольный щебень ГОСТ Р 59574–2021 100/30-60 с коэфф. уплотнения 1.3	72,82 м³	ICM Glass (Россия, г. Калуга)	
Теплоизоляционный слой пеностекольные плиты НЕОПОРМ Д130 ТУ5712-001-37275967-2012, Плотность 130 кг/м.куб. Несущая нагрузка > 1400 кПа Теплопроводность 0,045 Вт/мК. Размер 600х450 толщ.200	6,42 м³	ICM Glass (Россия, г. Калуга)	
Уклонообразующая стяжка из цем.-песч. раствора М150, армированная сеткой d4Вр-1 с ячейкой 100х100	2,46 м³		

Ведомость материалов кровель 33 этажа (в том числе на пристройках), площадь

Описание	Площадь	Изготовитель	Примечания
Армировочная сетка d4Вр-1 с ячейкой 100х100	203,82 м²		
Гидроизоляция Технозласт ЭПП	407,65 м²	ТЕХНОНИКОЛЬ (или аналог)	
Дренажный слой Iso-Drain 10 GHT с геотекстилем Typar (1160хН/м2)	171,71 м²	INTERPLAST (или аналог)	
Огрунтовка битумным праймером №1 Технониколь	203,82 м²	ТЕХНОНИКОЛЬ (или аналог)	
Пленка пароизоляционная Технониколь 200мк	203,73 м²	ТЕХНОНИКОЛЬ (или аналог)	
Плитка тротуарная Готика Profi, Квадрат А.3.К.4, черный, полный прокрас, с/ц, 300*300*40 мм (или аналог)	131,94 м²	Фабрика «Готика» (ООО «Бекам») или аналог	
Разделительный слой - геотекстиль 300г/м2	407,55 м²	ГК GeoSM "Геофлакс" (или аналог)	
Разделительный слой - геотекстиль 500г/м2	32,11 м²	ГК GeoSM "Геофлакс" (или аналог)	

5.2

Экспликация помещений 33 этажа

№ Пом.	Наименование помещения	Площадь, м²	Кат. пом.
1 Гостиничный номер			
2.1.1	Комната №1	20,60	
2.1.2	Комната №2	11,60	
2.1.3	Комната №3	14,50	
2.1.4	Кухня-ниша	9,00	
2.1.5	Холл	9,70	
2.1.6	С/У №1	4,30	
2.1.7	С/У №2	2,80	
2.1.8	Терраса	22,70	
		95,20	
2 Гостиничный номер			
2.2.1	Комната	13,80	
2.2.2	Кухня	12,30	
2.2.3	Холл	5,20	
2.2.4	С/У	4,40	
		35,70	
3 Гостиничный номер			
2.3.1	Комната	20,80	
2.3.2	Кухня	10,30	
2.3.3	Холл	7,60	
2.3.4	С/У	5,00	
		43,70	
4 Гостиничный номер			
2.4.1	Комната	15,00	
2.4.2	Кухня-ниша	7,60	
2.4.3	Холл	4,10	
2.4.4	С/У	4,50	
		31,20	
5 Гостиничный номер			
2.5.1	Комната №1	14,70	
2.5.2	Комната №2	13,50	
2.5.3	Кухня-ниша	7,00	
2.5.4	Холл	6,50	
2.5.5	Гардеробная	6,40	
2.5.6	С/У	4,50	
		52,60	
6 Гостиничный номер			
2.6.1	Комната №1	12,30	
2.6.2	Комната №2	12,00	
2.6.3	Комната №3	19,10	
2.6.4	Кухня-ниша	8,80	
2.6.5	Холл	3,90	
2.6.6	С/У №1	2,70	
2.6.7	С/У №2	3,70	
		62,50	
7 Гостиничный номер			
2.7.1	Комната №1	14,70	
2.7.2	Комната №2	17,10	
2.7.3	Кухня	18,50	
2.7.4	Холл	11,60	
2.7.5	С/У №1	3,70	
2.7.6	С/У №2	5,00	
		70,60	

Экспликация помещений 33 этажа

№ Пом.	Наименование помещения	Площадь, м²	Кат. пом.
8 Гостиничный номер			
2.8.1	Комната №1	12,90	
2.8.2	Комната №2	15,60	
2.8.3	Кухня-ниша	5,10	
2.8.4	Холл	8,70	
2.8.5	С/У	4,30	
		46,60	
9 Гостиничный номер			
2.9.1	Комната №1	11,30	
2.9.2	Комната №2	11,30	
2.9.3	Кухня-ниша	5,50	
2.9.4	Холл	5,30	
2.9.5	С/У	4,00	
		37,40	
10 Гостиничный номер			
2.10.1	Комната №1	12,00	
2.10.2	Комната №2	20,70	
2.10.3	Комната №3	15,10	
2.10.4	Комната №4	15,10	
2.10.5	Кухня-ниша	6,30	
2.10.6	Холл	7,80	
2.10.7	Коридор	7,80	
2.10.8	С/У №1	4,30	
2.10.9	С/У №2	4,70	
2.10.10	Терраса	31,70	
		125,50	
Гостиничный комплекс места общего пользования			
2.1	Лестница	17,70	
2.2	Лестница	19,30	
2.3	Тамбур-шлюз	2,90	
2.4	Тамбур-шлюз	2,80	
2.5	Тамбур-шлюз	2,70	
2.6	Тамбур-шлюз	1,90	
2.7	Лифтовый холл	4,70	
2.8	Лифтовый холл/ПБЗ	22,10	
2.9	Коридор	38,80	
2.10	Коридор	39,50	
		152,40	
Техническое пространство			
2.4.1	Пространство для прокладки коммуникаций	15,30	
2.4.2	Пространство для прокладки коммуникаций	31,10	
		46,40	
		799,80	

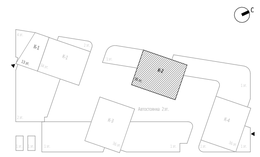
УСЛОВНЫЕ ОБОЗНАЧЕНИЯ

- Монолитные железобетонные конструкции
- Перегородки из газобетонных блоков D600 ГОСТ 31360-2007 - 100 мм, 200 мм
- Кирпичные перегородки -120 мм
- Минераловатный утеплитель - 100 мм
- Штукатурка цементно-песчаным раствором М150 по сетке - 30 мм
- Перегородки из пазогребневых блоков, высотой в 1 блок - 100 мм
- Разуклонка по стяжке под гидроизоляцию
- Разуклонка по мощению
- +0,000 - Отметка чистого пола
- 360 - Марка типа пола
- Номер корпуса
- 2.1.1 - Номер помещения
- Номер квартиры
- Номер корпуса
- 2.1 - Номер помещения
- ЛФ-1 - Марка лифта
- ЛК 1.1(Н3) - Марка лестницы
- Д-1 EI30 - Марка двери с указанием степени огнестойкости

ПРИМЕЧАНИЯ

4.3

1. Перечень чертежей, состав проекта и общие указания см. "Общие данные" лист 1
2. Монолитные железобетонные конструкции, их размеры, привязки к осям и армирование см. раздел КЖ.
3. Размеры кирпичных перегородок и перегородок из газобетонных блоков даны по основным конструкциям без учета штукатурки.
4. Размеры, обозначенные знаком (*), уточняются по месту или по Дизайн-проекту.
5. Спецификации элементов заполнения дверных проемов и инженерных проемов с заполнением см. лист АР-43
6. Экспликацию полов см. на листе АР-42
7. Лестницы см. АР4.2
8. Маркировку и спецификации воздухораспределительных устройств см. в разделах "ГКО-303-22-Р-ОВ2.2" и "ГКО-303-22-Р-ОВ2.4".
9. Монтажные проемы ПК зашить после монтажа инженерных сетей и оборудования, по дизайн-проекту.



0,000=145.800

Изм.	Кол.уч	Лист	№док.	Подпись	Дата
6	1	Изм.	31-25		14.05.25
5	2	Изм.	21-25		25.04.25
4	3	Изм.			21.02.25

Разработал	Сорока			
Проверил	Еремеева			
ГИП	Захарова			
ГАП	Маслова			
Н. контр.				
Рук. отдела	Маслова			

Заказчик: ООО "Арт-групп Камень"

ГКО-303-22-Р-АР2.4

Многофункциональный гостиничный комплекс с подземной автостоянкой по адресу: г. Москва, проспект Мира, вл. 222/2

Архитектурные решения. Надземная часть. Планы. Корпус 2.

Стадия	Лист	Листов
Р	38	

Маркировочный план на отм. +106.800

ООО «АБ КАМЕНЬ Проект»

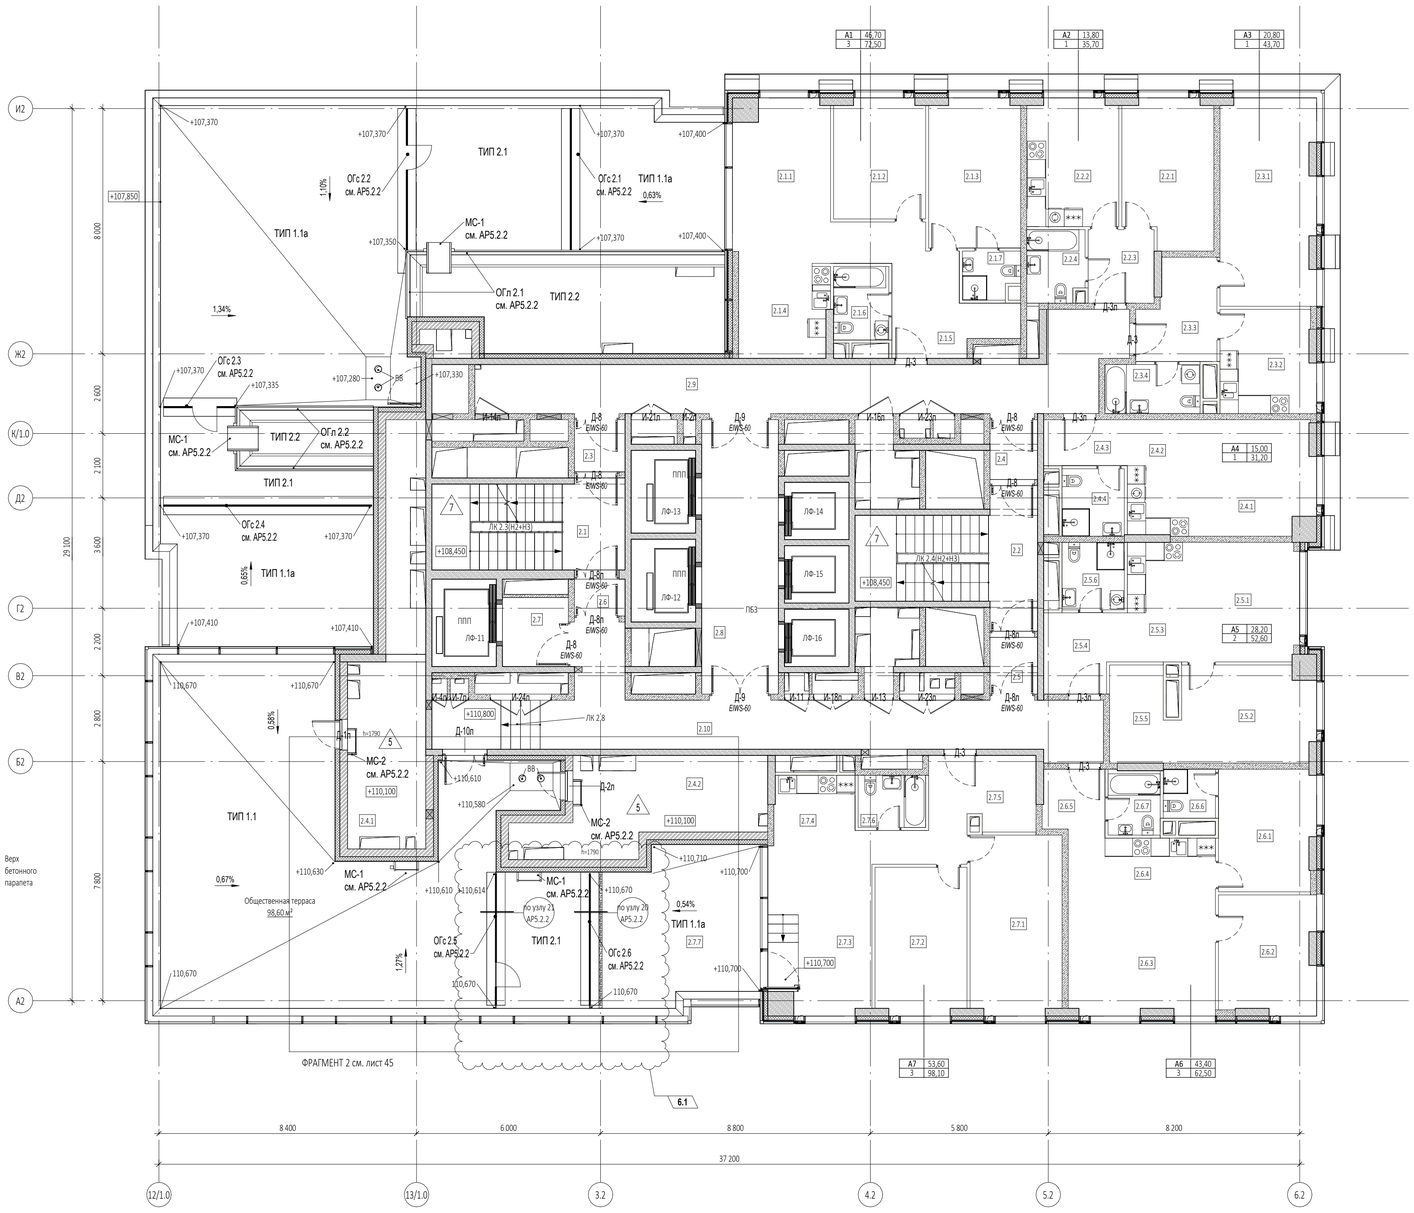
Формат А1

Согласовано

Взам. инв. №

Подп. и дата

Инв. № подл.



Ведомость материалов кровель 34 этажа (в том числе на пристройках), объем

Описание	Объем	Изготовитель	Примечания
Выравнивающая стяжка из цем.-песч. раствора М150, армированная сеткой d4Вр-1 с ячейкой 100х100	6,92 м³		
Гранитный щебень фракции 2-5 мм	8,73 м³		
Декоративная мраморная галька темно-серого цвета фракции 20-40 мм. По ГОСТ 8267-93	2,05 м³	ООО Полевская мраморная компания	
Теплоизоляционный и уклонообразующий слой - пеностекольный щебень ГОСТ Р 59574–2021 100/30-60 с коэфф. уплотнения 1.3	58,72 м³	ICM Glass (Россия, г. Калуга)	
Теплоизоляционный слой пеностекольные плиты НЕОПОРМ Д130 ТУ5712-001-37275967-2012, Плотность 130 кг/м.куб. Несущая нагрузка > 1400 кПа Теплопроводность 0,045 Вт/мК. Размер 600х450 толщ.200	6,09 м³	ICM Glass (Россия, г. Калуга)	
Уклонообразующая стяжка из цем.-песч. раствора М150, армированная сеткой d4Вр-1 с ячейкой 100х100	2,26 м³		

Ведомость материалов кровель 34 этажа (в том числе на пристройках), площадь

Описание	Площадь	Изготовитель	Примечания
Армировочная сетка d4Вр-1 с ячейкой 100х100	165,69 м²		
Гидроизоляция Техноэласт ЭПП	337,64 м²	ТЕХНОНИКОЛЬ (или аналог)	
Дренажный слой Iso-Drain 10 GHT с геотекстилем Typar (1160кН/м2)	138,39 м²	INTERPLAST (или аналог)	
Огрунтовка битумным праймером №1 Технониколь	165,69 м²	ТЕХНОНИКОЛЬ (или аналог)	
Пленка пароизоляционная Технониколь 200мк	165,68 м²	ТЕХНОНИКОЛЬ (или аналог)	
Плитка тротуарная Готика Profi, Квадрат А.3.К.4, черный, полный прокрас, с/ц, 300*300*40 мм (или аналог)	124,78 м²	Фабрика «Готика» (ООО «Бекам») или аналог	
Разделительный слой - геотекстиль 300г/м2	337,63 м²	ГК GeoSM "Геофлакс" (или аналог)	
Разделительный слой - геотекстиль 500г/м2	27,30 м²	ГК GeoSM "Геофлакс" (или аналог)	
Фартук из оцинкованной стали, покраска порошковая заводская	3,13 м²		

Экспликация помещений 34 этажа

№ Пом.	Наименование помещения	Площадь, м²	Кат. пом.
1 Гостиничный номер			
2.1.1	Комната №1	20,60	
2.1.2	Комната №2	11,60	
2.1.3	Комната №3	14,50	
2.1.4	Кухня-ниша	9,00	
2.1.5	Холл	9,70	
2.1.6	С/У №1	4,30	
2.1.7	С/У №2	2,80	
		72,50	
2 Гостиничный номер			
2.2.1	Комната	13,80	
2.2.2	Кухня	12,30	
2.2.3	Холл	5,20	
2.2.4	С/У	4,40	
		35,70	
3 Гостиничный номер			
2.3.1	Комната	20,80	
2.3.2	Кухня	10,30	
2.3.3	Холл	7,60	
2.3.4	С/У	5,00	
		43,70	
4 Гостиничный номер			
2.4.1	Комната	15,00	
2.4.2	Кухня-ниша	7,60	
2.4.3	Холл	4,10	
2.4.4	С/У	4,50	
		31,20	
5 Гостиничный номер			
2.5.1	Комната №1	14,70	
2.5.2	Комната №2	13,50	
2.5.3	Кухня-ниша	7,00	
2.5.4	Холл	6,50	
2.5.5	Гардеробная	6,40	
2.5.6	С/У	4,50	
		52,60	

Экспликация помещений 34 этажа


№ Пом.	Наименование помещения	Площадь, м²	Кат. пом.
6 Гостиничный номер			
2.6.1	Комната №1	12,30	
2.6.2	Комната №2	12,00	
2.6.3	Комната №3	19,10	
2.6.4	Кухня-ниша	8,80	
2.6.5	Холл	3,90	
2.6.6	С/У №1	2,70	
2.6.7	С/У №2	3,70	
		62,50	
7 Гостиничный номер			
2.7.1	Комната №1	17,50	
2.7.2	Комната №2	14,30	
2.7.3	Комната №3	21,80	
2.7.4	Кухня-ниша	4,60	
2.7.5	Холл	9,80	
2.7.6	С/У	3,70	
2.7.7	Терраса	26,40	
		98,10	
Гостиничный комплекс места общего пользования			
2.1	Лестница	17,70	
2.2	Лестница	19,30	
2.3	Тамбур-шлюз	2,70	
2.4	Тамбур-шлюз	2,90	
2.5	Тамбур-шлюз	2,80	
2.6	Тамбур-шлюз	1,90	
2.7	Лифтовый холл	4,70	
2.8	Лифтовый холл/ПБЗ	22,10	
2.9	Коридор	36,60	
2.10	Коридор	39,40	
		150,10	
Техническое пространство			
2.4.1	Пространство для прокладки коммуникаций	15,90	
2.4.2	Пространство для прокладки коммуникаций	20,30	
		36,20	
		582,60	

УСЛОВНЫЕ ОБОЗНАЧЕНИЯ

- Монолитные железобетонные конструкции
- Перегородки из газобетонных блоков D600 ГОСТ 31360-2007 - 100 мм, 200 мм
- Кирпичные перегородки -120 мм
- Минераловатный утеплитель - 100 мм
- Штукатурка цементно-песчаным раствором М150 по сетке - 30 мм
- Перегородки из газогребневых блоков, высотой в 1 блок - 100 мм
- Разуклонка по стяжке под гидроизоляцию
- Разуклонка по мощению
- +0,000 - Отметка чистого пола
- 360 - Марка типа пола
- Номер корпуса / Номер помещения
- Номер квартиры
- Номер корпуса / Номер помещения
- ЛФ-1 - Марка лифта
- ЛК 1.1(Н3) - Марка лестницы
- Д-1 EI30 - Марка двери с указанием степени огнестойкости

ПРИМЕЧАНИЯ

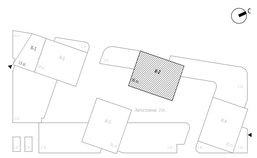1. Перечень чертежей, состав проекта и общие указания см. "Общие данные" лист 1
2. Монолитные железобетонные конструкции, их размеры, привязки к осям и армирование см. раздел КЖ.
3. Размеры кирпичных перегородок и перегородок из газобетонных блоков даны по основным конструкциям без учета штукатурки.
4. Размеры, обозначенные знаком (*), уточняются по месту или по Дизайн-проекту.
5. Спецификации элементов заполнения дверных проемов и инженерных проемов с заполнением см. лист АР-43
6. Экспликацию полов см. на листе АР-42
7. Лестницы см. АР4.2
8. Маркировку и спецификации воздухораспределительных устройств см. в разделах "ГКО-303-22-Р-ОВ2.2" и "ГКО-303-22-Р-ОВ2.4".
9. Монтажные проемы ПК зашить после монтажа инженерных сетей и оборудования, по дизайн-проекту.



0,000=145.800

Изм.	Кол.уч	Лист	№док.	Подпись	Дата
6	1	Изм.	31-25		14.05.25
5	2	Изм.	21-25		25.04.25
4		Зам.			21.02.25

Заказчик: ООО "Арт-групп Камень"

ГКО-303-22-Р-АР2.4

Многофункциональный гостиничный комплекс с подземной автостоянкой по адресу: г. Москва, проспект Мира, вл. 222/2

		Стадия	Лист	Листов
Разработал	Сорока			
Проверил	Еремеева			
ГИП	Захарова	Р	39	
ГАП	Маслова			
Н. контр.				
Рук. отдела	Маслова			

Архитектурные решения. Надземная часть. Планы. Корпус 2.

Маркировочный план на отм. +110.100

ООО «АБ КАМЕНЬ Проект»

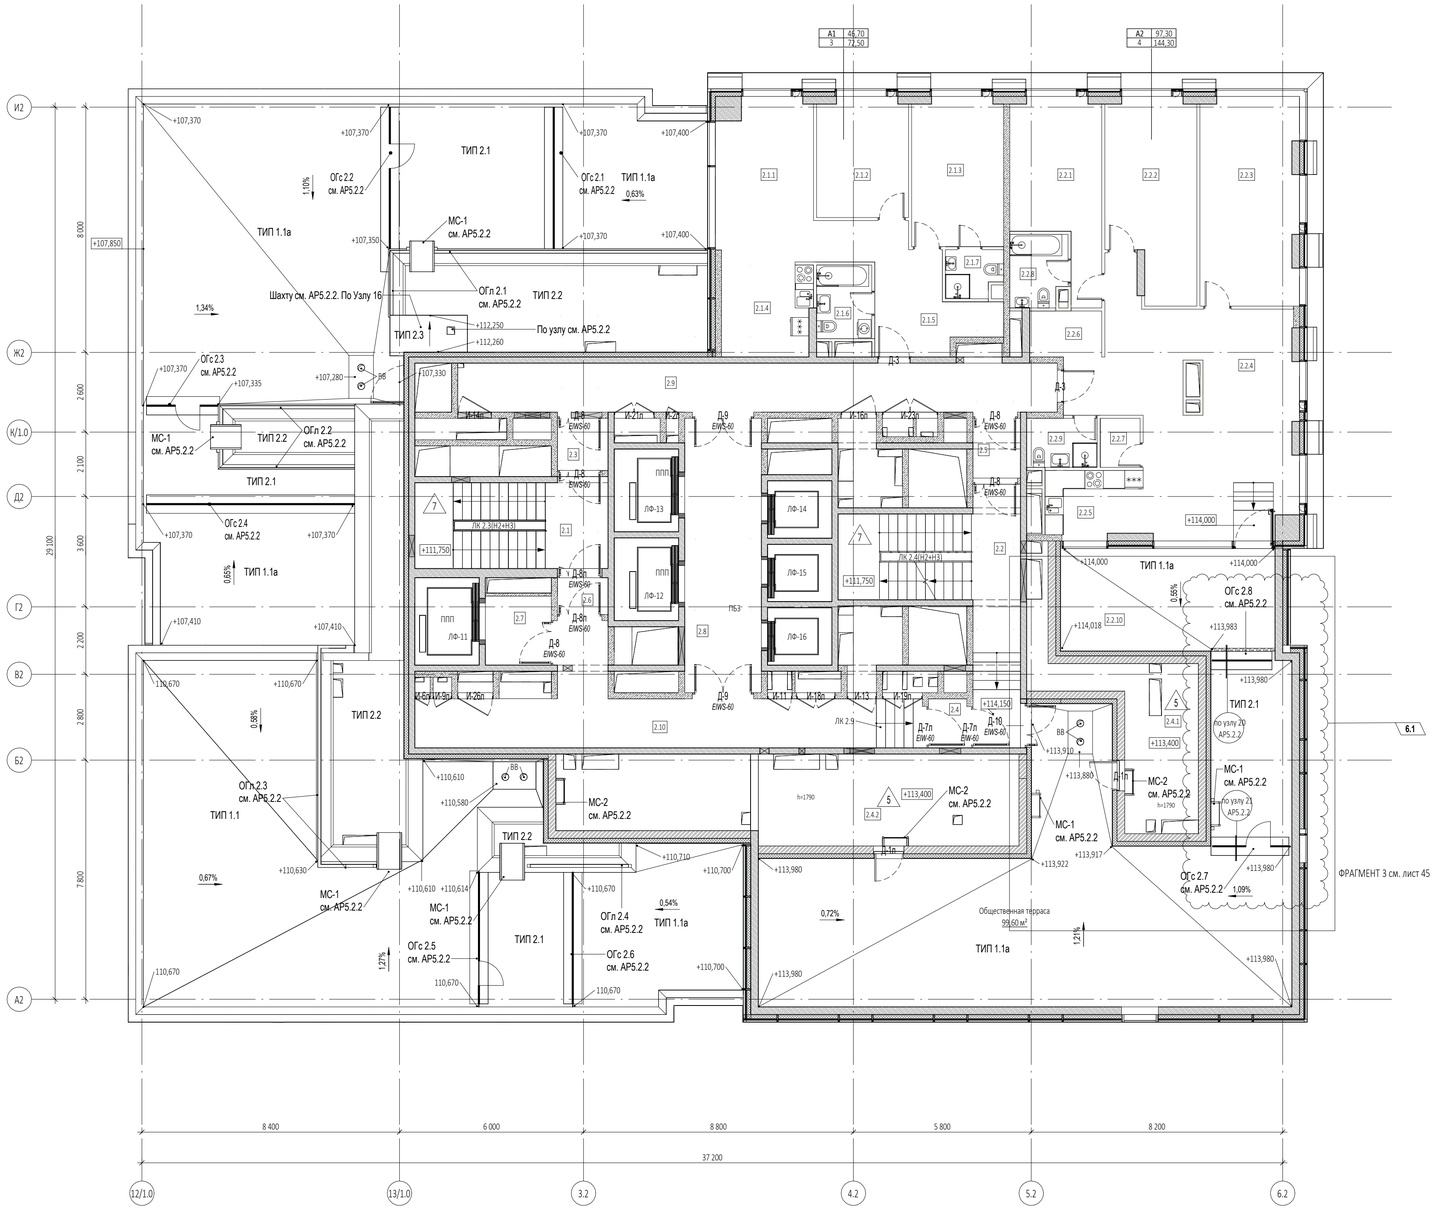
Формат А1

Согласовано

Взам. инв. №

Подп. и дата

Инв. № подл.



Экспликация помещений 35 этажа

№ Пом.	Наименование помещения	Площадь, м²	Кат. пом.
1 Гостиничный номер			
2.1.1	Комната №1	20,60	
2.1.2	Комната №2	11,60	
2.1.3	Комната №3	14,50	
2.1.4	Кухня-ниша	9,00	
2.1.5	Холл	9,70	
2.1.6	С/У №1	4,30	
2.1.7	С/У №2	2,80	
		72,50	
2 Гостиничный номер			
2.2.1	Комната №1	15,40	
2.2.2	Комната №2	17,90	
2.2.3	Комната №3	21,50	
2.2.4	Комната №4	42,50	
2.2.5	Кухня-ниша	7,00	
2.2.6	Холл	5,90	
2.2.7	Гардеробная	2,10	
2.2.8	С/У №1	4,30	
2.2.9	С/У №2	3,70	
2.2.10	Терраса	24,00	
		144,30	
Гостиничный комплекс места общего пользования			
2.1	Лестница	17,70	
2.2	Лестница	25,10	
2.3	Тамбур-шлюз	2,70	
2.4	Тамбур-шлюз	1,90	
2.5	Тамбур-шлюз	2,90	
2.6	Тамбур-шлюз	1,90	
2.7	Лифтовый холл	4,70	
2.8	Лифтовый холл/ПБ3	22,10	
2.9	Коридор	30,70	
2.10	Коридор	31,60	
		141,30	
Техническое пространство			
2.4.1	Пространство для прокладки коммуникаций	19,00	
2.4.2	Пространство для прокладки коммуникаций	21,20	
		40,20	
		398,30	

Ведомость материалов кровель 35 этажа (в том числе на пристройках), объем

Описание	Объем	Изготовитель	Примечания
Выравнивающая стяжка из цем.-песч. раствора М150, армированная сеткой d4Вр-I с ячейкой 100х100	7,03 м³		
Гранитный щебень фракции 2-5 мм	8,64 м³		
Гранитный щебень фракции 5-20 мм	0,06 м³		
Декоративная мраморная галька темно-серого цвета фракции 20-40 мм. По ГОСТ 8267-93	3,42 м³	ООО Полевская мраморная компания	
Теплоизоляционный и уклонообразующий слой - пеностекольный щебень ГОСТ Р 59574–2021 100/30-60 с коэфф. уплотнения 1.3	60,32 м³	ICM Glass (Россия, г. Калуга)	
Теплоизоляционный слой пеностекольные плиты НЕОПОРМ Д130 ТУ5712-001-37275967-2012, Плотность 130 кг/м.куб. Несущая нагрузка > 1400 кПа Теплопроводность 0,045 Вт/мК. Размер 600х450 толщ.200	10,48 м³	ICM Glass (Россия, г. Калуга)	
Уклонообразующая стяжка из цем.-песч. раствора М150, армированная сеткой d4Вр-1 с ячейкой 100х100	3,82 м³		
Цементно-песчаная сухая смесь М300 для укладки плитки	0,02 м³		

Ведомость материалов кровель 35 этажа (в том числе на пристройках), площадь


Описание	Площадь	Изготовитель	Примечания
Армировочная сетка d4Вр-1 с ячейкой 100х100	192,99 м²		
Гидроизоляция Техноэласт ЭПП	385,98 м²	ТЕХНОНИКОЛЬ (или аналог)	
Дренажный слой Iso-Drain 10 GHT с геотекстилем Typar (1160кН/м2)	140,58 м²	INTERPLAST (или аналог)	
Огрунтовка битумным праймером №1 Технониколь	192,99 м²	ТЕХНОНИКОЛЬ (или аналог)	
Пленка пароизоляционная Технониколь 200мк	192,97 м²	ТЕХНОНИКОЛЬ (или аналог)	
Плитка тротуарная Готика Profi, Квадрат А.3.К.4, черный, полный прокрас, с/ц, 300*300*40 мм (или аналог)	124,62 м²	Фабрика «Готика» (ООО «Бекам») или аналог	
Разделительный слой - геотекстиль 300г/м2	385,96 м²	ГК GeoSM "Геофлакс" (или аналог)	
Разделительный слой - геотекстиль 500г/м2	52,41 м²	ГК GeoSM "Геофлакс" (или аналог)	

УСЛОВНЫЕ ОБОЗНАЧЕНИЯ

- Монолитные железобетонные конструкции
- Перегородки из газобетонных блоков D600 ГОСТ 31360-2007 - 100 мм, 200 мм
- Кирпичные перегородки -120 мм
- Минераловатный утеплитель - 100 мм
- Штукатурка цементно-песчаным раствором М150 по сетке - 30 мм
- Перегородки из газогребневых блоков, высотой в 1 блок - 100 мм
- Разуклонка по стяжке под гидроизоляцию
- Разуклонка по мощению
- +0,000 - Отметка чистого пола
- /1.3Б0/ - Марка типа пола
- Номер корпуса
- 2.1.1 - Номер помещения
- Номер квартиры
- Номер корпуса
- 2.1 - Номер помещения
- ЛФ-1 - Марка лифта
- ЛК 1.1(Н3) - Марка лестницы
- Д-1 EI30 - Марка двери с указанием степени огнестойкости

ПРИМЕЧАНИЯ

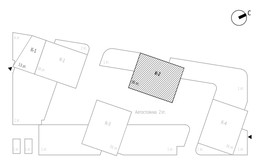1. Перечень чертежей, состав проекта и общие указания см. "Общие данные" лист 1
2. Монолитные железобетонные конструкции, их размеры, привязки к осям и армирование см. раздел КЖ.
3. Размеры кирпичных перегородок и перегородок из газобетонных блоков даны по основным конструкциям без учета штукатурки.
4. Размеры, обозначенные знаком (*), уточняются по месту или по Дизайн-проекту.
5. Спецификации элементов заполнения дверных проемов и инженерных проемов с заполнением см. лист АР-43
6. Экспликацию полов см. на листе АР-42
7. Лестницы см. АР4.2
8. Маркировку и спецификации воздухораспределительных устройств см. в разделах "ГКО-303-22-Р-ОВ2.2" и "ГКО-303-22-Р-ОВ2.4".
9. Монтажные проемы ПК зашить после монтажа инженерных сетей и оборудования, по дизайн-проекту.



0,000=145.800

6	1	Изм.	31-25		14.05.25	Заказчик: ООО "Арт-групп Камень"
5	2	Изм.	21-25		25.04.25	ГКО-303-22-Р-АР2.4
4		Зам.			21.02.25	Многофункциональный гостиничный комплекс с подземной автостоянкой по адресу: г. Москва, проспект Мира, вл. 222/2
Изм.	Кол.уч	Лист	Nедок.	Подпись	Дата	

Разработал	Сорока	Архитектурные решения. Надземная часть. Планы. Корпус 2.	Стадия	Лист	Листов
Проверил	Еремеева		Р	40	
ГИП	Захарова				
ГАП	Маслова				
Н. контр.		Маркировочный план на отм. +113.400	ООО «АБ КАМЕНЬ Проект»	
Рук. отдела	Маслова			

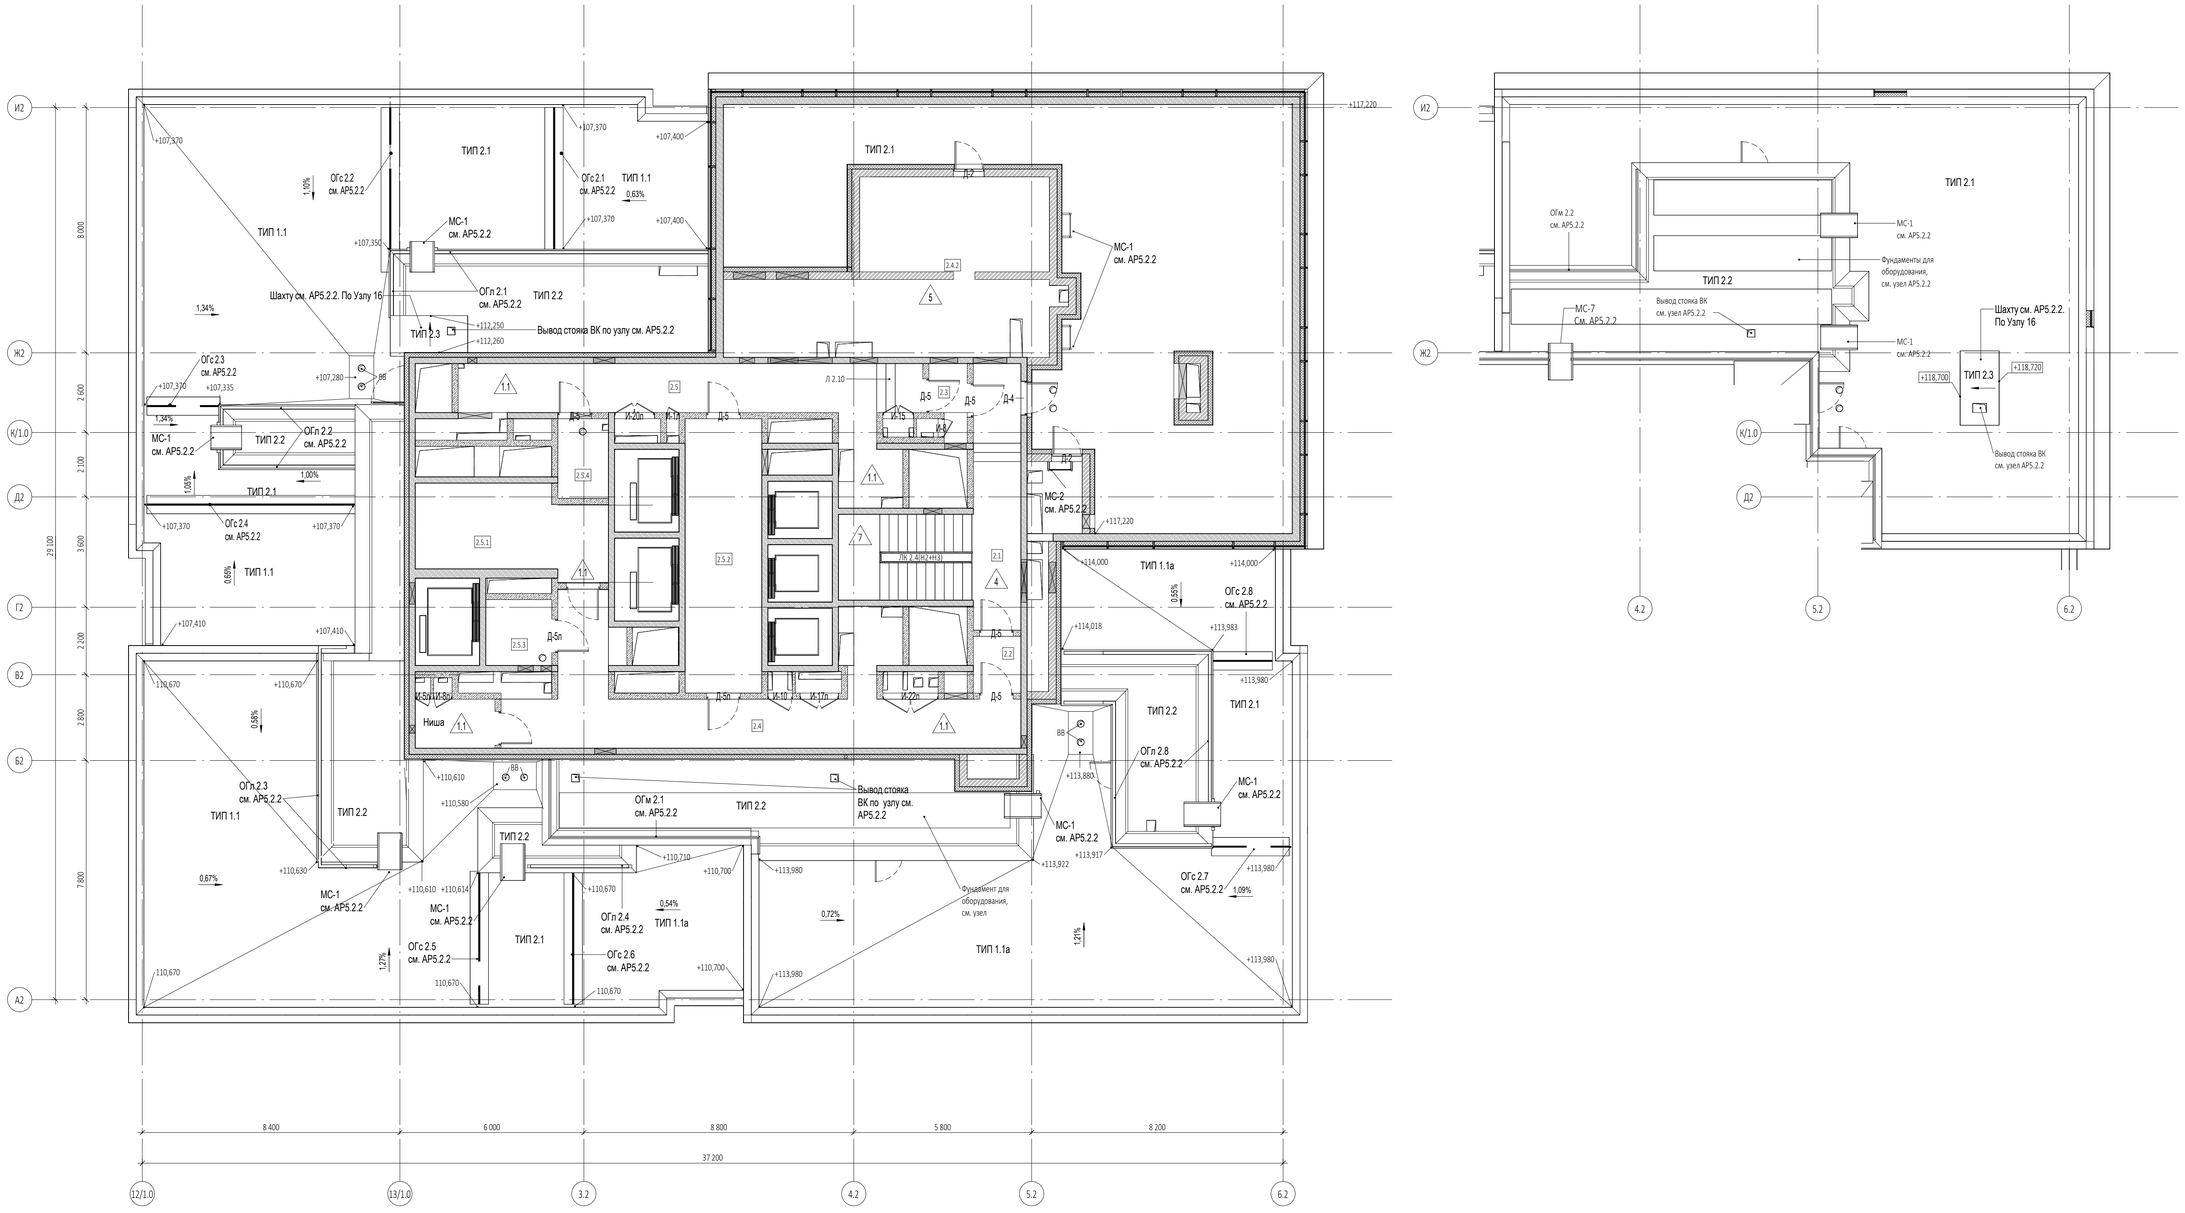
Согласовано

Взам. инв. №

Подп. и дата

Инв. № подл.

Формат А1



Экспликация помещений техэтажа

№ Пом.	Наименование помещения	Площадь м²
МОП		
2.1	Лестница	25,20
2.2	Лестница	2,80
2.3	Тамбур-шлюз	2,60
2.4	Тамбур-шлюз	37,30
2.5	Тамбур-шлюз	29,10
		97,00
Технические помещения		
2.5.1	Помещение СС	16,70
2.5.2	Электрощитовая	22,00
2.5.3	Помещение для размещения узлов управления спринклерной установки	4,50
2.5.4	Помещение для размещения узлов управления спринклерной установки	4,10
		47,30
Техническое пространство		
2.4.1	Пространство для прокладки коммуникаций	7,80
2.4.2	Пространство для прокладки коммуникаций	46,80
		54,60
		198,90

Ведомость материалов кровель 36 этажа (в том числе на пристройках), объем

Описание	Объем	Изготовитель	Примечания
Выравнивающая стяжка из цем.-песч. раствора М150, армированная сеткой d4Вр-I с ячейкой 100х100	6,77 м³		
Декоративная мраморная галька темно-серого цвета фракции 20-40 мм. По ГОСТ 8267-93	9,10 м³	ООО Полевская мраморная компания	
Теплоизоляционный и уклонообразующий слой - пеностекольный щебень ГОСТ Р 59574–2021 100/30-60 с коэфф. уплотнения 1.3	58,55 м³	ICM Glass (Россия, г. Калуга)	
Теплоизоляционный слой пеностекольные плиты НЕОПОРМ Д130 ТУ5712-001-37275967-2012, Плотность 130 кг/м.куб. Несущая нагрузка > 1400 кПа Теплопроводность 0,045 Вт/мК. Размер 600х450 толщ.200	9,93 м³	ICM Glass (Россия, г. Калуга)	
Уклонообразующая стяжка из цем.-песч. раствора М150, армированная сеткой d4Вр-1 с ячейкой 100х100	4,92 м³		

Ведомость материалов кровель 36 этажа (в том числе на пристройках), площадь

Описание	Площадь	Изготовитель	Примечания
Армировочная сетка d4Вр-1 с ячейкой 100х100	181,98 м²		
Гидроизоляция Техноэласт ЭПП	370,15 м²	ТЕХНОНИКОЛЬ (или аналог)	
Дренажный слой Iso-Drain 10 GHT с геотекстилем Typar (1160хН/м2)	135,44 м²	INTERPLAST (или аналог)	
Огрунтовка битумным праймером №1 Технониколь	181,99 м²	ТЕХНОНИКОЛЬ (или аналог)	
Пленка пароизоляционная Технониколь 200мк	181,95 м²	ТЕХНОНИКОЛЬ (или аналог)	
Разделительный слой - геотекстиль 300г/м2	370,11 м²	ГК GeoSM "Геофлакс" (или аналог)	
Разделительный слой - геотекстиль 500г/м2	46,54 м²	ГК GeoSM "Геофлакс" (или аналог)	
Сэндвич панель	0,36 м²	Российского производства	
Фартук из оцинкованной стали, покраска порошковая заводская	3,09 м²		

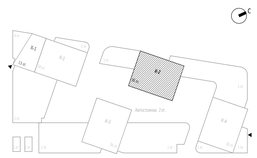
5.1

УСЛОВНЫЕ ОБОЗНАЧЕНИЯ

- Монолитные железобетонные конструкции
- Перегородки из газобетонных блоков D600 ГОСТ 31360-2007 - 100 мм, 200 мм
- Кирпичные перегородки -120 мм
- Минераловатный утеплитель - 100 мм
- Штукатурка цементно-песчаным раствором М150 по сетке - 30 мм
- Перегородки из газогребневых блоков, высотой в 1 блок - 100 мм
- Разуклонка по стяжке под гидроизоляцию
- Разуклонка по мощению
- +0,000 - Отметка чистого пола
- 1.360 - Марка типа пола
- 2.1.1 - Номер корпуса / Номер помещения / Номер квартиры
- 2.1 - Номер корпуса / Номер помещения
- ЛФ-1 - Марка лифта
- ЛК 1.1(Н3) - Марка лестницы
- Д-1 ДЕИ - Марка двери с указанием степени огнестойкости

ПРИМЕЧАНИЯ

1. Перечень чертежей, состав проекта и общие указания см. "Общие данные" лист 1
2. Монолитные железобетонные конструкции, их размеры, привязки к осям и армирование см. раздел КЖ
3. Размеры кирпичных перегородок и перегородок из газобетонных блоков даны по основным конструкциям без учета штукатурки.
4. Размеры, обозначенные знаком (*), уточняются по месту или по Дизайн-проекту.
5. Спецификации элементов заполнения дверных проемов и инженерных проемов с заполнением см. лист АР-43
6. Экспликацию полов см. на листе АР-42
7. Лестницы см. АР4.2
8. Монтажные проемы ПК зашить после монтажа инженерных сетей и оборудования, по дизайн-проекту.



0,000=145.800

						Заказчик: ООО "Арт-групп Камень"	ГКО-303-22-Р-АР2.4
5	1	Изм.	21-25		25.04.25	Многофункциональный гостиничный комплекс с подземной автостоянкой по адресу: г. Москва, проспект Мира, вл. 222/2	
4		Зам.			21.02.25		
Изм.	Кол.уч	Лист	Мёдок.	Подпись	Дата		
Разработал		Сорока				Архитектурные решения. Надземная часть. Планы. Корпус 2.	Стадия: Р; Лист: 41; Листов:
Проверил		Ходырева					
ГИП		Захарова					
ГАП		Маслова					
Н. контр.						Маркировочный план на отм. +116.700 техэтаж	ООО «АБ КАМЕНЬ Проект»
Рук. отдела		Маслова					

Согласовано

Взам. инв. №

Подп. и дата

Инв. № подл.

Формат А1

Экспликация полов

Тип пола	Номер помещения	Площадь, м²
3		
1	2.1, 2.2, 2.3, 2.4, 2.5, 2.6, 2.7, 2.8, 2.9, 2.10	133,40
2	2.1.1, 2.1.2, 2.1.3, 2.2.1, 2.2.2, 2.2.3, 2.3.1, 2.3.2, 2.3.3, 2.4.1, 2.4.2, 2.4.3, 2.4.4, 2.5.1, 2.5.2, 2.5.3, 2.5.4, 2.6.1, 2.6.2, 2.6.3, 2.6.4, 2.7.1, 2.7.2, 2.7.3, 2.8, 2.8.1, 2.8.2, 2.8.3, 2.9.1, 2.9.2, 2.9.3, 2.10.1, 2.10.2, 2.10.3, 2.11.1, 2.11.2, 2.11.3, 2.12.1, 2.12.2, 2.12.3, 2.12.4, 2.12.5, 2.13.1, 2.13.2, 2.13.3, 2.13.4, 2.14.1, 2.14.2, 2.14.3, 2.14.4, 2.15.1, 2.15.2, 2.15.3, 2.15.4, 2.16.1, 2.16.2, 2.16.3, 2.17.1, 2.17.2, 2.17.3, 2.18.1, 2.18.2, 2.18.3	709,32
3	2.1.4, 2.2.4, 2.3.4, 2.4.5, 2.5.5, 2.6.5, 2.7.4, 2.8.4, 2.9.4, 2.10.4, 2.11.2, 2.11.4, 2.12.6, 2.12.7, 2.13.5, 2.13.6, 2.14.5, 2.15.5, 2.16.4, 2.17.2, 2.17.4, 2.18.4	107,72
4	2.1, 2.2.2,	9,94
		954,37
4		
1	2.3, 2.4, 2.5, 2.6, 2.7, 2.8, 2.9, 2.10	130,85
2	2.1.1, 2.1.2, 2.1.3, 2.2.1, 2.2.2, 2.2.3, 2.3.1, 2.3.2, 2.3.3, 2.4.1, 2.4.2, 2.4.3, 2.4.4, 2.5.1, 2.5.2, 2.5.3, 2.5.4, 2.6.1, 2.6.2, 2.6.3, 2.6.4, 2.7.1, 2.7.3, 2.7.4, 2.8, 2.8.1, 2.8.2, 2.8.3, 2.9.1, 2.9.2, 2.9.3, 2.10.1, 2.10.2, 2.10.3, 2.11.1, 2.11.2, 2.11.3, 2.12.1, 2.12.2, 2.12.3, 2.12.4, 2.12.5, 2.13.1, 2.13.2, 2.13.3, 2.13.4, 2.14.1, 2.14.2, 2.14.3, 2.14.4, 2.15.1, 2.15.2, 2.15.3, 2.15.4, 2.16.1, 2.16.2, 2.16.3, 2.17.1, 2.17.2, 2.17.3, 2.18.1, 2.18.2, 2.18.3	699,13
3	2.1.4, 2.2.4, 2.3.4, 2.4.5, 2.5.5, 2.6.5, 2.7.2, 2.8.2, 2.9.4, 2.10.4, 2.11.4, 2.12.6, 2.12.7, 2.13.5, 2.13.6, 2.14.5, 2.15.5, 2.16.4, 2.17.4, 2.18.4	100,47
4	2.1, 2.2.2	9,94
		940,39
5		
1	2.3, 2.4, 2.5, 2.6, 2.7, 2.8, 2.9, 2.10	130,85
2	2.1.1, 2.1.2, 2.1.3, 2.2.1, 2.2.2, 2.2.3, 2.3.1, 2.3.2, 2.3.3, 2.4.1, 2.4.2, 2.4.3, 2.4.4, 2.5.1, 2.5.2, 2.5.3, 2.5.4, 2.6.1, 2.6.2, 2.6.3, 2.6.4, 2.7.1, 2.7.3, 2.7.4, 2.8, 2.8.1, 2.8.2, 2.8.3, 2.9.1, 2.9.2, 2.9.3, 2.10.1, 2.10.2, 2.10.3, 2.11.1, 2.11.2, 2.11.3, 2.12.1, 2.12.2, 2.12.3, 2.12.4, 2.12.5, 2.13.1, 2.13.2, 2.13.3, 2.13.4, 2.14.1, 2.14.2, 2.14.3, 2.14.4, 2.15.1, 2.15.2, 2.15.3, 2.15.4, 2.16.1, 2.16.2, 2.16.3, 2.17.1, 2.17.2, 2.17.3, 2.18.1, 2.18.2, 2.18.3	699,13
3	2.1.4, 2.2.4, 2.3.4, 2.4.5, 2.5.5, 2.6.5, 2.7.2, 2.8.2, 2.9.4, 2.10.4, 2.11.4, 2.12.6, 2.12.7, 2.13.5, 2.13.6, 2.14.5, 2.15.5, 2.16.4, 2.17.4, 2.18.4	100,47
4	2.1, 2.2.2	9,94
		940,39
6		
1	2.3, 2.4, 2.5, 2.6, 2.7, 2.8, 2.9, 2.10	130,85
2	2.1.1, 2.1.2, 2.1.3, 2.2.1, 2.2.2, 2.2.3, 2.3.1, 2.3.2, 2.3.3, 2.4.1, 2.4.2, 2.4.3, 2.4.4, 2.5.1, 2.5.2, 2.5.3, 2.5.4, 2.6.1, 2.6.2, 2.6.3, 2.6.4, 2.7.1, 2.7.3, 2.7.4, 2.8, 2.8.1, 2.8.2, 2.8.3, 2.9.1, 2.9.2, 2.9.3, 2.10.1, 2.10.2, 2.10.3, 2.11.1, 2.11.2, 2.11.3, 2.12.1, 2.12.2, 2.12.3, 2.12.4, 2.12.5, 2.13.1, 2.13.2, 2.13.3, 2.13.4, 2.14.1, 2.14.2, 2.14.3, 2.14.4, 2.15.1, 2.15.2, 2.15.3, 2.15.4, 2.16.1, 2.16.2, 2.16.3, 2.17.1, 2.17.2, 2.17.3, 2.18.1, 2.18.2, 2.18.3	699,13
3	2.1.4, 2.2.4, 2.3.4, 2.4.5, 2.5.5, 2.6.5, 2.7.2, 2.8.2, 2.9.4, 2.10.4, 2.11.4, 2.12.6, 2.12.7, 2.13.5, 2.13.6, 2.14.5, 2.15.5, 2.16.4, 2.17.4, 2.18.4	100,47
4	2.1, 2.2.2	9,94
		940,39
7		
1	2.3, 2.4, 2.5, 2.6, 2.7, 2.8, 2.9, 2.10	130,85
2	2.1.1, 2.1.2, 2.1.3, 2.2.1, 2.2.2, 2.2.3, 2.3.1, 2.3.2, 2.3.3, 2.4.1, 2.4.2, 2.4.3, 2.4.4, 2.5.1, 2.5.2, 2.5.3, 2.5.4, 2.6.1, 2.6.2, 2.6.3, 2.6.4, 2.7.1, 2.7.3, 2.7.4, 2.8, 2.8.1, 2.8.2, 2.8.3, 2.9.1, 2.9.2, 2.9.3, 2.10.1, 2.10.2, 2.10.3, 2.11.1, 2.11.2, 2.11.3, 2.12.1, 2.12.2, 2.12.3, 2.12.4, 2.12.5, 2.13.1, 2.13.2, 2.13.3, 2.13.4, 2.14.1, 2.14.2, 2.14.3, 2.14.4, 2.15.1, 2.15.2, 2.15.3, 2.15.4, 2.16.1, 2.16.2, 2.16.3, 2.17.1, 2.17.2, 2.17.3, 2.18.1, 2.18.2, 2.18.3	699,13
3	2.1.4, 2.2.4, 2.3.4, 2.4.5, 2.5.5, 2.6.5, 2.7.2, 2.8.2, 2.9.4, 2.10.4, 2.11.4, 2.12.6, 2.12.7, 2.13.5, 2.13.6, 2.14.5, 2.15.5, 2.16.4, 2.17.4, 2.18.4	100,47
4	2.1, 2.2.2	9,94
		940,39
8		
1	2.3, 2.4, 2.5, 2.6, 2.7, 2.8, 2.9, 2.10	130,85
2	2.1.1, 2.1.2, 2.1.3, 2.2.1, 2.2.2, 2.2.3, 2.3.1, 2.3.2, 2.3.3, 2.4.1, 2.4.2, 2.4.3, 2.4.4, 2.5.1, 2.5.2, 2.5.3, 2.5.4, 2.6.1, 2.6.2, 2.6.3, 2.6.4, 2.7.1, 2.7.3, 2.7.4, 2.8, 2.8.1, 2.8.2, 2.8.3, 2.9.1, 2.9.2, 2.9.3, 2.10.1, 2.10.2, 2.10.3, 2.11.1, 2.11.2, 2.11.3, 2.12.1, 2.12.2, 2.12.3, 2.12.4, 2.12.5, 2.13.1, 2.13.2, 2.13.3, 2.13.4, 2.14.1, 2.14.2, 2.14.3, 2.14.4, 2.15.1, 2.15.2, 2.15.3, 2.15.4, 2.16.1, 2.16.2, 2.16.3, 2.17.1, 2.17.2, 2.17.3, 2.18.1, 2.18.2, 2.18.3	699,13
3	2.1.4, 2.2.4, 2.3.4, 2.4.5, 2.5.5, 2.6.5, 2.7.2, 2.8.2, 2.9.4, 2.10.4, 2.11.4, 2.12.6, 2.12.7, 2.13.5, 2.13.6, 2.14.5, 2.15.5, 2.16.4, 2.17.4, 2.18.4	100,47
4	2.1, 2.2.2	9,94
		940,39
9		
1	2.3, 2.4, 2.5, 2.6, 2.7, 2.8, 2.9, 2.10	130,85
2	2.1.1, 2.1.2, 2.1.3, 2.2.1, 2.2.2, 2.2.3, 2.3.1, 2.3.2, 2.3.3, 2.4.1, 2.4.2, 2.4.3, 2.4.4, 2.5.1, 2.5.2, 2.5.3, 2.5.4, 2.6.1, 2.6.2, 2.6.3, 2.6.4, 2.7.1, 2.7.3, 2.7.4, 2.8, 2.8.1, 2.8.2, 2.8.3, 2.9.1, 2.9.2, 2.9.3, 2.10.1, 2.10.2, 2.10.3, 2.11.1, 2.11.2, 2.11.3, 2.12.1, 2.12.2, 2.12.3, 2.12.4, 2.12.5, 2.13.1, 2.13.2, 2.13.3, 2.13.4, 2.14.1, 2.14.2, 2.14.3, 2.14.4, 2.15.1, 2.15.2, 2.15.3, 2.15.4, 2.16.1, 2.16.2, 2.16.3, 2.17.1, 2.17.2, 2.17.3, 2.18.1, 2.18.2, 2.18.3	699,13
3	2.1.4, 2.2.4, 2.3.4, 2.4.5, 2.5.5, 2.6.5, 2.7.2, 2.8.2, 2.9.4, 2.10.4, 2.11.4, 2.12.6, 2.12.7, 2.13.5, 2.13.6, 2.14.5, 2.15.5, 2.16.4, 2.17.4, 2.18.4	100,47
4	2.1, 2.2.2	9,94
		940,39
10		
1	2.3, 2.4, 2.5, 2.6, 2.7, 2.8, 2.9, 2.10	130,85
2	2.1.1, 2.1.2, 2.1.3, 2.2.1, 2.2.2, 2.2.3, 2.3.1, 2.3.2, 2.3.3, 2.4.1, 2.4.2, 2.4.3, 2.4.4, 2.5.1, 2.5.2, 2.5.3, 2.5.4, 2.6.1, 2.6.2, 2.6.3, 2.6.4, 2.7.1, 2.7.3, 2.7.4, 2.8, 2.8.1, 2.8.2, 2.8.3, 2.9.1, 2.9.2, 2.9.3, 2.10.1, 2.10.2, 2.10.3, 2.11.1, 2.11.2, 2.11.3, 2.12.1, 2.12.2, 2.12.3, 2.12.4, 2.12.5, 2.13.1, 2.13.2, 2.13.3, 2.13.4, 2.14.1, 2.14.2, 2.14.3, 2.14.4, 2.15.1, 2.15.2, 2.15.3, 2.15.4, 2.16.1, 2.16.2, 2.16.3, 2.17.1, 2.17.2, 2.17.3, 2.18.1, 2.18.2, 2.18.3	699,13
3	2.1.4, 2.2.4, 2.3.4, 2.4.5, 2.5.5, 2.6.5, 2.7.2, 2.8.2, 2.9.4, 2.10.4, 2.11.4, 2.12.6, 2.12.7, 2.13.5, 2.13.6, 2.14.5, 2.15.5, 2.16.4, 2.17.4, 2.18.4	100,47
4	2.1, 2.2.2	13,43
		943,88
11		
1	2.3, 2.4, 2.5, 2.6, 2.7, 2.8, 2.9, 2.10	130,85
2	2.1.1, 2.1.2, 2.1.3, 2.2.1, 2.2.2, 2.2.3, 2.3.1, 2.3.2, 2.3.3, 2.4.1, 2.4.2, 2.4.3, 2.4.4, 2.5.1, 2.5.2, 2.5.3, 2.5.4, 2.6.1, 2.6.2, 2.6.3, 2.6.4, 2.7.1, 2.7.3, 2.7.4, 2.8, 2.8.1, 2.8.2, 2.8.3, 2.9.1, 2.9.2, 2.9.3, 2.10.1, 2.10.2, 2.10.3, 2.11.1, 2.11.2, 2.11.3, 2.12.1, 2.12.2, 2.12.3, 2.12.4, 2.12.5, 2.13.1, 2.13.2, 2.13.3, 2.13.4, 2.14.1, 2.14.2, 2.14.3, 2.14.4, 2.15.1, 2.15.2, 2.15.3, 2.15.4, 2.16.1, 2.16.2, 2.16.3, 2.17.1, 2.17.2, 2.17.3, 2.18.1, 2.18.2, 2.18.3	699,13
3	2.1.4, 2.2.4, 2.3.4, 2.4.5, 2.5.5, 2.6.5, 2.7.2, 2.8.2, 2.9.4, 2.10.4, 2.11.4, 2.12.6, 2.12.7, 2.13.5, 2.13.6, 2.14.5, 2.15.5, 2.16.4, 2.17.4, 2.18.4	100,47
4	2.1, 2.2.2	9,94
		940,39
12		
1	2.1, 2.2, 2.3, 2.4, 2.5, 2.6, 2.7, 2.8, 2.9, 2.10	133,88
2	2.1.1, 2.1.2, 2.1.3, 2.2.1, 2.2.2, 2.2.3, 2.3.1, 2.3.2, 2.3.3, 2.4.1, 2.4.2, 2.4.3, 2.4.4, 2.5.1, 2.5.2, 2.5.3, 2.5.4, 2.6.1, 2.6.2, 2.6.3, 2.6.4, 2.7.1, 2.7.2, 2.7.3, 2.8, 2.8.1, 2.8.2, 2.8.3, 2.9.1, 2.9.2, 2.9.3, 2.10.1, 2.10.2, 2.10.3, 2.11.1, 2.11.2, 2.11.3, 2.12.1, 2.12.2, 2.12.3, 2.12.4, 2.12.5, 2.13.1, 2.13.2, 2.13.3, 2.13.4, 2.14.1, 2.14.2, 2.14.3, 2.14.4, 2.15.1, 2.15.2, 2.15.3, 2.15.4, 2.16.1, 2.16.2, 2.16.3, 2.17.1, 2.17.2, 2.17.3, 2.18.1, 2.18.2, 2.18.3	697,86
3	2.1.4, 2.2.4, 2.3.4, 2.4.5, 2.5.5, 2.6.5, 2.7.4, 2.8.4, 2.9.4, 2.10.4, 2.11.4, 2.12.6, 2.12.7, 2.13.5, 2.13.6, 2.14.5, 2.15.5, 2.16.4, 2.17.1, 2.17.2, 2.17.3, 2.18.1, 2.18.2, 2.18.3	101,62
4	2.1, 2.2.2	9,94
		943,29









Экспликация полов

Тип пола	Номер помещения	Площадь, м²
13		
1	2.3, 2.4, 2.5, 2.6, 2.7, 2.8, 2.9	132,44
2	2.1.1, 2.1.2, 2.1.3, 2.2.1, 2.2.2, 2.2.3, 2.3.1, 2.3.2, 2.3.3, 2.4.1, 2.4.2, 2.4.3, 2.4.4, 2.5.1, 2.5.2, 2.5.3, 2.5.4, 2.6.1, 2.6.2, 2.6.3, 2.6.4, 2.7.1, 2.7.2, 2.7.3, 2.8, 2.8.1, 2.8.2, 2.8.3, 2.9.1, 2.9.2, 2.9.3, 2.10.1, 2.10.2, 2.10.3, 2.11.1, 2.11.2, 2.11.3, 2.12.1, 2.12.2, 2.12.3, 2.12.4, 2.12.5, 2.13.1, 2.13.2, 2.13.3, 2.13.4, 2.14.1, 2.14.2, 2.14.3, 2.14.4, 2.15.1, 2.15.2, 2.15.3, 2.15.4, 2.16.1, 2.16.2, 2.16.3, 2.17.1, 2.17.2, 2.17.3, 2.18.1, 2.18.2, 2.18.3	699,99
3	2.1.4, 2.2.4, 2.3.4, 2.4.5, 2.5.5, 2.6.5, 2.7.2, 2.8.2, 2.9.4, 2.10.4, 2.11.4, 2.12.6, 2.12.7, 2.13.5, 2.13.6, 2.14.5, 2.15.5, 2.16.4, 2.17.4, 2.18.4	100,47
4	2.1, 2.2.2	9,94
		940,39
14		
1	2.3, 2.4, 2.5, 2.6, 2.7, 2.8, 2.9	132,44
2	2.1.1, 2.1.2, 2.1.3, 2.2.1, 2.2.2, 2.2.3, 2.3.1, 2.3.2, 2.3.3, 2.4.1, 2.4.2, 2.4.3, 2.4.4, 2.5.1, 2.5.2, 2.5.3, 2.5.4, 2.6.1, 2.6.2, 2.6.3, 2.6.4, 2.7.1, 2.7.2, 2.7.3, 2.8, 2.8.1, 2.8.2, 2.8.3, 2.9.1, 2.9.2, 2.9.3, 2.10.1, 2.10.2, 2.10.3, 2.11.1, 2.11.2, 2.11.3, 2.12.1, 2.12.2, 2.12.3, 2.12.4, 2.12.5, 2.13.1, 2.13.2, 2.13.3, 2.13.4, 2.14.1, 2.14.2, 2.14.3, 2.14.4, 2.15.1, 2.15.2, 2.15.3, 2.15.4, 2.16.1, 2.16.2, 2.16.3, 2.17.1, 2.17.2, 2.17.3, 2.18.1, 2.18.2, 2.18.3	699,15
3	2.1.4, 2.2.4, 2.3.4, 2.4.5, 2.5.5, 2.6.5, 2.7.4, 2.8.4, 2.9.4, 2.10.4, 2.11.4, 2.12.6, 2.12.7, 2.13.5, 2.13.6, 2.14.5, 2.15.5, 2.16.4, 2.17.1, 2.17.2, 2.17.3, 2.18.1, 2.18.2, 2.18.3	102,79
4	2.1, 2.2.2	13,50
		947,88
15		
1	2.3, 2.4, 2.5, 2.6, 2.7, 2.8, 2.9	132,44
2	2.1.1, 2.1.2, 2.1.3, 2.2.1, 2.2.2, 2.2.3, 2.3.1, 2.3.2, 2.3.3, 2.4.1, 2.4.2, 2.4.3, 2.4.4, 2.5.1, 2.5.2, 2.5.3, 2.5.4, 2.6.1, 2.6.2, 2.6.3, 2.6.4, 2.7.1, 2.7.2, 2.7.3, 2.8, 2.8.1, 2.8.2, 2.8.3, 2.9.1, 2.9.2, 2.9.3, 2.10.1, 2.10.2, 2.10.3, 2.11.1, 2.11.2, 2.11.3, 2.12.1, 2.12.2, 2.12.3, 2.12.4, 2.12.5, 2.13.1, 2.13.2, 2.13.3, 2.13.4, 2.14.1, 2.14.2, 2.14.3, 2.14.4, 2.15.1, 2.15.2, 2.15.3, 2.15.4, 2.16.1, 2.16.2, 2.16.3, 2.17.1, 2.17.2, 2.17.3, 2.18.1, 2.18.2, 2.18.3	699,15
3	2.1.4, 2.2.4, 2.3.4, 2.4.5, 2.5.5, 2.6.5, 2.7.4, 2.8.4, 2.9.4, 2.10.4, 2.11.4, 2.12.6, 2.12.7, 2.13.5, 2.13.6, 2.14.5, 2.15.5, 2.16.4, 2.17.1, 2.17.2, 2.17.3, 2.18.1, 2.18.2, 2.18.3	102,79
4	2.1, 2.2.2	13,50
		947,88
16		
1	2.3, 2.4, 2.5, 2.6, 2.7, 2.8, 2.9	132,44
2	2.1.1, 2.1.2, 2.1.3, 2.2.1, 2.2.2, 2.2.3, 2.3.1, 2.3.2, 2.3.3, 2.4.1, 2.4.2, 2.4.3, 2.4.4, 2.5.1, 2.5.2, 2.5.3, 2.5.4, 2.6.1, 2.6.2, 2.6.3, 2.6.4, 2.7.1, 2.7.2, 2.7.3, 2.8, 2.8.1, 2.8.2, 2.8.3, 2.9.1, 2.9.2, 2.9.3, 2.10.1, 2.10.2, 2.10.3, 2.11.1, 2.11.2, 2.11.3, 2.12.1, 2.12.2, 2.12.3, 2.12.4, 2.12.5, 2.13.1, 2.13.2, 2.13.3, 2.13.4, 2.14.1, 2.14.2, 2.14.3, 2.14.4, 2.15.1, 2.15.2, 2.15.3, 2.15.4, 2.16.1, 2.16.2, 2.16.3, 2.17.1, 2.17.2, 2.17.3, 2.18.1, 2.18.2, 2.18.3	699,15
3	2.1.4, 2.2.4, 2.3.4, 2.4.5, 2.5.5, 2.6.5, 2.7.4, 2.8.4, 2.9.4, 2.10.4, 2.11.4, 2.12.6, 2.12.7, 2.13.5, 2.13.6, 2.14.5, 2.15.5, 2.16.4, 2.17.1, 2.17.2, 2.17.3, 2.18.1, 2.18.2, 2.18.3	102,79
4	2.1, 2.2.2	13,50
		947,88
17		
1	2.3, 2.4, 2.5, 2.6, 2.7, 2.8, 2.9	132,44
2	2.1.1, 2.1.2, 2.1.3, 2.2.1, 2.2.2, 2.2.3, 2.3.1, 2.3.2, 2.3.3, 2.4.1, 2.4.2, 2.4.3, 2.4.4, 2.5.1, 2.5.2, 2.5.3, 2.5.4, 2.6.1, 2.6.2, 2.6.3, 2.6.4, 2.7.1, 2.7.2, 2.7.3, 2.8, 2.8.1, 2.8.2, 2.8.3, 2.9.1, 2.9.2, 2.9.3, 2.10.1, 2.10.2, 2.10.3, 2.11.1, 2.11.2, 2.11.3, 2.12.1, 2.12.2, 2.12.3, 2.12.4, 2.12.5, 2.13.1, 2.13.2, 2.13.3, 2.13.4, 2.14.1, 2.14.2, 2.14.3, 2.14.4, 2.15.1, 2.15.2, 2.15.3, 2.15.4, 2.16.1, 2.16.2, 2.16.3, 2.17.1, 2.17.2, 2.17.3, 2.18.1, 2.18.2, 2.18.3	699,15
3	2.1.4, 2.2.4, 2.3.4, 2.4.5, 2.5.5, 2.6.5, 2.7.4, 2.8.4, 2.9.4, 2.10.4, 2.11.4, 2.12.6, 2.12.7, 2.13.5, 2.13.6, 2.14.5, 2.15.5, 2.16.4, 2.17.1, 2.17.2, 2.17.3, 2.18.1, 2.18.2, 2.18.3	102,79
4	2.1, 2.2.2	13,50
		947,44
18		
1	2.3, 2.4, 2.5, 2.6, 2.7, 2.8, 2.9, 2.10	633,41
2	2.1.1, 2.1.2, 2.1.3, 2.2.1, 2.2.2, 2.2.3, 2.3.1, 2.3.2, 2.3.3, 2.4.1, 2.4.2, 2.4.3, 2.4.4, 2.5.1, 2.5.2, 2.5.3, 2.5.4, 2.6.1, 2.6.2, 2.6.3, 2.6.4, 2.7.1, 2.7.2, 2.7.3, 2.8, 2.8.1, 2.8.2, 2.8.3, 2.9.1, 2.9.2, 2.9.3, 2.10.1, 2.10.2, 2.10.3, 2.11.1, 2.11.2, 2.11.3, 2.12.1, 2.12.2, 2.12.3, 2.12.4, 2.13.1, 2.13.2, 2.13.3, 2.13.4, 2.14.1, 2.14.2, 2.14.3, 2.14.4, 2.15.1, 2.15.2, 2.15.3, 2.15.4, 2.16.1, 2.16.2, 2.16.3, 2.17.1, 2.17.2, 2.17.3, 2.18.1, 2.18.2, 2.18.3	2846,15
3	1.2.4, 2.2.5, 2.3.6, 2.4.5, 2.5.5, 2.6.5, 2.7.4, 2.8.4, 2.9.4, 2.10.4, 2.11.4, 2.12.6, 2.12.7, 2.13.5, 2.13.6, 2.14.5, 2.15.5, 2.16.4, 2.17.4, 2.18.4	193,62
4	2.1, 2.2.2	27,01
		1895,27
19		
1	2.1, 2.2, 2.3, 2.4, 2.5, 2.6, 2.7, 2.8, 2.10	135,19
2	2.1.1, 2.1.2, 2.1.3, 2.2.1, 2.2.2, 2.2.3, 2.3.1, 2.3.2, 2.3.3, 2.4.1, 2.4.2, 2.4.3, 2.4.4, 2.5.1, 2.5.2, 2.5.3, 2.5.4, 2.6.1, 2.6.2, 2.6.3, 2.6.4, 2.7.1, 2.7.2, 2.7.3, 2.8, 2.8.1, 2.8.2, 2.8.3, 2.9.1, 2.9.2, 2.9.3, 2.10.1, 2.10.2, 2.10.3, 2.11.1, 2.11.2, 2.11.3, 2.12.1, 2.12.2, 2.12.3, 2.12.4, 2.12.5, 2.13.1, 2.13.2, 2.13.3, 2.13.4, 2.14.1, 2.14.2, 2.14.3, 2.14.4, 2.15.1, 2.15.2, 2.15.3, 2.15.4, 2.16.1, 2.16.2, 2.16.3, 2.17.1, 2.17.2, 2.17.3, 2.18.1, 2.18.2, 2.18.3	678,27
3	2.1.4, 2.2.5, 2.3.6, 2.4.5, 2.5.5, 2.6.5, 2.7.4, 2.8.4, 2.9.4, 2.10.4, 2.11.4, 2.12.6, 2.12.7, 2.13.5, 2.13.6, 2.14.5, 2.15.5, 2.16.4, 2.17.4, 2.18.4	92,69
4	2.1, 2.2.2	10,08
		916,22
20		
1	2.1.2, 2.3, 2.4, 2.5, 2.6, 2.7, 2.8, 2.10	135,19
2	2.1.1, 2.1.2, 2.1.3, 2.2.1, 2.2.2, 2.2.3, 2.3.1, 2.3.2, 2.3.3, 2.4.1, 2.4.2, 2.4.3, 2.4.4, 2.5.1, 2.5.2, 2.5.3, 2.5.4, 2.6.1, 2.6.2, 2.6.3, 2.6.4, 2.7.1, 2.7.2, 2.7.3, 2.8, 2.8.1, 2.8.2, 2.8.3, 2.9.1, 2.9.2, 2.9.3, 2.10.1, 2.10.2, 2.10.3, 2.11.1, 2.11.2, 2.11.3, 2.12.1, 2.12.2, 2.12.3, 2.12.4, 2.12.5, 2.13.1, 2.13.2, 2.13.3, 2.13.4, 2.14.1, 2.14.2, 2.14.3, 2.14.4, 2.15.1, 2.15.2, 2.15.3, 2.15.4, 2.16.1, 2.16.2, 2.16.3, 2.17.1, 2.17.2, 2.17.3, 2.18.1, 2.18.2, 2.18.3	704,77
3	2.1.4, 2.2.5, 2.3.6, 2.4.5, 2.5.5, 2.6.5, 2.7.4, 2.8.4, 2.9.4, 2.10.4, 2.11.4, 2.12.6, 2.12.7, 2.13.5, 2.13.6, 2.14.5, 2.15.5, 2.16.4, 2.17.4, 2.18.4	92,69
4	2.1, 2.2.2	10,08
		942,73
21		
1	2.1, 2.2.2, 2.3, 2.4, 2.5, 2.6, 2.7, 2.8, 2.10	135,19
2	2.1.1, 2.1.2, 2.1.3, 2.2.1, 2.2.2, 2.2.3, 2.3.1, 2.3.2, 2.3.3, 2.4.1, 2.4.2, 2.4.3, 2.4.4, 2.5.1, 2.5.2, 2.5.3, 2.5.4, 2.6.1, 2.6.2, 2.6.3, 2.6.4, 2.7.1, 2.7.2, 2.7.3, 2.8, 2.8.1, 2.8.2, 2.8.3, 2.9.1, 2.9.2, 2.9.3, 2.10.1, 2.10.2, 2.10.3, 2.11.1, 2.11.2, 2.11.3, 2.12.1, 2.12.2, 2.12.3, 2.12.4, 2.12.5, 2.13.1, 2.13.2, 2.13.3, 2.13.4, 2.14.1, 2.14.2, 2.14.3, 2.14.4, 2.15.1, 2.15.2, 2.15.3, 2.15.4, 2.16.1, 2.16.2, 2.16.3, 2.17.1, 2.17.2, 2.17.3, 2.17.4, 2.17.5	704,77
3	2.1.4, 2.2.3, 2.2.5, 2.2.6, 2.3.4, 2.4.5, 2.5.5, 2.6.5, 2.7.4, 2.8.4, 2.9.4, 2.10.4, 2.11.4, 2.12.6, 2.12.7, 2.13.5, 2.13.6, 2.14.5, 2.15.5, 2.16.4, 2.17.1, 2.17.2, 2.17.3, 2.17.4, 2.17.5	92,69
4	2.1, 2.2.2	10,08
		942,73
22		
1	2.1, 2.2.2, 2.3, 2.4, 2.5, 2.6, 2.7, 2.8, 2.10	135,19
2	2.1.1, 2.1.2, 2.1.3, 2.2.1, 2.2.2, 2.2.3, 2.3.4, 2.3.1, 2.3.2, 2.3.3, 2.4.1, 2.4.2, 2.4.3, 2.4.4, 2.5.1, 2.5.2, 2.5.3, 2.5.4, 2.6.1, 2.6.2, 2.6.3, 2.6.4, 2.7.1, 2.7.2, 2.7.3, 2.8, 2.8.1, 2.8.2, 2.8.3, 2.9.1, 2.9.2, 2.9.3, 2.10.1, 2.10.2, 2.10.3, 2.11.1, 2.11.2, 2.11.3, 2.12.1, 2.12.2, 2.12.3, 2.12.4, 2.12.5, 2.13.1, 2.13.2, 2.13.3, 2.13.4, 2.14.1, 2.14.2, 2.14.3, 2.14.4, 2.15.1, 2.15.2, 2.15.3, 2.15.4, 2.16.1, 2.16.2, 2.16.3, 2.17.1, 2.17.2, 2.17.3, 2.17.4, 2.17.5	704,77
3	2.1.4, 2.2.3, 2.2.5, 2.2.6, 2.3.4, 2.4.5, 2.5.5, 2.6.5, 2.7.4, 2.8.4, 2.9.4, 2.10.4, 2.11.4, 2.12.6, 2.12.7, 2.13.5, 2.13.6, 2.14.5, 2.15.5, 2.16.4, 2.17.1, 2.17.2, 2.17.3, 2.17.4, 2.17.5	92,69
4	2.1, 2.2.2	10,08
		942,73
23		
1	2.3, 2.4, 2.5, 2.6, 2.7, 2.8, 2.9	127,18
2	2.1.1, 2.1.2, 2.1.3, 2.2.1, 2.2.2, 2.2.3, 2.2.4, 2.2.5, 2.2.6, 2.2.7, 2.3.1, 2.3.2, 2.3.3, 2.3.4, 2.4.1, 2.4.2, 2.4.3, 2.4.4, 2.5.1, 2.5.2, 2.5.3, 2.5.4, 2.6.1, 2.6.2, 2.6.3, 2.6.4, 2.7.1, 2.7.2, 2.7.3, 2.8, 2.8.1, 2.8.2, 2.8.3, 2.9.1, 2.9.2, 2.9.3, 2.10.1, 2.10.2, 2.10.3, 2.11.1, 2.11.2, 2.11.3, 2.11.4, 2.11.5, 2.12.1, 2.12.2, 2.12.3, 2.12.4, 2.13.1, 2.13.2, 2.13.3, 2.13.4, 2.14.1, 2.14.2, 2.14.3, 2.14.4, 2.15.1, 2.15.2, 2.15.3, 2.15.4, 2.16.1, 2.16.2, 2.16.3, 2.16.4, 2.17.1, 2.17.2, 2.17.3, 2.18.1, 2.18.2, 2.18.3	712,27
3	1.2.4, 2.2.8, 2.2.9, 2.3.5, 2.4.5, 2.5.5, 2.6.4, 2.7.4, 2.8.4, 2.9.4, 2.10.4, 2.11.6, 2.11.7, 2.12.5, 2.12.6, 2.13.5, 2.14.5, 2.15.5, 2.16.6	89,46









Спецификация полов

Тип пола	Состав		Комментарии	Площадь
1	Места общего пользования, межквартирные коридоры:	-		4251,03 м²
	- Конструктивная часть по дизайн-проекту	-		
	- Выравнивающая цементно-песчаная стяжка М150	-50		
	- Ж/б плита перекрытия	-50		
	Толщина пирога пола 200 мм			
1.1	МОП 36 этажа:	-		78,25 м²
	- Цветная цементная затирка для монолиточных швов Weber vetonit decor;	-		
	- Покрытие - керамогранитная плитка напольная ESTIMA TECHNICA STANDARD ST; 101 (ООО "Эстима Керамика", Россия) или аналог на универсальном плиточном клее Weber vetonit ultra fix	-20		
	- Укрепляющая грунтовка Weber prim multi;	-		
	- Стяжка из цементно-песчаного раствора М350, армированная сеткой	-80		
	Толщина пирога пола 200 мм			
2	Квартиры:	-		22190,84 м²
	- Конструктивная часть по дизайн-проекту	-		
	- Выравнивающая цементно-песчаная стяжка М150	-50		
	- Ж/б плита перекрытия	-50		
	Толщина пирога пола 200 мм			
3	Санузлы квартир:	-		3036,07 м²
	- Конструктивная часть по дизайн-проекту	-		
	- Гидроизоляция рулонная Технониколь Master 2 слоя с заведением на вертикальные поверхности (300 мм)	-45		
	- Грунтовка поверхности (битумный праймер) с заведением на вертикальные поверхности (300 мм)	-5		
	- Выравнивающая цементно-песчаная стяжка М150	-50		
	- Ж/б плита перекрытия			
	Толщина пирога пола 200 мм			
4	Лестничные клетки:	-		410,42 м²
	- Конструктивная часть по дизайн-проекту	-		
	- Выравнивающая цементно-песчаная стяжка М150	20		
	- Ж/б плита перекрытия	80		
	Толщина пирога пола 200 мм			
5	Технические пространства на кровле:	-		222,92 м²

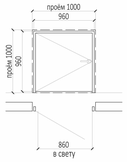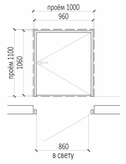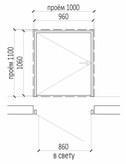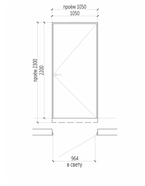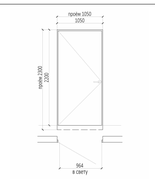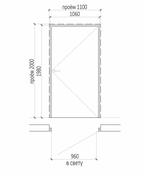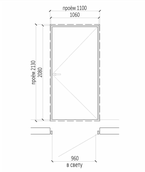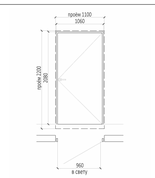Спецификация дверей

Марка	Схема	Описание	Кол-во	Огнестойкость	Размеры проёма		Размеры изделия		Примечания
					Ширина	Высота	Ширина	Высота	
Д-1л		Металлические, оборудованные доводчиками, с нажимной ручкой и замками.	5		1 000	1 000	960	960	
Д-2		Металлические, оборудованные доводчиками, с нажимной ручкой и замками.	2		1 000	1 100	960	1 060	
Д-2л		Металлические, оборудованные доводчиками, с нажимной ручкой и замками.	1		1 000	1 100	960	1 060	
Д-3		Российского производителя, металлические, глухие, с декоративной панелью, фурнитурой, звукоизоляцией, толщина металла не менее 2 мм (декоративная панель по дизайн-проекту)	315	-	1 050	2 300	1 050	2 200	
Д-3л		Российского производителя, металлические, глухие, с декоративной панелью, фурнитурой, звукоизоляцией, толщина металла не менее 2 мм (декоративная панель по дизайн-проекту)	218	-	1 050	2 300	1 050	2 200	
Д-4		Металлические, наружные, утепленные.	1		1 100	2 000	1 060	1 980	
Д-5		Металлические, оборудованные доводчиками, с нажимной ручкой и замками «Антипаника»	2		1 100	2 130	1 060	2 080	
Д-5л		Металлические, оборудованные доводчиками, с нажимной ручкой и замками «Антипаника»	5		1 100	2 200	1 060	2 080	

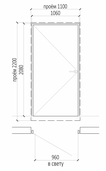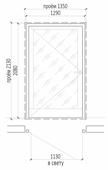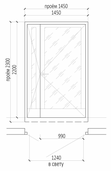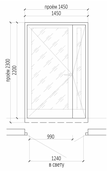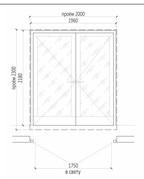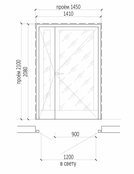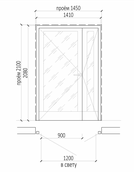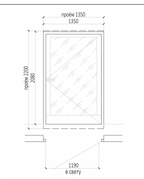Спецификация дверей

Марка	Схема	Описание	Кол-во	Огнестойкость	Размеры проёма		Размеры изделия		Примечания
					Ширина	Высота	Ширина	Высота	
Д-5л		Металлические, оборудованные доводчиками, с нажимной ручкой и замками «Антипаника»	3		1 100	2 200	1 060	2 080	
Д-7л		Металлические,100% остекление, оборудованные доводчиками, с нажимной ручкой и замками «Антипаника»	2	EIW-60	1 350	2 130	1 290	2 080	
Д-8		Металлические, 100% остекление, оборудованные доводчиками, с нажимной ручкой и замками «Антипаника»	165	EIWS-60	1 450	2 300	1 450	2 200	
Д-8л		Металлические, 100% остекление, оборудованные доводчиками, с нажимной ручкой и замками «Антипаника»	130	EIWS-60	1 450	2 300	1 450	2 200	
Д-9		Металлические, 100% остекление, остекленные, нажимная ручка, доводчик (согласовать с дизайн-проектом);	66	EIWS-60	2 000	2 300	1 960	2 180	
Д-10		Металлические,100% остекление, наружные, утепленные.	1	EIWS-60	1 450	2 100	1 410	2 080	
Д-10л		Металлические, 100% остекление, наружные, утепленные.	1	EIWS-60	1 450	2 100	1 410	2 080	
Д-11		Металлическая, 100% остекление, оборудованные доводчиками, с нажимной ручкой и замками «Антипаника»	1	EIW-60	1 350	2 200	1 350	2 080	


Спецификация инженерных дверей (общая)

Марка	Описание	Кол-во	Огнестойкость	Размеры проёма		Примечания
				Ширина	Высота	
и-1	Изготовление заводское. Заводская покраска. Цвет по дизайн-проекту	1		400	2 050	
и-2	Изготовление заводское. Заводская покраска. Цвет по дизайн-проекту	12		400	2 150	
и-3	Изготовление заводское. Заводская покраска. Цвет по дизайн-проекту	11		450	2 150	
и-4	Изготовление заводское. Заводская покраска. Цвет по дизайн-проекту	1		500	1 450	
и-5	Изготовление заводское. Заводская покраска. Цвет по дизайн-проекту	1		500	2 050	
и-6	Изготовление заводское. Заводская покраска. Цвет по дизайн-проекту	42		500	2 150	
и-7	Изготовление заводское. Заводская покраска. Цвет по дизайн-проекту	1		600	1 450	
и-8	Изготовление заводское. Заводская покраска. Цвет по дизайн-проекту	2		600	2 050	
и-9	Изготовление заводское. Заводская покраска. Цвет по дизайн-проекту	32		600	2 150	
и-10	Изготовление заводское. Заводская покраска. Цвет по дизайн-проекту	1		800	2 050	
и-11	Изготовление заводское. Заводская покраска. Цвет по дизайн-проекту	12		800	2 150	
и-12	Изготовление заводское. Заводская покраска. Цвет по дизайн-проекту	21		850	2 150	
и-13	Изготовление заводское. Заводская покраска. Цвет по дизайн-проекту	33		950	2 150	
и-14	Изготовление заводское. Заводская покраска. Цвет по дизайн-проекту	2		1 100	2 150	
и-15	Изготовление заводское. Заводская покраска. Цвет по дизайн-проекту	1		1 000	1 600	
и-16	Изготовление заводское. Заводская покраска. Цвет по дизайн-проекту	33		1 150	2 150	
и-17	Изготовление заводское. Заводская покраска. Цвет по дизайн-проекту	1		1 250	2 050	
и-18	Изготовление заводское. Заводская покраска. Цвет по дизайн-проекту	33		1 250	2 150	
и-19	Изготовление заводское. Заводская покраска. Цвет по дизайн-проекту	1		1 300	1 400	
и-20	Изготовление заводское. Заводская покраска. Цвет по дизайн-проекту	1		1 300	2 050	
и-21	Изготовление заводское. Заводская покраска. Цвет по дизайн-проекту	33		1 300	2 150	
и-22	Изготовление заводское. Заводская покраска. Цвет по дизайн-проекту	1		1 800	2 050	
и-23	Изготовление заводское. Заводская покраска. Цвет по дизайн-проекту	65		1 800	2 150	
и-24	Изготовление заводское. Заводская покраска. Цвет по дизайн-проекту	2		2 000	1 450	
и-25	Изготовление заводское. Заводская покраска. Цвет по дизайн-проекту	61		2 000	2 150	
и-26	Изготовление заводское. Заводская покраска. Цвет по дизайн-проекту	1		1 150	2 150	

4.2

4.3

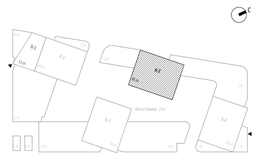4.1



0,000=145.800

4	3	Изм.			21.02.25		
Изм.	Кол.уч	Лист	№док.	Подпись	Дата		
Разработал		Сорока					
Проверил		Ходырева					
ГИП		Захарова					
ГАП		Маслова					
Н. контр.							
Рук. отдела		Маслова					

Заказчик: ООО "Арт-групп Камень"

ГКО-303-22-Р-АР2.4

Многофункциональный гостиничный комплекс с подземной автостоянкой по адресу: г. Москва, проспект Мира, вл. 222/2

Архитектурные решения. Надземная часть. Планы. Корпус 2.	Стадия	Лист	Листов
	Р	43	
Спецификация элементов заполнения дверных и инженерных проемов	ООО «АБ КАМЕНЬ Проект»		

Формат А1

Согласовано

Взам. инв. №

Подп. и дата

Инв. № подл.

Ведомость отделки стен, по этажам.

№ пом.	Наименование	Тип отделки	Площадь
3			
2.1	Лестница	Тип-1	50,78 м²
2.2	Лестница	Тип-1	48,05 м²
2.3	Тамбур-шлюз	Тип-1	9,13 м²
2.4	Тамбур-шлюз	Тип-1	9,72 м²
2.5	Тамбур-шлюз	Тип-1	9,01 м²
2.6	Тамбур-шлюз	Тип-1	6,80 м²
2.7	Лифтовый холл	Тип-1	17,14 м²
2.8	Лифтовый холл/ПБЗ	Тип-1	35,41 м²
2.9	Коридор	Тип-1	105,81 м²
2.10	Коридор	Тип-1	105,84 м²
4			
2.1	Лестница	Тип-1	53,46 м²
2.2	Лестница	Тип-1	54,69 м²
2.3	Тамбур-шлюз	Тип-1	9,09 м²
2.4	Тамбур-шлюз	Тип-1	8,50 м²
2.5	Тамбур-шлюз	Тип-1	8,60 м²
2.6	Тамбур-шлюз	Тип-1	6,80 м²
2.7	Лифтовый холл	Тип-1	17,14 м²
2.8	Лифтовый холл/ПБЗ	Тип-1	32,86 м²
2.9	Коридор	Тип-1	100,15 м²
2.10	Коридор	Тип-1	79,41 м²
5			
2.1	Лестница	Тип-1	55,16 м²
2.2	Лестница	Тип-1	59,93 м²
2.3	Тамбур-шлюз	Тип-1	8,70 м²
2.4	Тамбур-шлюз	Тип-1	8,50 м²
2.5	Тамбур-шлюз	Тип-1	8,60 м²
2.6	Тамбур-шлюз	Тип-1	6,80 м²
2.7	Лифтовый холл	Тип-1	17,14 м²
2.8	Лифтовый холл/ПБЗ	Тип-1	32,86 м²
2.9	Коридор	Тип-1	100,13 м²
2.10	Коридор	Тип-1	78,95 м²
6			
2.1	Лестница	Тип-1	54,80 м²
2.2	Лестница	Тип-1	59,57 м²
2.3	Тамбур-шлюз	Тип-1	8,70 м²
2.4	Тамбур-шлюз	Тип-1	8,50 м²
2.5	Тамбур-шлюз	Тип-1	8,60 м²
2.6	Тамбур-шлюз	Тип-1	6,80 м²
2.7	Лифтовый холл	Тип-1	17,14 м²
2.8	Лифтовый холл/ПБЗ	Тип-1	32,86 м²
2.9	Коридор	Тип-1	100,98 м²
2.10	Коридор	Тип-1	78,95 м²
7			
2.1	Лестница	Тип-1	55,16 м²
2.2	Лестница	Тип-1	59,93 м²
2.3	Тамбур-шлюз	Тип-1	8,70 м²
2.4	Тамбур-шлюз	Тип-1	8,50 м²
2.5	Тамбур-шлюз	Тип-1	8,60 м²
2.6	Тамбур-шлюз	Тип-1	6,80 м²
2.7	Лифтовый холл	Тип-1	17,14 м²
2.8	Лифтовый холл/ПБЗ	Тип-1	32,86 м²
2.9	Коридор	Тип-1	99,28 м²
2.10	Коридор	Тип-1	78,95 м²
8			
2.1	Лестница	Тип-1	57,92 м²
2.2	Лестница	Тип-1	59,93 м²
2.3	Тамбур-шлюз	Тип-1	8,70 м²
2.4	Тамбур-шлюз	Тип-1	10,98 м²
2.5	Тамбур-шлюз	Тип-1	8,60 м²
2.6	Тамбур-шлюз	Тип-1	9,00 м²
2.7	Лифтовый холл	Тип-1	21,24 м²
2.8	Лифтовый холл/ПБЗ	Тип-1	41,49 м²
2.9	Коридор	Тип-1	126,73 м²
2.10	Коридор	Тип-1	107,95 м²
9			
2.1	Лестница	Тип-1	55,16 м²
2.2	Лестница	Тип-1	60,30 м²
2.3	Тамбур-шлюз	Тип-1	8,70 м²
2.4	Тамбур-шлюз	Тип-1	8,50 м²
2.5	Тамбур-шлюз	Тип-1	8,60 м²
2.6	Тамбур-шлюз	Тип-1	6,80 м²
2.7	Лифтовый холл	Тип-1	17,14 м²
2.8	Лифтовый холл/ПБЗ	Тип-1	32,86 м²
2.9	Коридор	Тип-1	92,59 м²
2.10	Коридор	Тип-1	78,95 м²
10			
2.1	Лестница	Тип-1	17,68 м²
2.2	Лестница	Тип-1	18,43 м²
2.3	Тамбур-шлюз	Тип-1	8,70 м²
2.4	Тамбур-шлюз	Тип-1	8,50 м²
2.5	Тамбур-шлюз	Тип-1	8,60 м²
2.6	Тамбур-шлюз	Тип-1	6,80 м²
2.7	Лифтовый холл	Тип-1	17,14 м²
2.8	Лифтовый холл/ПБЗ	Тип-1	32,86 м²
2.9	Коридор	Тип-1	92,59 м²
2.10	Коридор	Тип-1	78,95 м²
12			
2.1	Лестница	Тип-1	17,30 м²
2.2	Лестница	Тип-1	20,04 м²
2.3	Тамбур-шлюз	Тип-1	8,70 м²
2.4	Тамбур-шлюз	Тип-1	8,50 м²
2.5	Тамбур-шлюз	Тип-1	8,60 м²
2.6	Тамбур-шлюз	Тип-1	6,80 м²
2.7	Лифтовый холл	Тип-1	17,14 м²
2.8	Лифтовый холл/ПБЗ	Тип-1	32,86 м²
2.9	Коридор	Тип-1	92,44 м²
2.10	Коридор	Тип-1	78,91 м²

Ведомость отделки стен, по этажам.

№ пом.	Наименование	Тип отделки	Площадь
13			
2.1	Лестница	Тип-1	58,26 м²
2.2	Лестница	Тип-1	61,11 м²
2.3	Тамбур-шлюз	Тип-1	9,97 м²
2.4	Тамбур-шлюз	Тип-1	9,47 м²
2.5	Тамбур-шлюз	Тип-1	9,10 м²
2.6	Тамбур-шлюз	Тип-1	6,87 м²
2.7	Лифтовый холл	Тип-1	17,27 м²
2.8	Лифтовый холл/ПБЗ	Тип-1	34,34 м²
2.9	Коридор	Тип-1	92,11 м²
2.10	Коридор	Тип-1	78,56 м²
14			
2.1	Лестница	Тип-1	58,92 м²
2.2	Лестница	Тип-1	60,96 м²
2.3	Тамбур-шлюз	Тип-1	9,97 м²
2.4	Тамбур-шлюз	Тип-1	9,47 м²
2.5	Тамбур-шлюз	Тип-1	9,10 м²
2.6	Тамбур-шлюз	Тип-1	6,87 м²
2.7	Лифтовый холл	Тип-1	17,27 м²
2.8	Лифтовый холл/ПБЗ	Тип-1	34,34 м²
2.9	Коридор	Тип-1	92,11 м²
2.10	Коридор	Тип-1	78,56 м²
15			
2.1	Лестница	Тип-1	58,56 м²
2.2	Лестница	Тип-1	60,75 м²
2.3	Тамбур-шлюз	Тип-1	9,97 м²
2.4	Тамбур-шлюз	Тип-1	9,47 м²
2.5	Тамбур-шлюз	Тип-1	9,10 м²
2.6	Тамбур-шлюз	Тип-1	6,87 м²
2.7	Лифтовый холл	Тип-1	17,27 м²
2.8	Лифтовый холл/ПБЗ	Тип-1	34,34 м²
2.9	Коридор	Тип-1	92,67 м²
2.10	Коридор	Тип-1	78,56 м²
16			
2.1	Лестница	Тип-1	19,85 м²
2.2	Лестница	Тип-1	17,32 м²
2.3	Тамбур-шлюз	Тип-1	9,97 м²
2.4	Тамбур-шлюз	Тип-1	9,47 м²
2.5	Тамбур-шлюз	Тип-1	9,10 м²
2.6	Тамбур-шлюз	Тип-1	6,87 м²
2.7	Лифтовый холл	Тип-1	17,27 м²
2.8	Лифтовый холл/ПБЗ	Тип-1	34,34 м²
2.9	Коридор	Тип-1	92,67 м²
2.10	Коридор	Тип-1	78,56 м²
18			
2.1	Лестница	Тип-1	18,37 м²
2.2	Лестница	Тип-1	19,71 м²
2.3	Тамбур-шлюз	Тип-1	8,62 м²
2.4	Тамбур-шлюз	Тип-1	8,13 м²
2.5	Тамбур-шлюз	Тип-1	8,97 м²
2.6	Тамбур-шлюз	Тип-1	6,76 м²
2.7	Лифтовый холл	Тип-1	18,70 м²
2.8	Лифтовый холл/ПБЗ	Тип-1	33,82 м²
2.9	Коридор	Тип-1	81,23 м²
2.10	Коридор	Тип-1	91,14 м²
19			
2.1	Лестница	Тип-1	56,37 м²
2.2	Лестница	Тип-1	60,76 м²
2.3	Тамбур-шлюз	Тип-1	8,62 м²
2.4	Тамбур-шлюз	Тип-1	8,13 м²
2.5	Тамбур-шлюз	Тип-1	8,97 м²
2.6	Тамбур-шлюз	Тип-1	6,76 м²
2.7	Лифтовый холл	Тип-1	15,64 м²
2.8	Лифтовый холл/ПБЗ	Тип-1	33,82 м²
2.9	Коридор	Тип-1	81,23 м²
2.10	Коридор	Тип-1	91,14 м²
20			
2.1	Лестница	Тип-1	17,31 м²
2.2	Лестница	Тип-1	17,14 м²
2.3	Тамбур-шлюз	Тип-1	8,62 м²
2.4	Тамбур-шлюз	Тип-1	8,13 м²
2.5	Тамбур-шлюз	Тип-1	8,97 м²
2.6	Тамбур-шлюз	Тип-1	6,76 м²
2.7	Лифтовый холл	Тип-1	15,64 м²
2.8	Лифтовый холл/ПБЗ	Тип-1	33,82 м²
2.9	Коридор	Тип-1	81,23 м²
2.10	Коридор	Тип-1	91,14 м²
21			
2.1	Лестница	Тип-1	56,37 м²
2.2	Лестница	Тип-1	60,76 м²
2.3	Тамбур-шлюз	Тип-1	8,62 м²
2.4	Тамбур-шлюз	Тип-1	8,13 м²
2.5	Тамбур-шлюз	Тип-1	8,97 м²
2.6	Тамбур-шлюз	Тип-1	6,76 м²
2.7	Лифтовый холл	Тип-1	15,64 м²
2.8	Лифтовый холл/ПБЗ	Тип-1	33,82 м²
2.9	Коридор	Тип-1	81,23 м²
2.10	Коридор	Тип-1	91,14 м²
22			
2.1	Лестница	Тип-1	56,56 м²
2.2	Лестница	Тип-1	61,14 м²
2.3	Тамбур-шлюз	Тип-1	8,70 м²
2.4	Тамбур-шлюз	Тип-1	8,21 м²
2.5	Тамбур-шлюз	Тип-1	9,10 м²
2.6	Тамбур-шлюз	Тип-1	6,87 м²
2.7	Лифтовый холл	Тип-1	15,90 м²
2.8	Лифтовый холл/ПБЗ	Тип-1	34,34 м²
2.9	Коридор	Тип-1	82,13 м²
2.10	Коридор	Тип-1	92,62 м²

Ведомость отделки стен, по этажам.

№ пом.	Наименование	Тип отделки	Площадь
23			
2.1	Лестница	Тип-1	55,41 м²
2.2	Лестница	Тип-1	60,95 м²
2.3	Тамбур-шлюз	Тип-1	8,70 м²
2.4	Тамбур-шлюз	Тип-1	8,21 м²
2.5	Тамбур-шлюз	Тип-1	9,10 м²
2.6	Тамбур-шлюз	Тип-1	6,87 м²
2.7	Лифтовый холл	Тип-1	15,90 м²
2.8	Лифтовый холл/ПБЗ	Тип-1	34,34 м²
2.9	Коридор	Тип-1	80,99 м²
2.10	Коридор	Тип-1	82,14 м²
24			
2.1	Лестница	Тип-1	58,34 м²
2.2	Лестница	Тип-1	60,22 м²
2.3	Тамбур-шлюз	Тип-1	8,70 м²
2.4	Тамбур-шлюз	Тип-1	8,21 м²
2.5	Тамбур-шлюз	Тип-1	9,59 м²
2.6	Тамбур-шлюз	Тип-1	7,12 м²
2.7	Лифтовый холл	Тип-1	16,19 м²
2.8	Лифтовый холл/ПБЗ	Тип-1	33,88 м²
2.9	Коридор	Тип-1	81,07 м²
2.10	Коридор	Тип-1	82,00 м²
25			
2.1	Лестница	Тип-1	60,08 м²
2.2	Лестница	Тип-1	61,02 м²
2.3	Тамбур-шлюз	Тип-1	8,70 м²
2.4	Тамбур-шлюз	Тип-1	8,21 м²
2.5	Тамбур-шлюз	Тип-1	9,59 м²
2.6	Тамбур-шлюз	Тип-1	7,12 м²
2.7	Лифтовый холл	Тип-1	16,20 м²
2.8	Лифтовый холл/ПБЗ	Тип-1	33,88 м²
2.9	Коридор	Тип-1	80,89 м²
2.10	Коридор	Тип-1	82,02 м²
26			
2.1	Лестница	Тип-1	60,08 м²
2.2	Лестница	Тип-1	61,02 м²
2.3	Тамбур-шлюз	Тип-1	8,70 м²
2.4	Тамбур-шлюз	Тип-1	8,21 м²
2.5	Тамбур-шлюз	Тип-1	9,59 м²
2.6	Тамбур-шлюз	Тип-1	7,12 м²
2.7	Лифтовый холл	Тип-1	16,20 м²
2.8	Лифтовый холл/ПБЗ	Тип-1	33,88 м²
2.9	Коридор	Тип-1	81,44 м²
2.10	Коридор	Тип-1	82,02 м²
27			
2.1	Лестница	Тип-1	60,08 м²
2.2	Лестница	Тип-1	61,02 м²
2.3	Тамбур-шлюз	Тип-1	8,70 м²
2.4	Тамбур-шлюз	Тип-1	8,21 м²
2.5	Тамбур-шлюз	Тип-1	9,59 м²
2.6	Тамбур-шлюз	Тип-1	7,12 м²
2.7	Лифтовый холл	Тип-1	16,20 м²
2.8	Лифтовый холл/ПБЗ	Тип-1	33,88 м²
2.9	Коридор	Тип-1	81,44 м²
2.10	Коридор	Тип-1	82,02 м²
28			
2.1	Лестница	Тип-1	60,08 м²
2.2	Лестница	Тип-1	61,02 м²
2.3	Тамбур-шлюз	Тип-1	8,70 м²
2.4	Тамбур-шлюз	Тип-1	8,21 м²
2.5	Тамбур-шлюз	Тип-1	9,59 м²
2.6	Тамбур-шлюз	Тип-1	7,12 м²
2.7	Лифтовый холл	Тип-1	16,20 м²
2.8	Лифтовый холл/ПБЗ	Тип-1	33,88 м²
2.9	Коридор	Тип-1	81,43 м²
2.10	Коридор	Тип-1	75,63 м²
29			
2.1	Лестница	Тип-1	60,08 м²
2.2	Лестница	Тип-1	61,02 м²
2.3	Тамбур-шлюз	Тип-1	8,70 м²
2.4	Тамбур-шлюз	Тип-1	8,21 м²
2.5	Тамбур-шлюз	Тип-1	9,59 м²
2.6	Тамбур-шлюз	Тип-1	7,12 м²
2.7	Лифтовый холл	Тип-1	16,20 м²
2.8	Лифтовый холл/ПБЗ	Тип-1	33,88 м²
2.9	Коридор	Тип-1	81,43 м²
2.10	Коридор	Тип-1	75,63 м²
30			
2.1	Лестница	Тип-1	60,08 м²
2.2	Лестница	Тип-1	61,02 м²
2.3	Тамбур-шлюз	Тип-1	8,70 м²
2.4	Тамбур-шлюз	Тип-1	8,21 м²
2.5	Тамбур-шлюз	Тип-1	9,59 м²
2.6	Тамбур-шлюз	Тип-1	7,12 м²
2.7	Лифтовый холл	Тип-1	16,20 м²
2.8	Лифтовый холл/ПБЗ	Тип-1	33,88 м²
2.9	Коридор	Тип-1	81,99 м²
2.10	Коридор	Тип-1	75,63 м²
33			
2.1	Лестница	Тип-1	66,12 м²
2.2	Лестница	Тип-1	59,71 м²
2.3	Тамбур-шлюз	Тип-1	8,70 м²
2.4	Тамбур-шлюз	Тип-1	8,21 м²
2.5	Тамбур-шлюз	Тип-1	9,59 м²
2.6	Тамбур-шлюз	Тип-1	7,12 м²
2.7	Лифтовый холл	Тип-1	16,20 м²
2.8	Лифтовый холл/ПБЗ	Тип-1	33,88 м²
2.9	Коридор	Тип-1	89,43 м²
2.10	Коридор	Тип-1	74,50 м²

Ведомость отделки стен, по этажам.

№ пом.	Наименование	Тип отделки	Площадь
34			
2.1	Лестница	Тип-1	66,96 м²
2.2	Лестница	Тип-1	58,22 м²
2.3	Тамбур-шлюз	Тип-1	9,59 м²
2.4	Тамбур-шлюз	Тип-1	8,70 м²
2.5	Тамбур-шлюз	Тип-1	8,21 м²
2.6	Тамбур-шлюз	Тип-1	7,12 м²
2.7	Лифтовый холл	Тип-1	16,20 м²
2.8	Лифтовый холл/ПБЗ	Тип-1	34,18 м²
2.9	Коридор	Тип-1	88,71 м²
2.10	Коридор	Тип-1	85,41 м²
35			
2.1	Лестница	Тип-1	55,26 м²
2.2	Лестница	Тип-1	77,27 м²
2.3	Тамбур-шлюз	Тип-1	9,19 м²
2.4	Тамбур-шлюз	Тип-1	9,06 м²
2.5	Тамбур-шлюз	Тип-1	8,70 м²
2.6	Тамбур-шлюз	Тип-1	7,12 м²
2.7	Лифтовый холл	Тип-1	13,94 м²
2.8	Лифтовый холл/ПБЗ	Тип-1	34,18 м²
2.9	Коридор	Тип-1	73,60 м²
2.10	Коридор	Тип-1	73,67 м²
36			
			4,42 м²
2.1	Лестница	Тип-1	71,27 м²
2.2	Лестница	Тип-1	11,72 м²
2.3	Тамбур-шлюз	Тип-1	12,83 м²
2.4	Тамбур-шлюз	Тип-1	123,12 м²
2.5	Тамбур-шлюз	Тип-1	80,12 м²
2.5.1	Электрощитовая	Тип-2	34,31 м²
2.5.2	Электрощитовая	Тип-2	48,62 м²
2.5.3	Помещение для размещения узлов управления спринклерной установки	Тип-2	17,80 м²
2.5.4	Помещение для размещения узлов управления спринклерной установки	Тип-2	17,56 м²

Типы отделки стен

Наименование и техническая характеристика	Тип, марка, обозначение документа, опросного листа	Завод-изготовитель	Кол-во, м³	Кол-во, м²	Примечание
Тип-1	-Оштукатуривание поверхностей гипсовой штукатуркой толщиной 20 мм; -Финишная отделка по дизайн-проекту.	Российского производства	215,42	10 771,57	МОПы, коридоры и лестничные клетки
Тип-2	-Оштукатуривание поверхностей гипсовой штукатуркой толщиной 20 мм; -Грунтовка перед окраской; -Окраска стен за 2 раза - водно-дисперстная краска (Российского производства)	Российского производства	2,37	118,28	Технические помещения

Спецификация материалов. Стены на отм. +7,800...+116,700 (внутренние)

Поз.№	Наименование и техническая характеристика	Тип, марка, обозначение документа, опросного листа	Завод-изготовитель	Кол-во, м³	Кол-во, м²	Примечание
1	Блоки из ячеистого бетона. Блок I/625x250x100/D600/B3,5/F15	ГОСТ 31360-2007	Ytong или аналог	29,81	298,15	
2	Блоки из ячеистого бетона. Блок I/625x250x200/D600/B3,5/F15	ГОСТ 31360-2007	Ytong или аналог	4 031,91	20 159,53	
3	Плиты гипсовые пазогребневые. ПлГН2-667x500x100, пуст, A, D	ТУ 5742-034-04001508-2014	Кнауф или аналог	636,02	6 360,20	На всю высоту этажа (шахты)
4	Плиты гипсовые пазогребневые. ПлГН2-667x500x100, пуст, A, D	ТУ 5742-034-04001508-2014	Кнауф или аналог	169,47	1 694,70	Высотой в 1 блок (500мм)
5	Плиты гипсовые пазогребневые. ПлГН1-667x500x100, пуст, A, D_влагост.	ТУ 5742-034-04001508-2014	Кнауф или аналог	120,29	1 202,92	Высотой в 1 блок (500мм)

Спецификация материалов. Стены на отм. +7,800...+116,700 (наружные)

Поз.№	Наименование и техническая характеристика	Тип, марка, обозначение документа, опросного листа	Завод-изготовитель	Кол-во, м³	Кол-во, м²	Примечание
2.1	Блоки из ячеистого бетона. Блок I/625x250x200/D600/B3,5/F15	ГОСТ 31360-2007	Ytong или аналог	132,20	661,02	Наружные
6.1	Полнотелый керамический кирпич. М150, 250x120x65	ГОСТ 530-2012	Новомосковский КЗ или аналог	99,75	398,99	Наружные

4.1

ПРИМЕЧАНИЕ: Спецификация стен на отм. +4,500 дана на листе АР-2.

Сводная ведомость отделки потолков

№ пом.	Наименование	Тип отделки	Площадь
2.1	Лестница	Тип - 1	655,68 м²
2.2	Лестница	Тип - 1	595,86 м²
2.3	Тамбур-шлюз	Тип - 1	99,67 м²
2.4	Тамбур-шлюз	Тип - 1	129,07 м²
2.4.1	Пространство для прокладки коммуникаций	Тип - 2	58,00 м²
2.4.2	Пространство для прокладки коммуникаций	Тип - 2	119,48 м²
2.5	Тамбур-шлюз	Тип - 1	112,08 м²
2.5.1	Помещение СС	Тип - 2	16,71 м²
2.5.2	Электрощитовая	Тип - 2	21,97 м²
2.5.3	Помещение для размещения узлов управления спринклерной установки	Тип - 2	4,48 м²
2.5.4	Помещение для размещения узлов управления спринклерной установки	Тип - 2	4,13 м²
2.6	Тамбур-шлюз	Тип - 1	61,99 м²
2.7	Лифтовый холл	Тип - 1	159,54 м²
2.8	Лифтовый холл/ПБЗ	Тип - 1	703,55 м²
2.9	Коридор	Тип - 1	1443,02 м²
2.10	Коридор	Тип - 1	1450,70 м²

Типы отделки потолков

Тип отделки	Наименование и технические характеристики	Изготовитель	Помещения
Тип 1	-Грунтовка перед окраской (Российского производства) -Отделка по дизайн-проекту	Российского производства	МОПы, коридоры и лестничные клетки.
Тип 2	-Грунтовка перед окраской (Российского производства) -Окраска за два раза - водно-дисперсионная краска(Российского производства)	Российского производства	Технические помещения

Спецификация металлических стремянок

Марка	Высота	Ширина	Количество	Комментарии
МС-1	1 540	800	8	
МС-2	620	850	6	
МС-7	940	800	1	

4.2

ПРИМЕЧАНИЯ

1. Перечень чертежей, состав проекта и общие указания см. "Общие данные" лист 1.
2. Экспликацию помещений см. на листах 18 - 41.

4.3

0,000=145.800

Изм.	Кол.уч	Лист	№док.	Подпись	Дата
4	3	Изм.			21.02.25
1	1	Изм.	01-24		27.09.24

Заказчик: ООО "Арт-групп Камень"

ГКО-303-22-Р-АР2.4

Многофункциональный гостиничный комплекс с подземной автостоянкой по адресу: г. Москва, проспект Мира, вл. 222/2

Разработал	Сорока	
Проверил	Ходырева	
ГИП	Захарова	
ГАП	Маслова	
Н. контр.		
Рук. отдела	Маслова	

Архитектурные решения. Надземная часть. Планы. Корпус 2.

Стадия	Лист	Листов
Р	44	

Ведомость отделки помещений. Типы отделки стен и потолков. Спецификация материалов. Ведомость стремянок.

ООО «АБ КАМЕНЬ Проект»

Согласовано

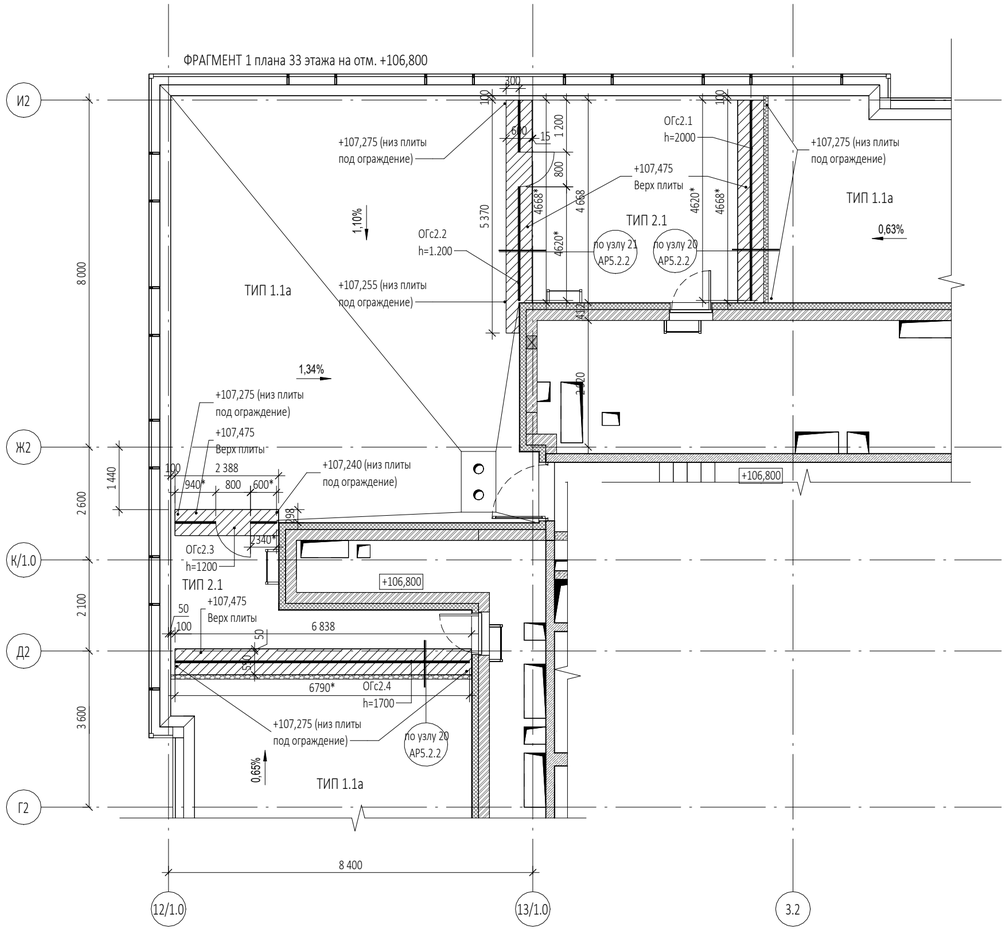
Взам. инв. №

Подп. и дата


Инв. № подл.

Формат А1


ФРАГМЕНТ 1 плана 33 этажа на отм. +106,800



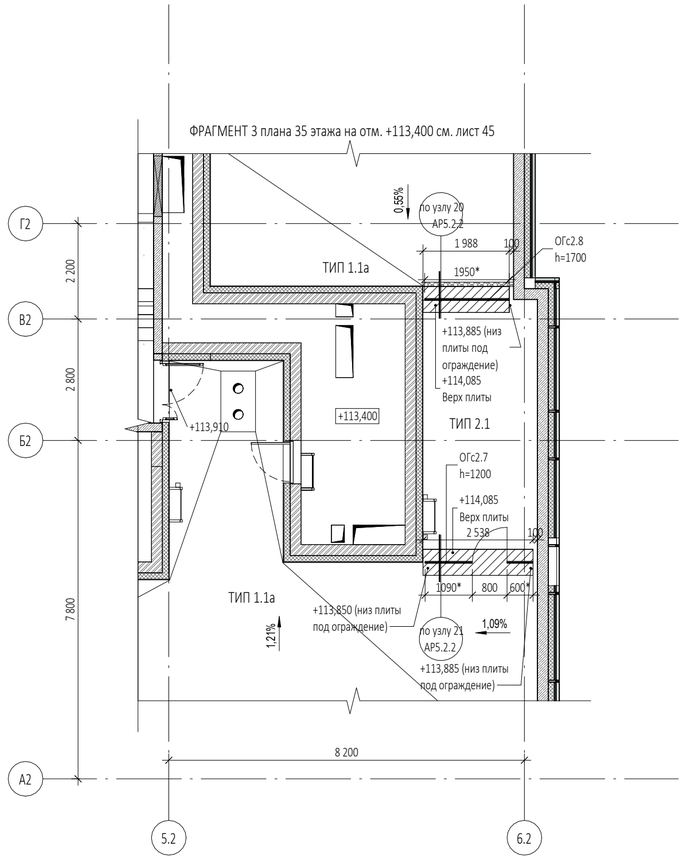ФРАГМЕНТ 3 плана 35 этажа на отм. +113,400 см. лист 45



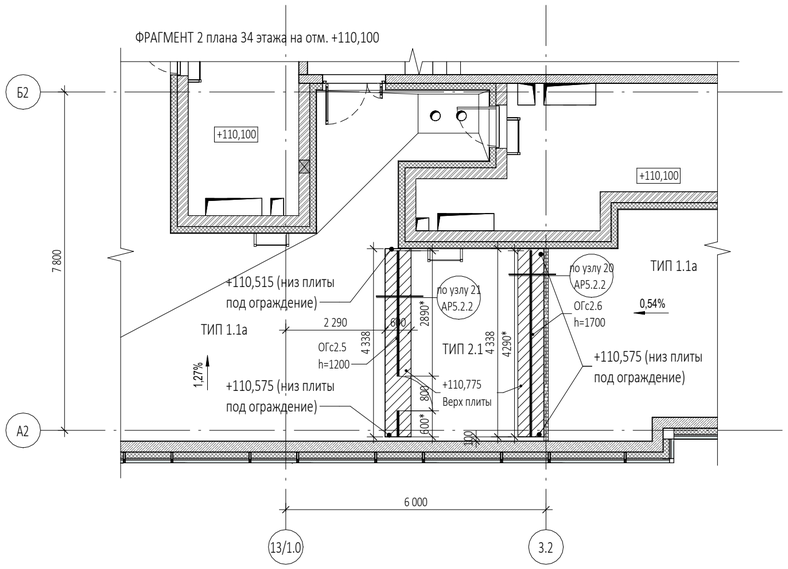ФРАГМЕНТ 2 плана 34 этажа на отм. +110,100



1. Перечень чертежей, состав проекта и общие указания см. "Общие данные" лист АР2.5-1
2. Размеры со значком (*) уточняются после выпуска рабочих чертежей и узлов крепления стеклянных ограждений террас.
3. Данный чертеж является основанием для разработки рабочей документации под технологию конкретной Фирмы-изготовителя, определяемой Заказчиком, и показывает геометрические размеры, схему расположения стеклянных ограждений террас.
4. Спецификацию стеклянных ограждений см. АР 5.2.2. Принципиальные узлы крепления стеклянных ограждений к фундаментам см. АР 5.2.2 Узлы 20,21.
5. Рабочую документацию, выполненную Фирмой-изготовителем стеклянных ограждений, необходимо согласовать с авторами-архитекторами проекта.
6. Фундаменты под ограждения см. КЖ.

0,000=145.800

6	1	Зам.	31-25		14.05.25
5		Нов.	21-25		25.04.25
Изм.	Кол.уч	Лист	№док.	Подпись	Дата
Разработал		Еремеева			
Проверил		Ходырева			
ГИП		Захарова			
ГАП		Маслова			
Н. контр.					
Рук. отдела		Маслова			

Заказчик:
ООО "Арт-групп Камень"

ГКО-303-22-Р-АР2.4

Многофункциональный гостиничный комплекс с подземной автостоянкой по адресу: г. Москва, проспект Мира, вл. 222/2

Архитектурные решения. Надземная часть. Планы. Корпус 2.	Стадия	Лист	Листов
	Р	44	
Задание на расположение стеклянных ограждений.	ООО «АБ КАМЕНЬ Проект»		

Согласовано

Взам. инв. №

Подп. и дата

Инв. № подл.

Формат А2